


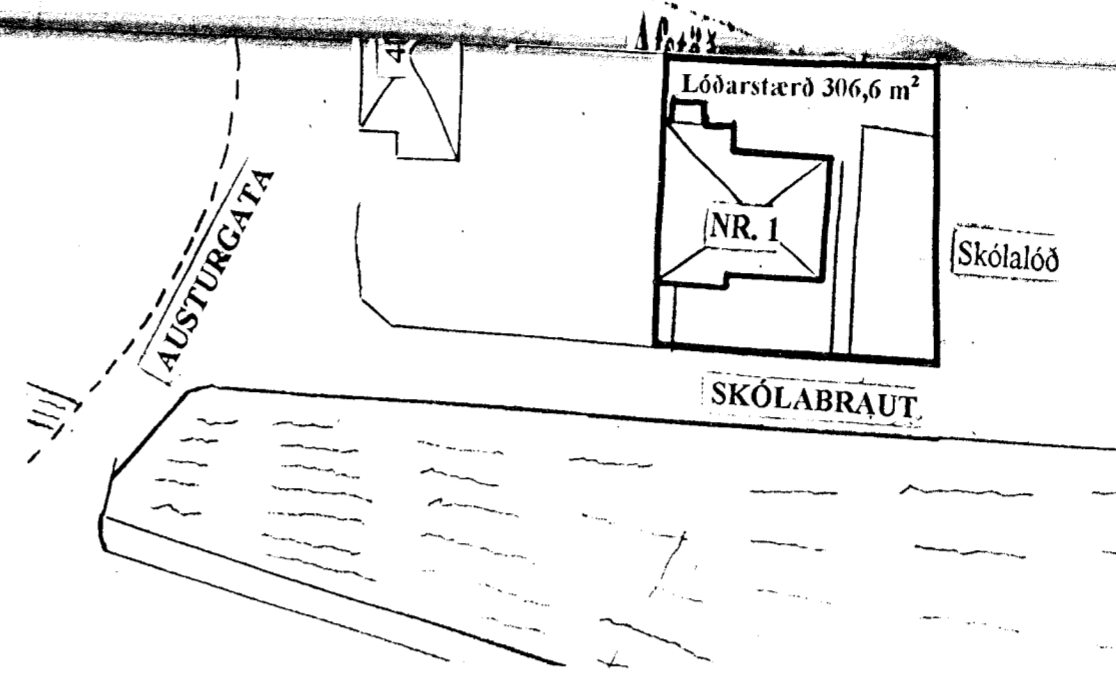

Suðaustur



Norðvestur




BLAD 2




Norðaustur



Suðvestur

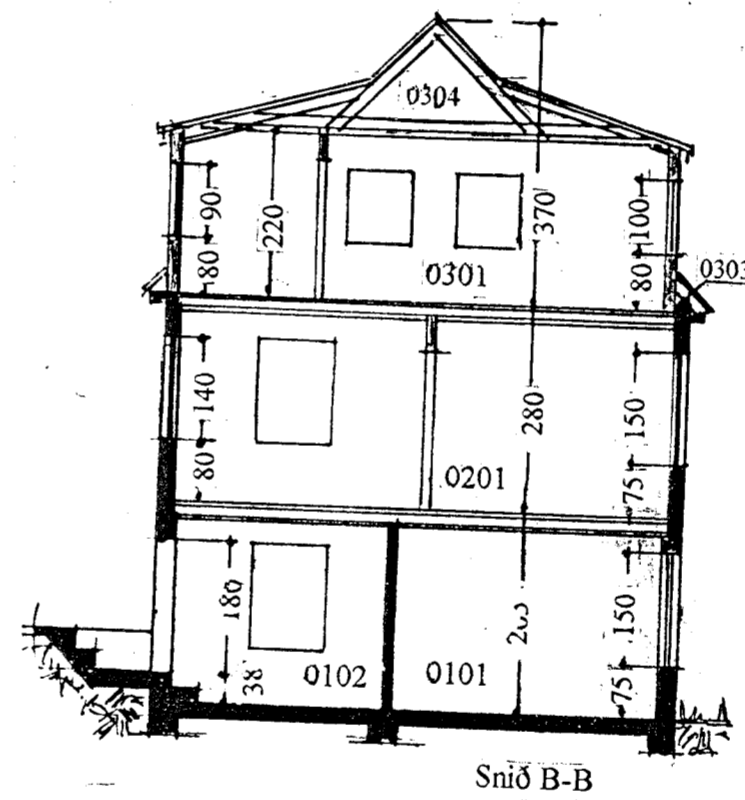

Snið B-B

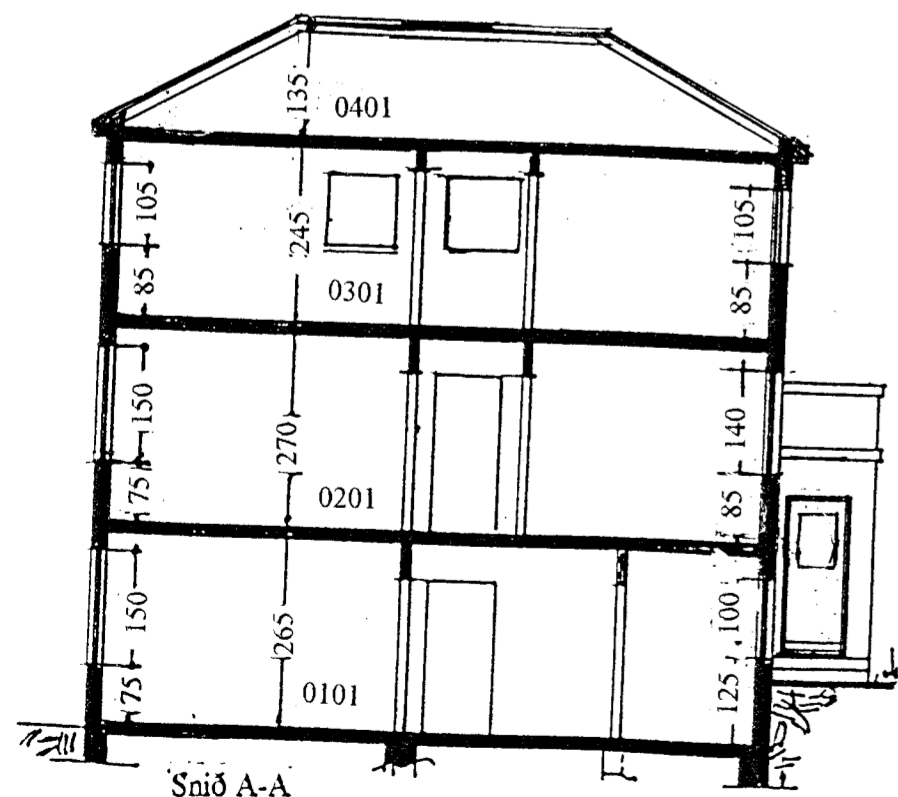

Snið A-A

BO= Björgunarop

SKÓLABRAUT 1, Hafnarfirði.

Húsið mælt upp og teiknað vegna fyrirhugaðrar eignaskiptayfirlýsingar.
Mælikvarði 1:100
Afstöðumynd 1:500

Hafnarfirði, 7. desember 1998

Friðþjófur Sígurðsson, kt. 200724-2249