Suðaustur

Norðvestur

Afstöðumynd 1:500

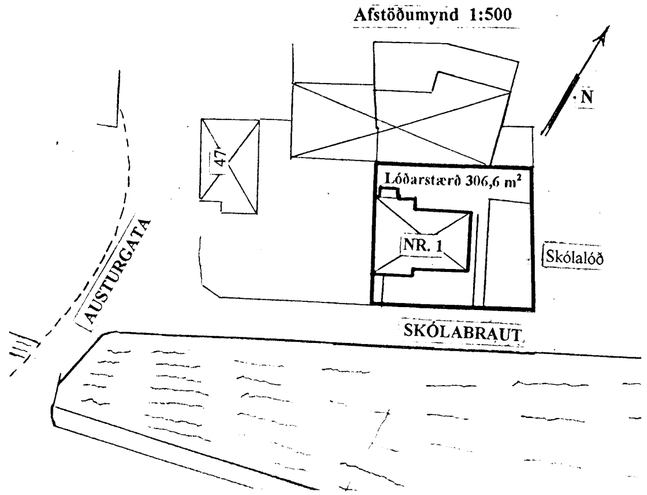

Samþykkt þann
30 DES. 1998
Byggingafulltrúinn í Hafnarfirði
Erlendur Hjálmarsson

BLAÐ 2

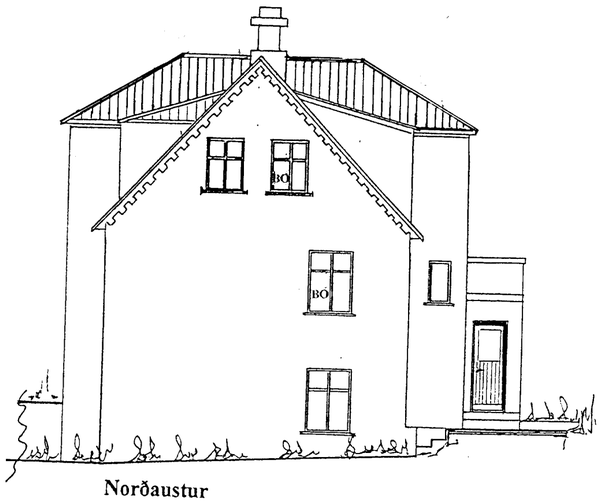

Norðaustur

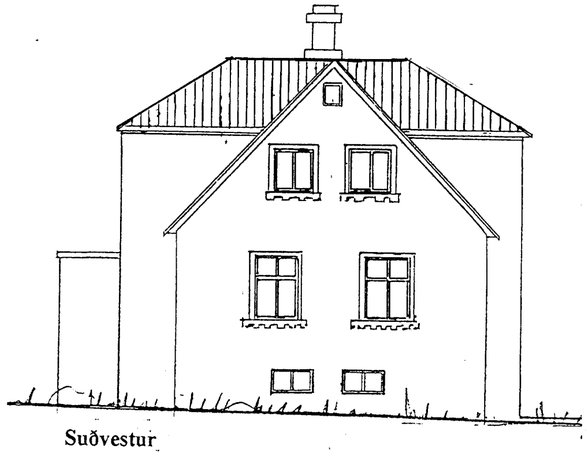

Suðvestur

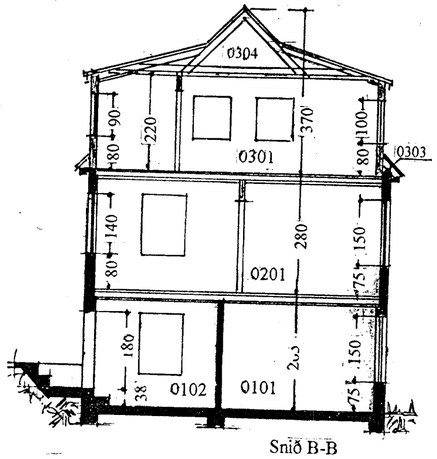

Snið B-B

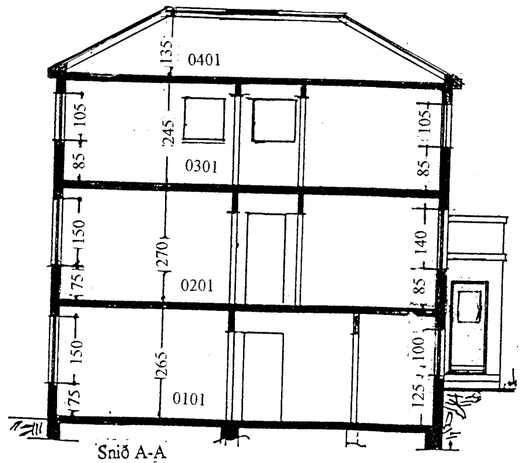

Snið A-A

BO= Björgunarop

SKÓLABRAUT 1, Hafnarfirði.

Húsið mælt upp og teiknað vegna fyrirhugaðrar eignaskiptayfirlýsingar.
Mælikvarði 1:100
Afstöðumynd 1:500

Hafnarfirði, 7. desember 1998

Friðþjófur Sigurðsson, kt. 200724-2249