Skráningartafla:	Stekkjarkinn 5 - Hafnarfjörður				**Skrásetjari:**	Kári Eiríksson	
Landnúmer:	122377				**Kennitala:**	070365-4059	
Matshlutanúmer:	01			Útgáfa: 4.01b	**Dags.:**	10.11.2009	

	Botnplata		Hjúpfletir				
	Botnplata m³	Botnplata m²	Útveggir m²	Þar af: Glugga- og dyraop m²	Þak m²	Þar af: Þakgluggar og þakop m²	
Matshluti	19,9	99,3	247,5	36,5	131,6	1,5	

Yfirlit	Innan hæða	Utan hæða			
	A	A	B	C	Alls
Botnflötur / m²	258,4	41,7		6,8	306,9
Brúttóflötur / m²	257,5			6,8	264,3
Brúttórúmmál / m³	625,4	25,5			650,9
Nettóflötur / m²	217,7	32,8			250,5
Birt flatarmál / m²	211,1				211,1
Skiptarúmmál / m³	508,252			6,800	515,052

Skráningartafla:	Stekkjarkinn 5 - Hafnarfjörður												**Skrásetjari:**	Kári Eiríksson					
Landnúmer:	122377												**Kennitala:**	070365-4059					
Matshlutanúmer:	01				Útgáfa: 4.01b								**Dags.:**	10.11.2009					
Uppskipting og lýsing					**Stærðir**														
D0 Lokun	D1 Rými hæð-röð	D2 Notkun texti	D3 Höfuð-flokkun	D4 Eignar-hald	D5 Botnflötur m²	D5M Millifl ötur m²	D6 Stigar m²	D7 Op m²	D8 Brúttóflötur m²	D9 Brúttóflötur sh < 1,8	D10a Salarhæð min	D10b Salarhæð max	D11 Brúttó rúmmál m³	D12 Nettóflötur m²	D16 Birt flatarmál m²	Reiknitala skiptarúmmáls	D17 Skipta-rúmmál m³		
		Matshluti			300,1	0,0	0,9	0,9	257,5	88,1			650,9	250,5	211,1		515,052		
		Botn											19,9						
	01	**1. hæð**			102,5	0,0	0,0	0,0	102,5	0,0			265,6	85,9	102,5				
A	0101	**Íbúð**	N	0101	99,3				99,3		2,60	2,60	258,2	83,5	99,3	2,60	217,100		
A	0102	**Útigeymsla**	N	0101	3,2				3,2		1,20	2,50	7,4	2,4	3,2	2,31	5,544		
	02	**2. hæð**			99,3	0,0	0,9	0,0	99,3	0,0			258,2	82,6	99,3				
A	0201	**Íbúð**	N	0201	99,3		0,9		99,3		2,60	2,60	258,2	82,6	99,3	2,60	214,760		
C	0202	**Svalir**	S	0201	6,8				6,8							1,00	6,800		
	03	**3.hæð**			98,3	0,0	0,0	0,9	55,7	88,1			107,2	82,0	9,3				
A	0301	**Íbúð**	N	0201	56,6			0,9	55,7	46,4	0,90	2,00	81,7	49,2	9,3	1,44	70,848		
A	0302	**Fylgirými**	F	0201	41,7					41,7	0,20	0,90	25,5	32,8					

Athugasemdir

1. Reiknað er með að þykkt veggja + einangrunar sé 250mm
2. Reiknað er með að þykkt þaks sé 300mm

Sameignir sumra

Eignarhald

	Eignar-hald	Notkun texti	Birt flatarmál m²	Skiptarúmmál Séreign m³	Séreign og sameign m³
	0101	Íbúð	102,5	222,644	222,644
	0201	Íbúð	108,6	292,408	292,408
		Alls	211,1	515,052	515,052

Samþykkt hann
18 NÓV 2009
Byggingafulltrúinn í Hafnarfirði
F.h. Sigurður Steinar Jónsson

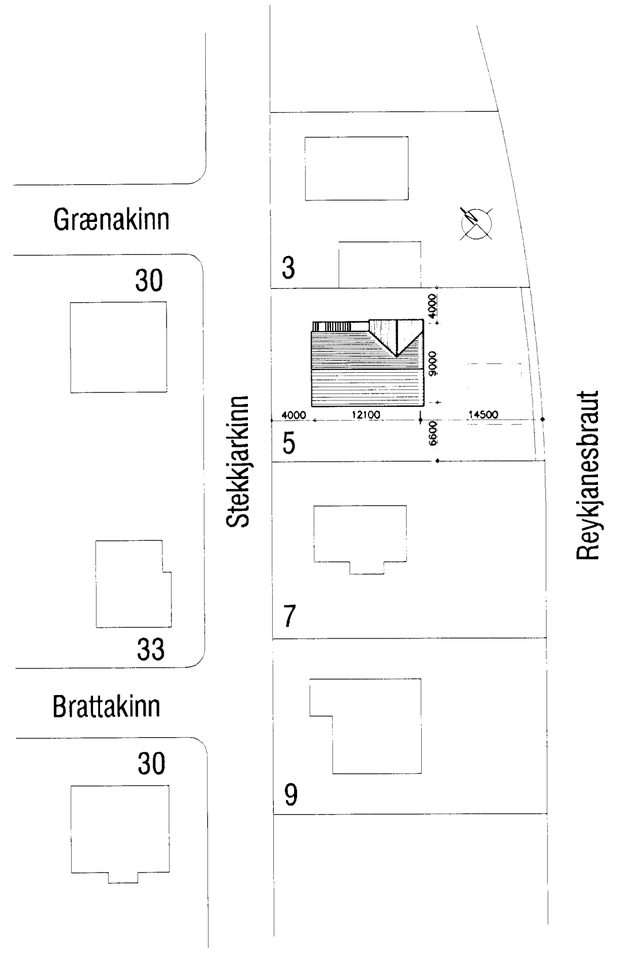

Afstöðumynd
mkv. 1:500

aok! VERKSTÆÐI ARKITEKTA VERKSTÆÐI ARKITEKTA ehf - Gunnarssundi 5 220 Hfj. - sími: 565 9779 - email: aok@aok.is KÁRI EIRÍKSSON arkitekt FAÍ - kt: 070365-4059	verk: **STEKKJARKINN 5 - HFJ.**			**0917 200**
	teikning: **Skráningartafla - Afstöðumynd**			
blaðstærð: **A2**	**REYNDARTEIKNINGAR**	mkv: 1:500	hannað: KE	teiknað: KE
	Öll mál eru í millimetrum. Öll verkaatriði skal bera undir hönnuð. Miðað skal að teikningum. Öll mál athuguð á staðnum. Öll afnot og afritun teikninga, að hluta eða í heild, er háð skriflegu leyfi höfunda:			dags.: 10.nóv.2009 prentað: 10.nóv.2009