




Samþykkt  
**13 JAN 2010**  
 Byggingafulltrúinn Húsnámsráði  
 F.h. Sigurður Steinar Jónsson

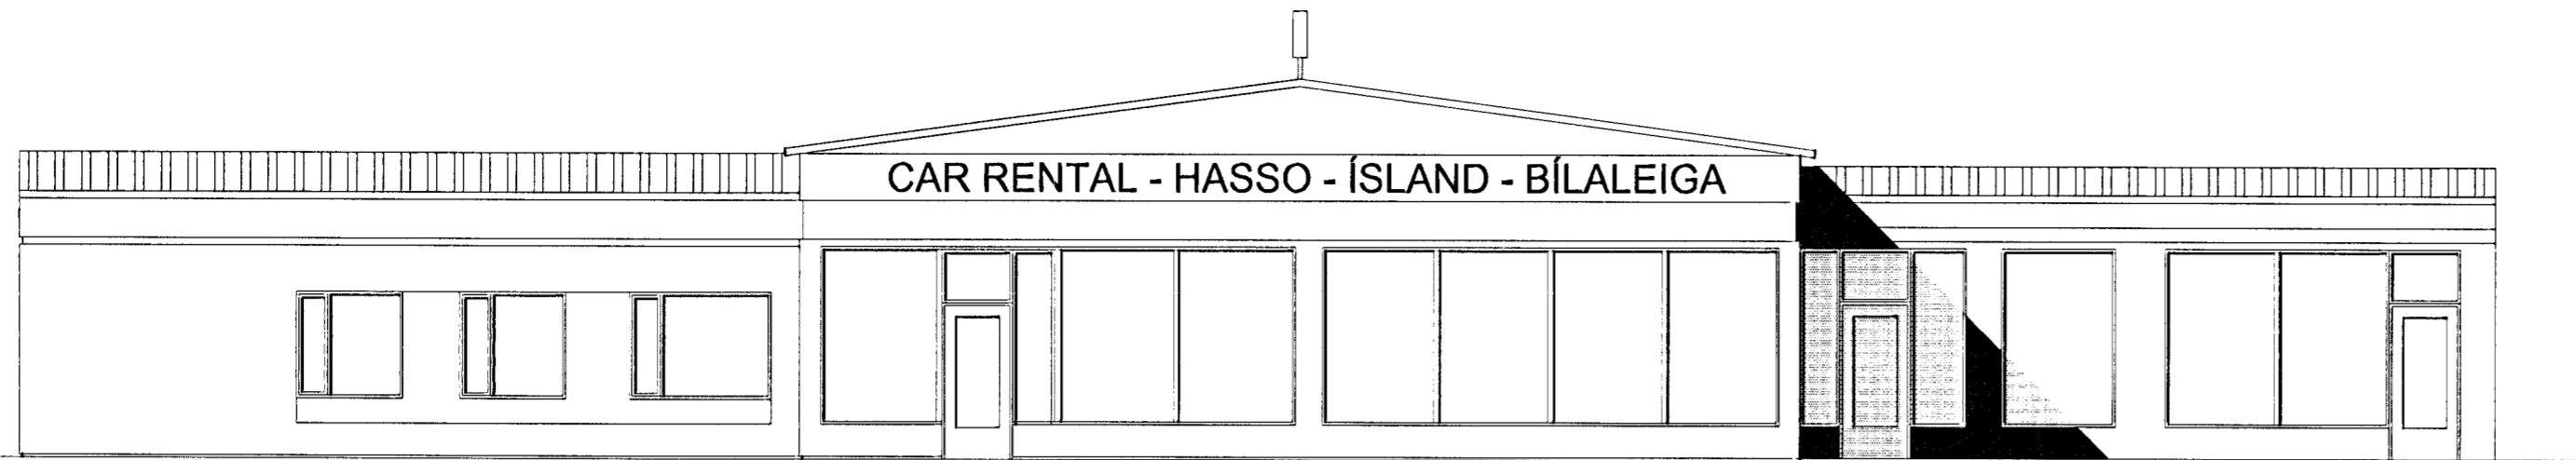


ÚTLIT-AUSTUR

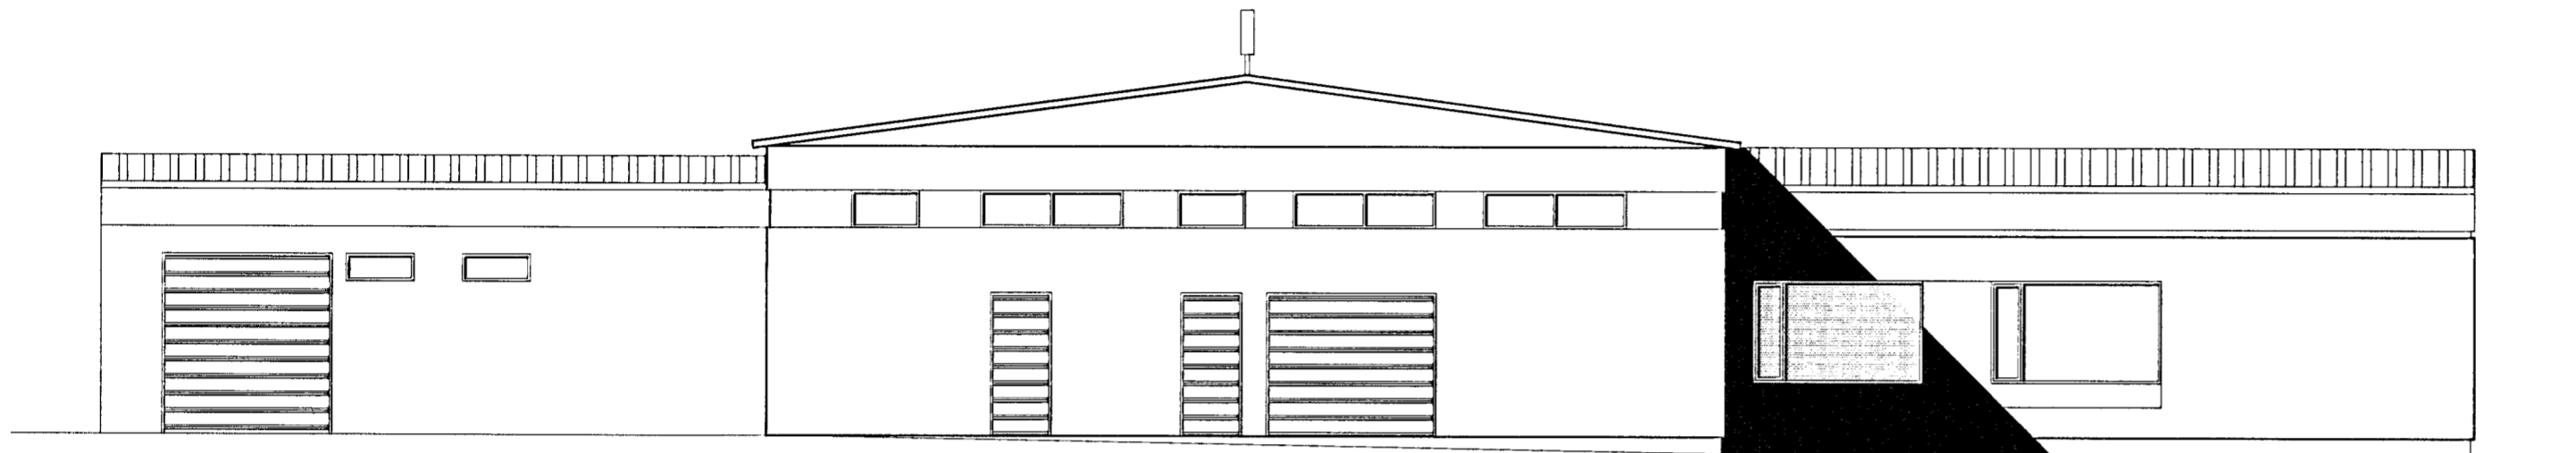


ÚTLIT VESTUR

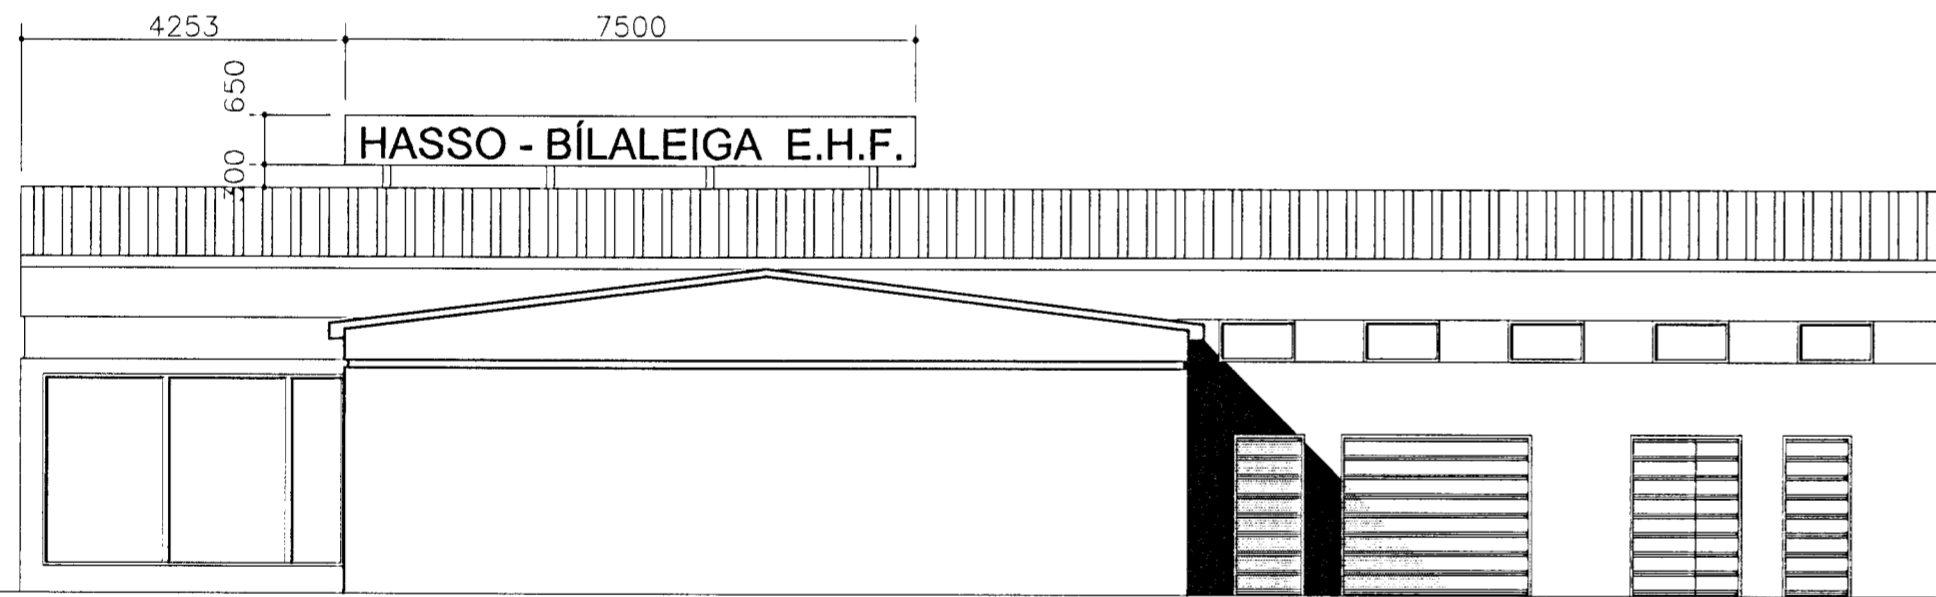

ÚTLIT NORÐUR

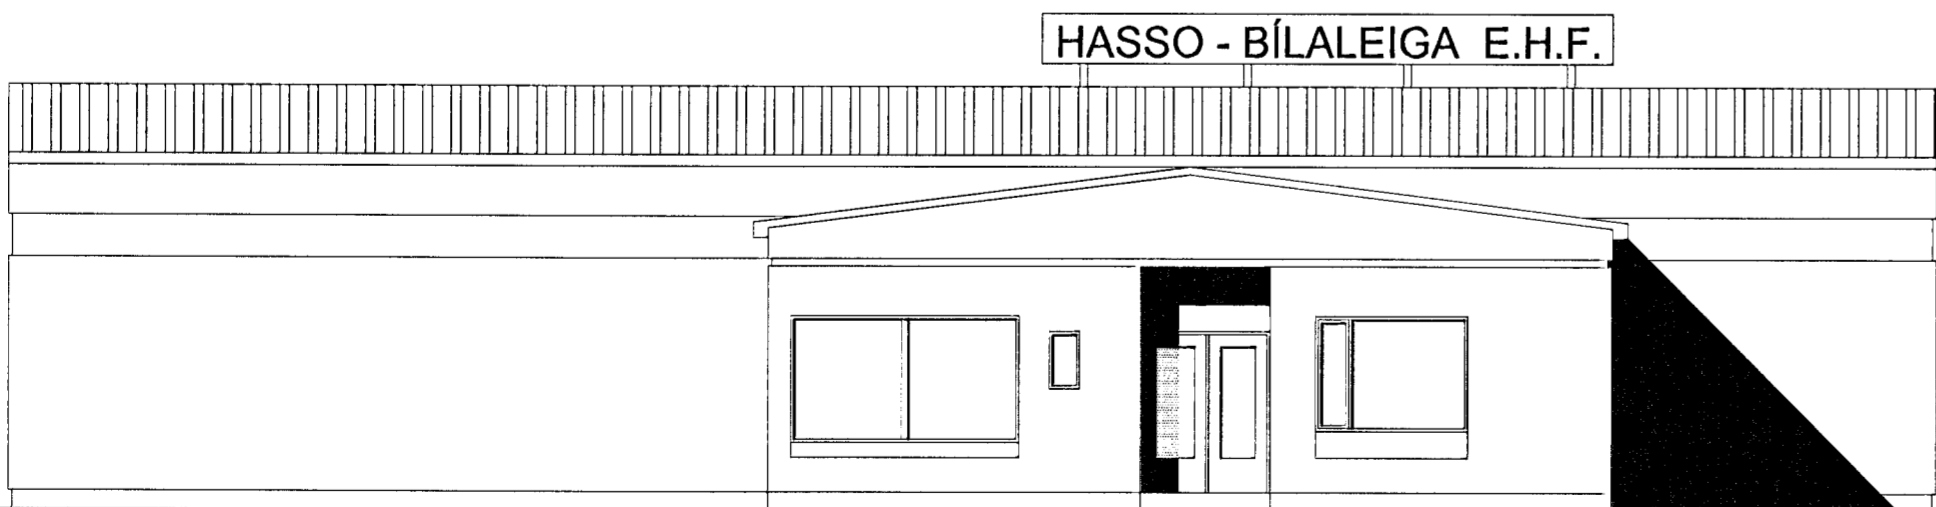

ÚTLIT-SUÐUR

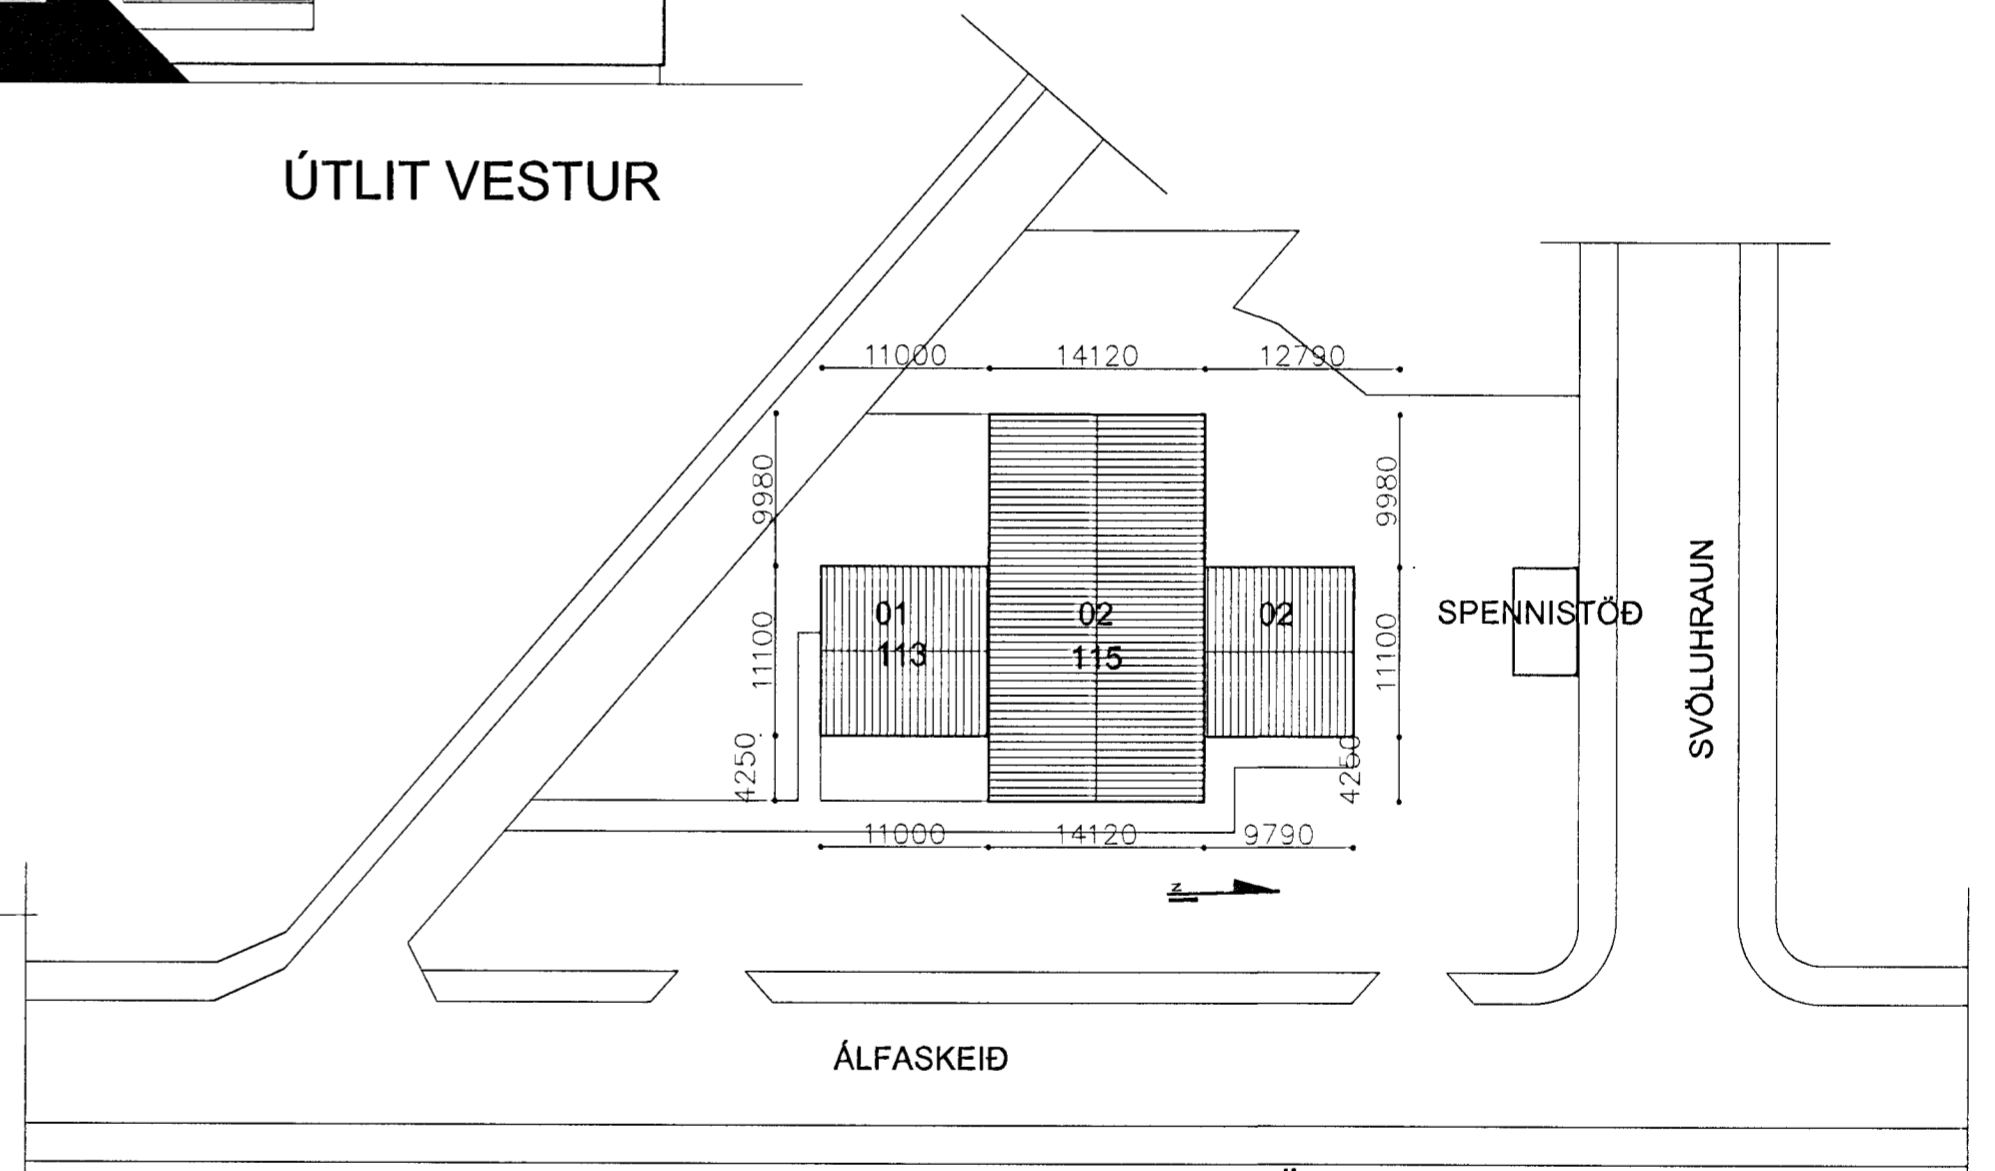

AFSTÖÐUMYND 1/500

br. 27.12.2009, eingöngu er breytt notkun á rými  
 01-03, úr verslun í bílskúr, engar aðrar breytingar

Hildur Bjarnadóttir, arkitekt  
 20.03.62-6409  
 Hofteigur 20, sími 899 0415  
 netfang. hildurb@mmedia.is

ÁLFASKEIÐ 115, HAFNARFIRÐI

byggingarnefndartekningar

mkv.1/100-500 dags. 28.12.09 tnr.

*Hildur Bjarnadóttir*