




Samþykkt þann
26. MAÍ 2010
 Byggingarátturinn í Hafnarfirði
 F.h. Sigurður Steinar Jónsson

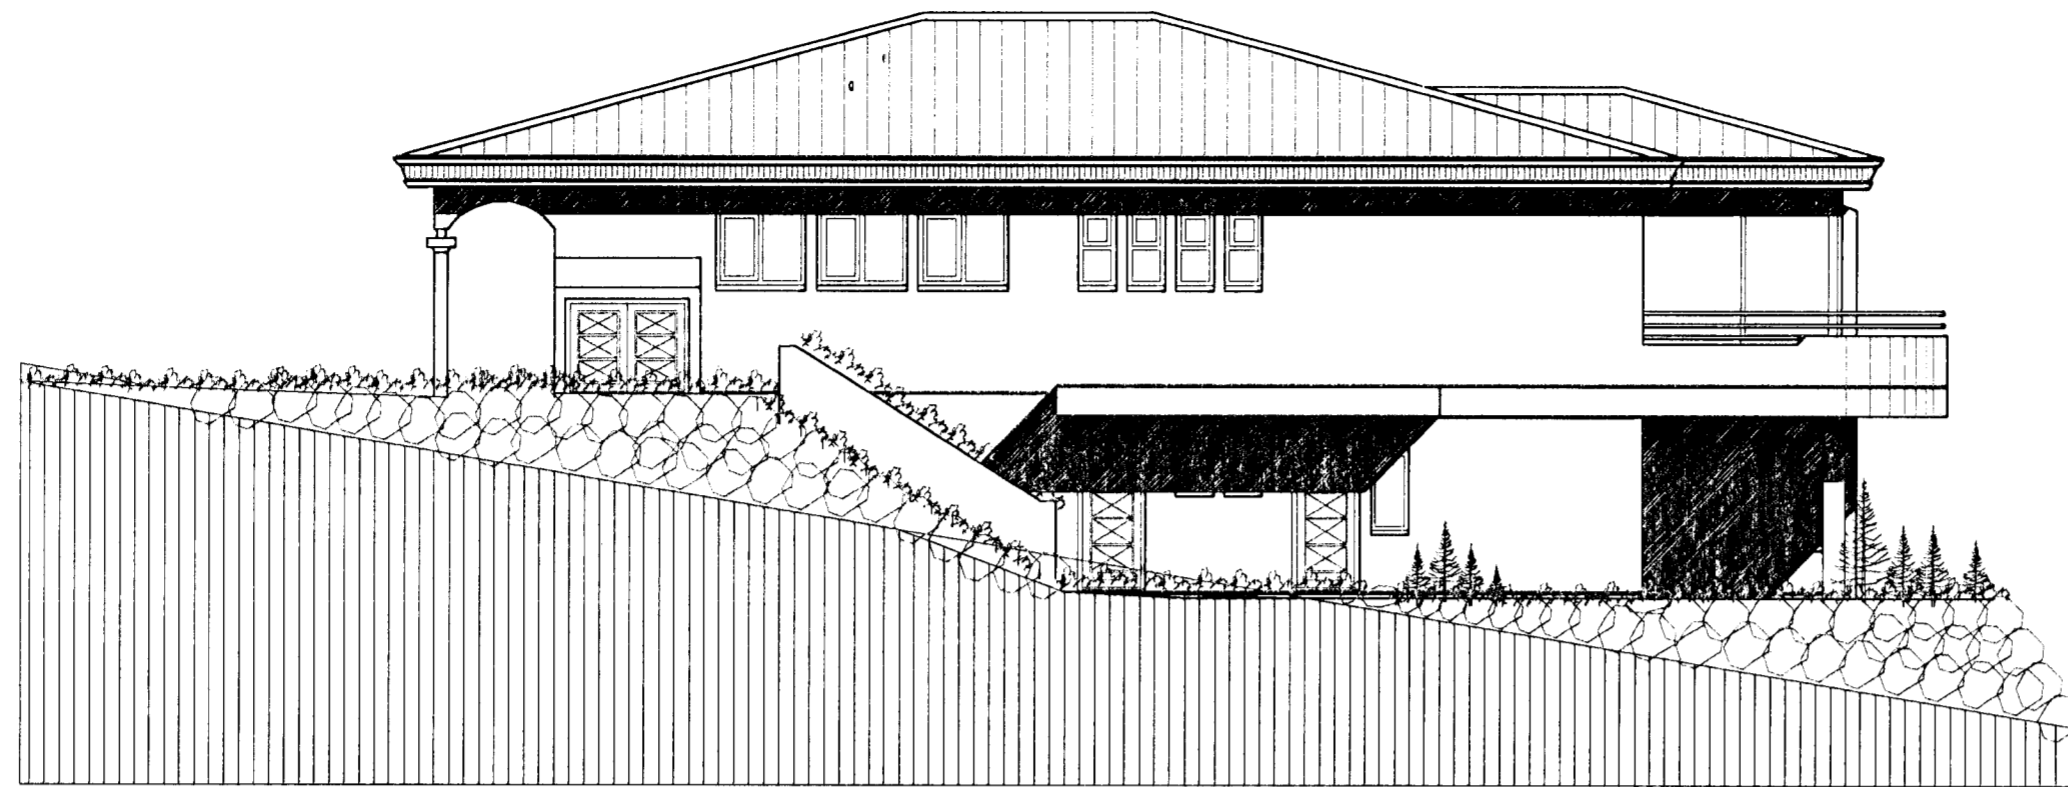


NORÐ-AUSTUR MKV. 1:100.

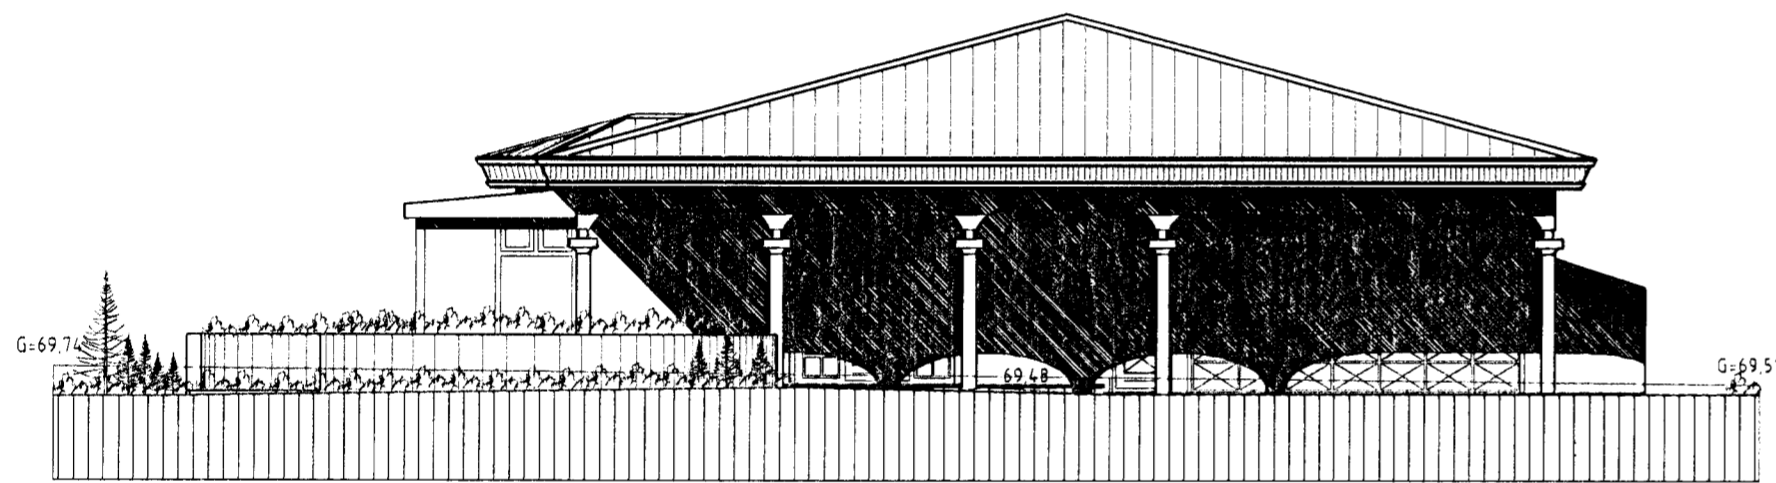

SUÐ-AUSTUR MKV. 1:100.

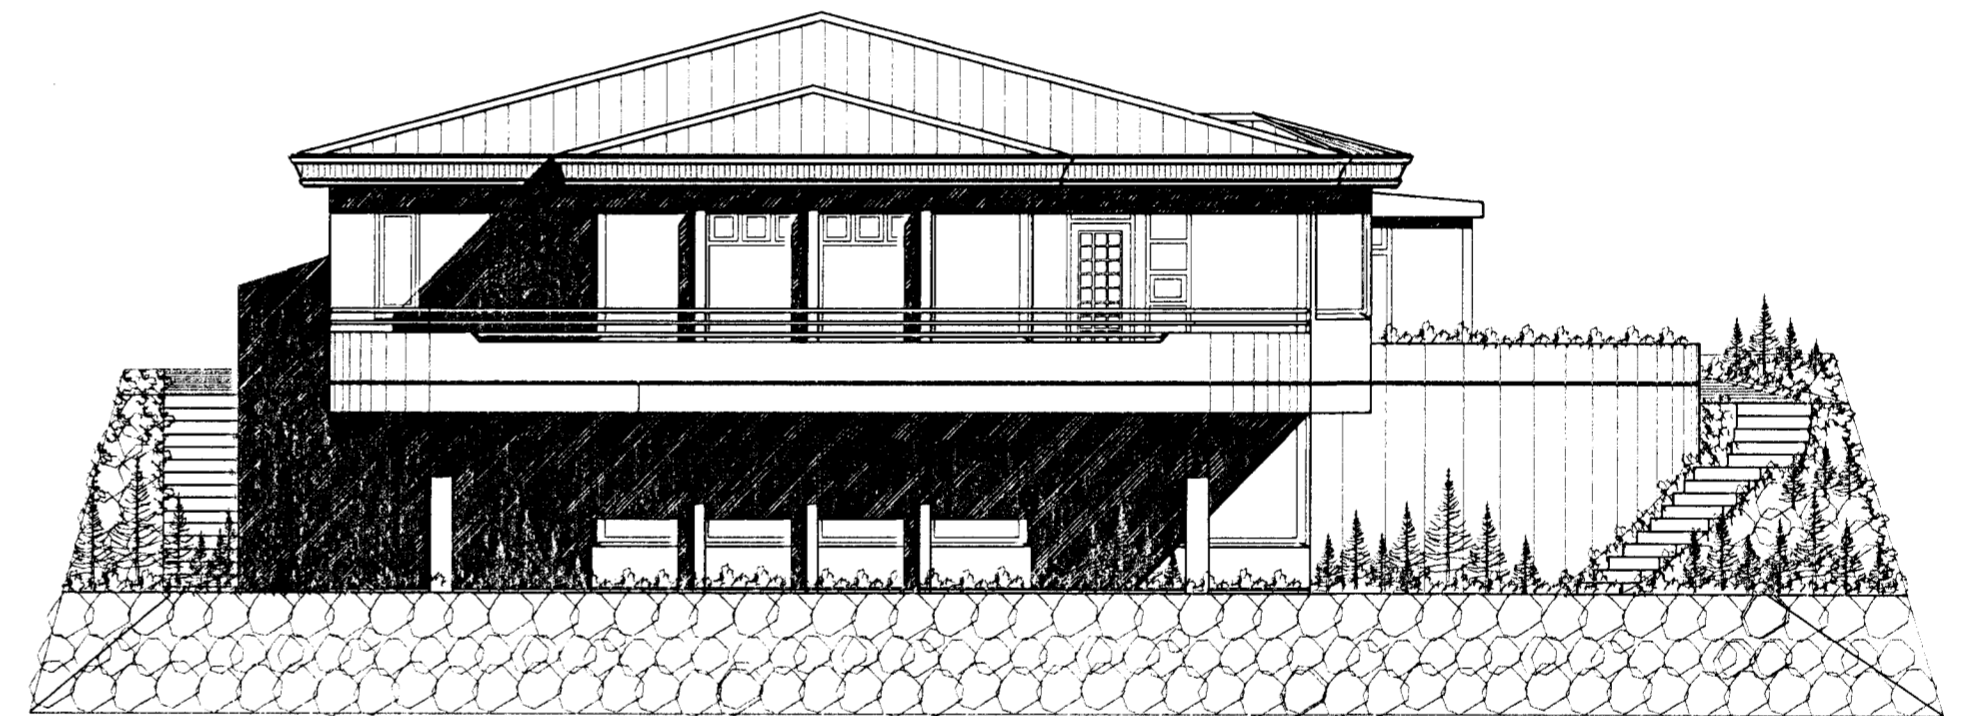

NORÐ-VESTUR MKV. 1:100.

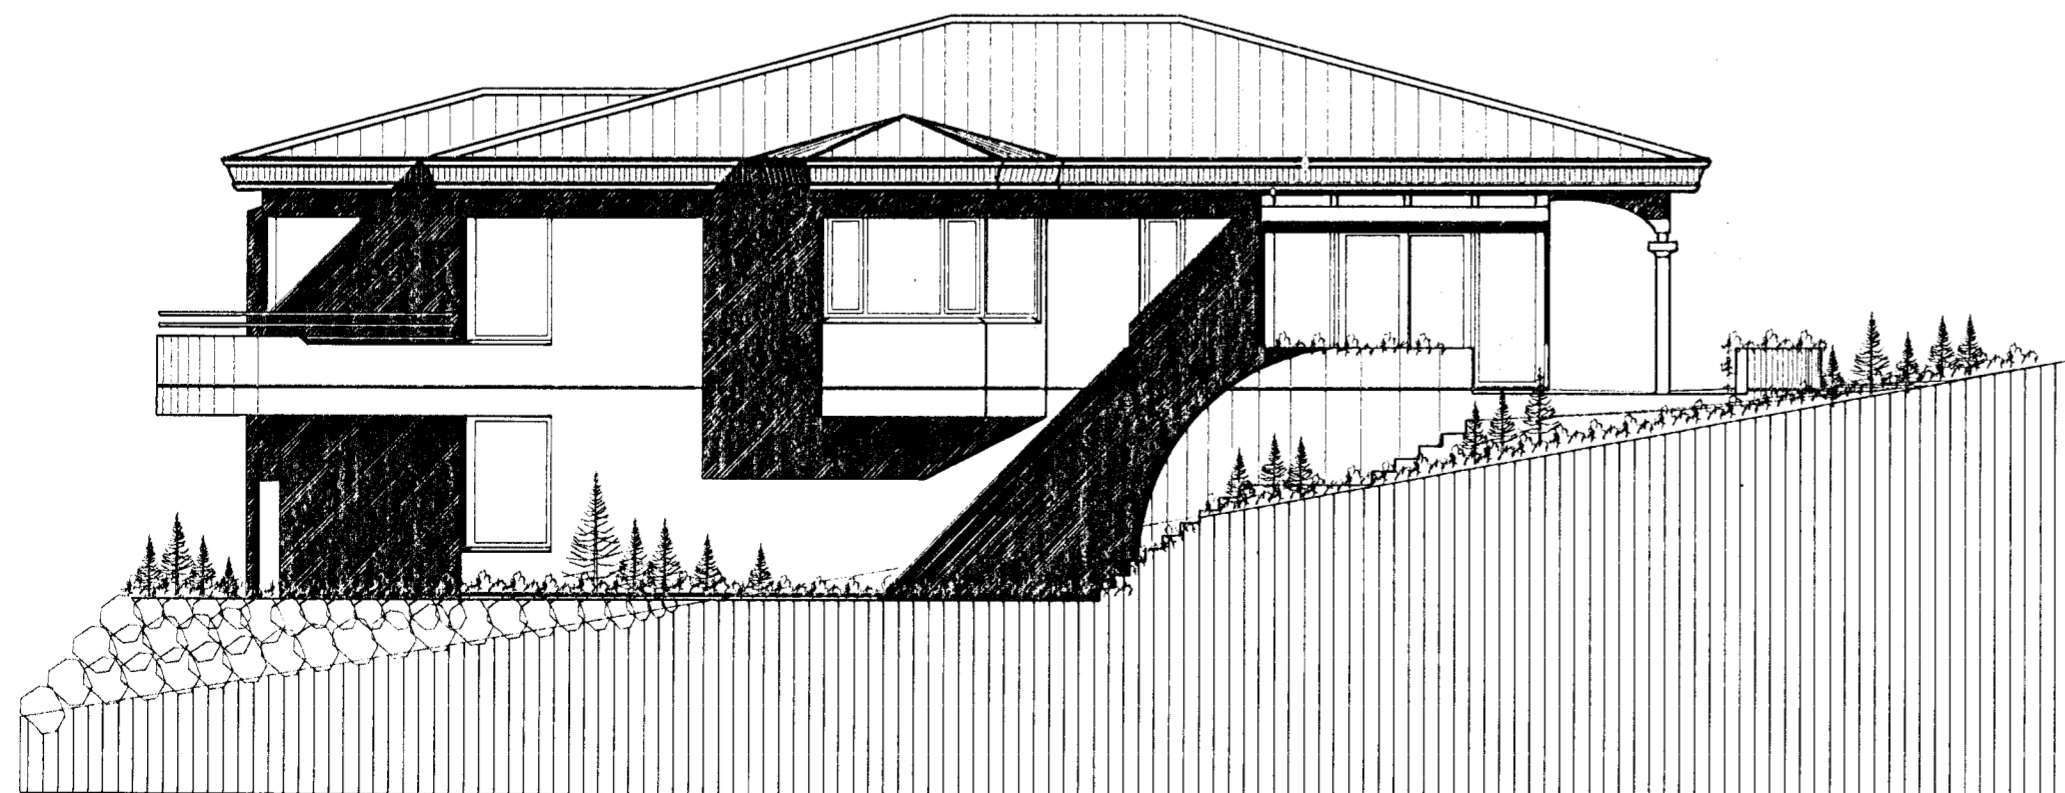

SUÐ-VESTUR MKV. 1:100.

Vardandi frekari málsetningar, sjá sérteikningar aðalhönnuðar í mkv. 150.
 Sérupprættir skulu unnir þegar aðalupprættir hafa verið samþykktir af byggingaryfirvöldum.

ERLUÁS 82 HAFNARFIRÐI.

Sigurður Þorvarðarson byggingafræðingur bfi
 Teiknistofan Strandgötu 11 220 Hafnarfirði.
 Sími: 5651510. Netfang: teiknistofan@islandia.is

Skýringar:	Aðaluppráttur.
Teikning:	ÚTLITSMYNDIR.
Mælikvæði:	1:100
Undirskrift:	<i>4/2 2010 LJP</i>
Blað nr:	3 af 4. Dagsetning: 2 maí 2001.
Breytt:	Kóti hækkadur um 15 sm. 2 maí 2001.
Sólstofa teiknuð í	janúar 2010. SIG. Þ.