

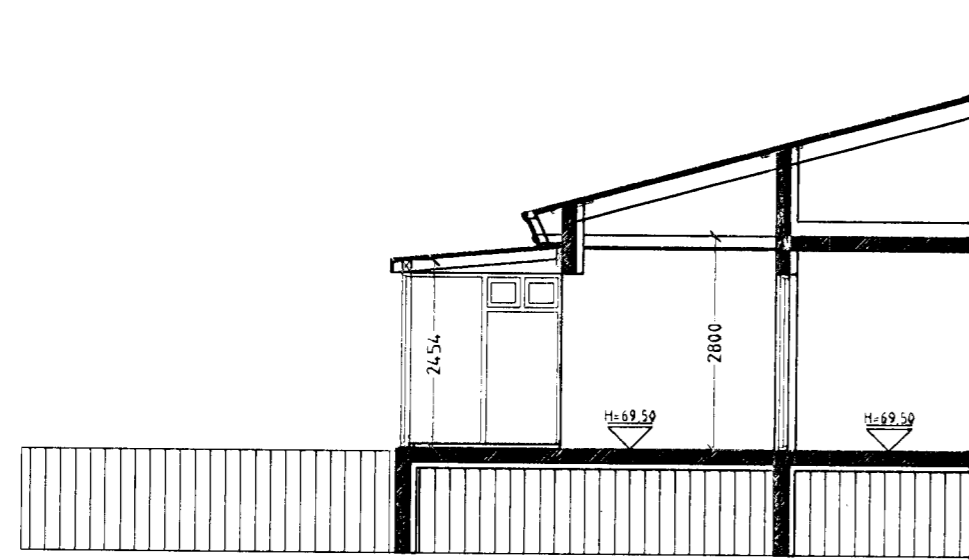



ERLUÁS 82 HAFNARFIRÐI.

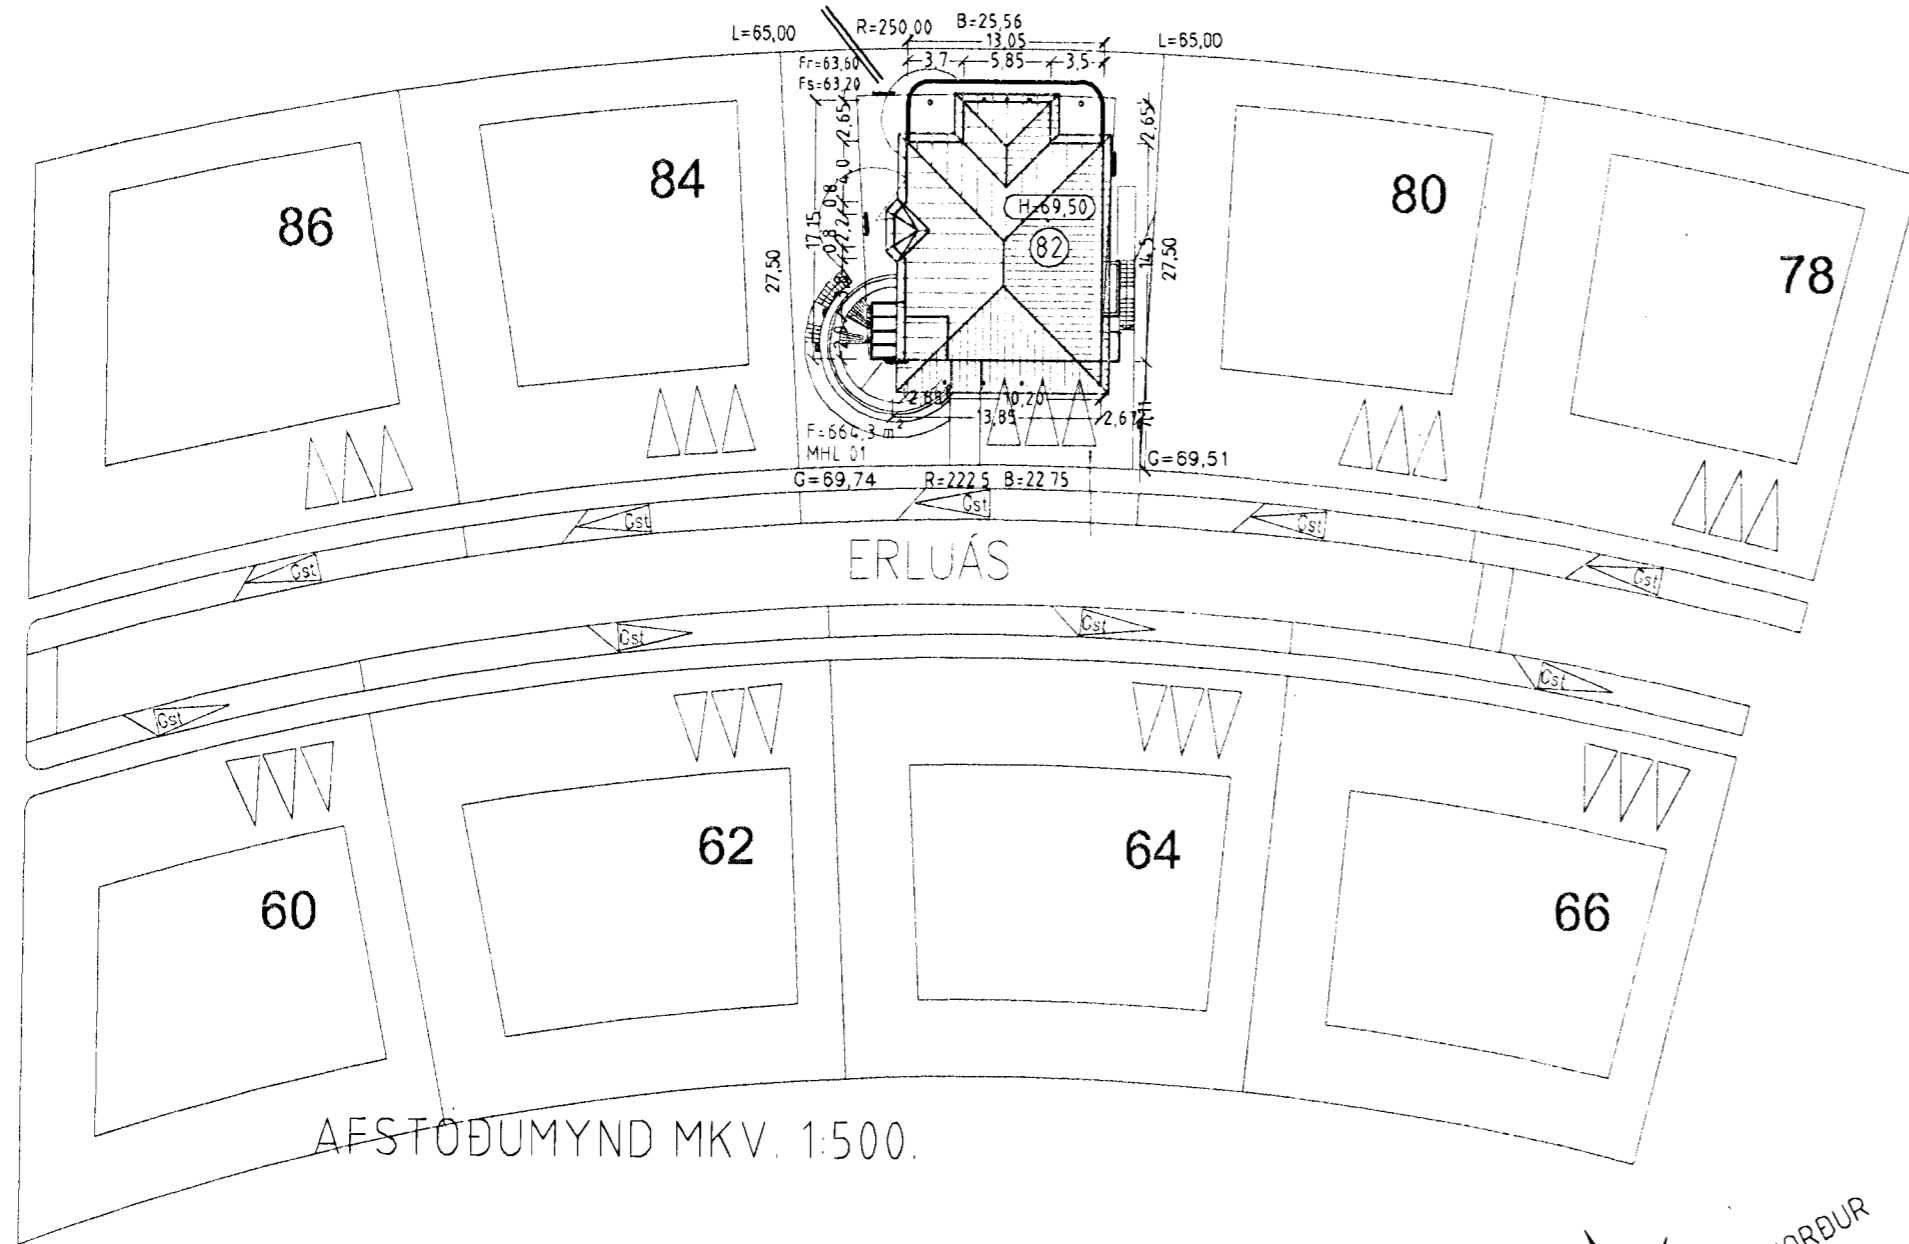


SNID B-B MKV. 1:100.

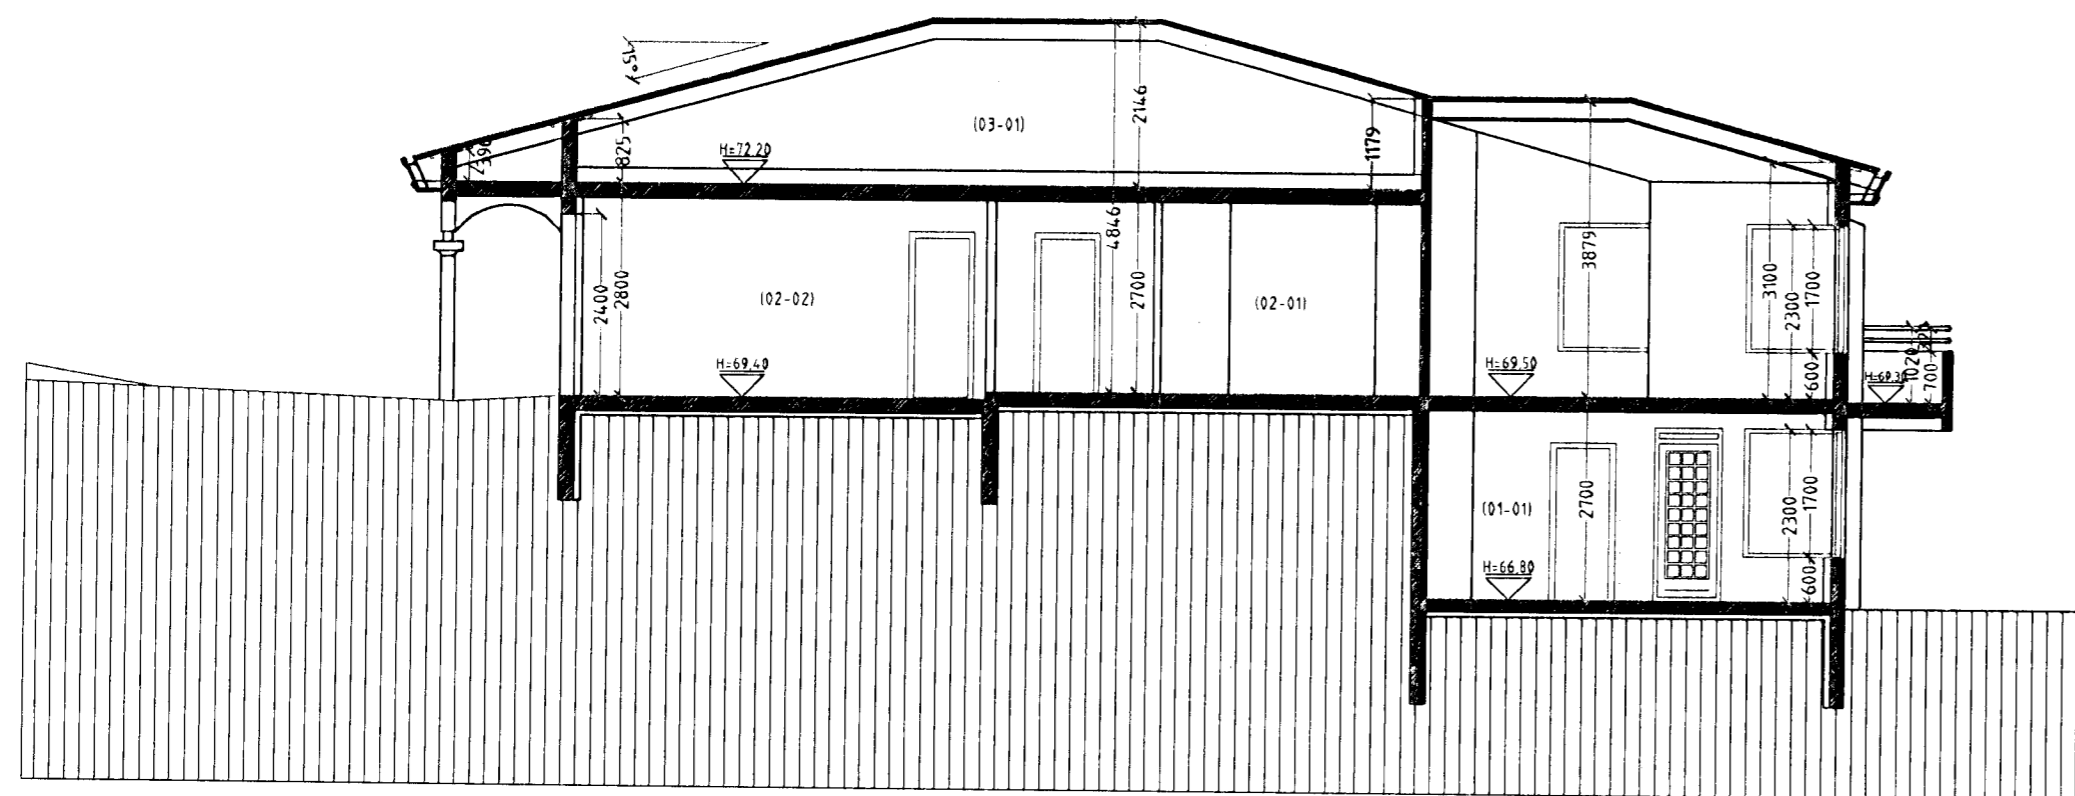

SNID A-A MKV. 1:100.

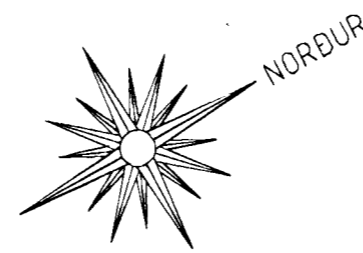

Samþykkt þann  
26 MAÍ 2001  
Byggingultrúinn í Hafnarfirði  
F.h. Sigurður Steinar Jónsson

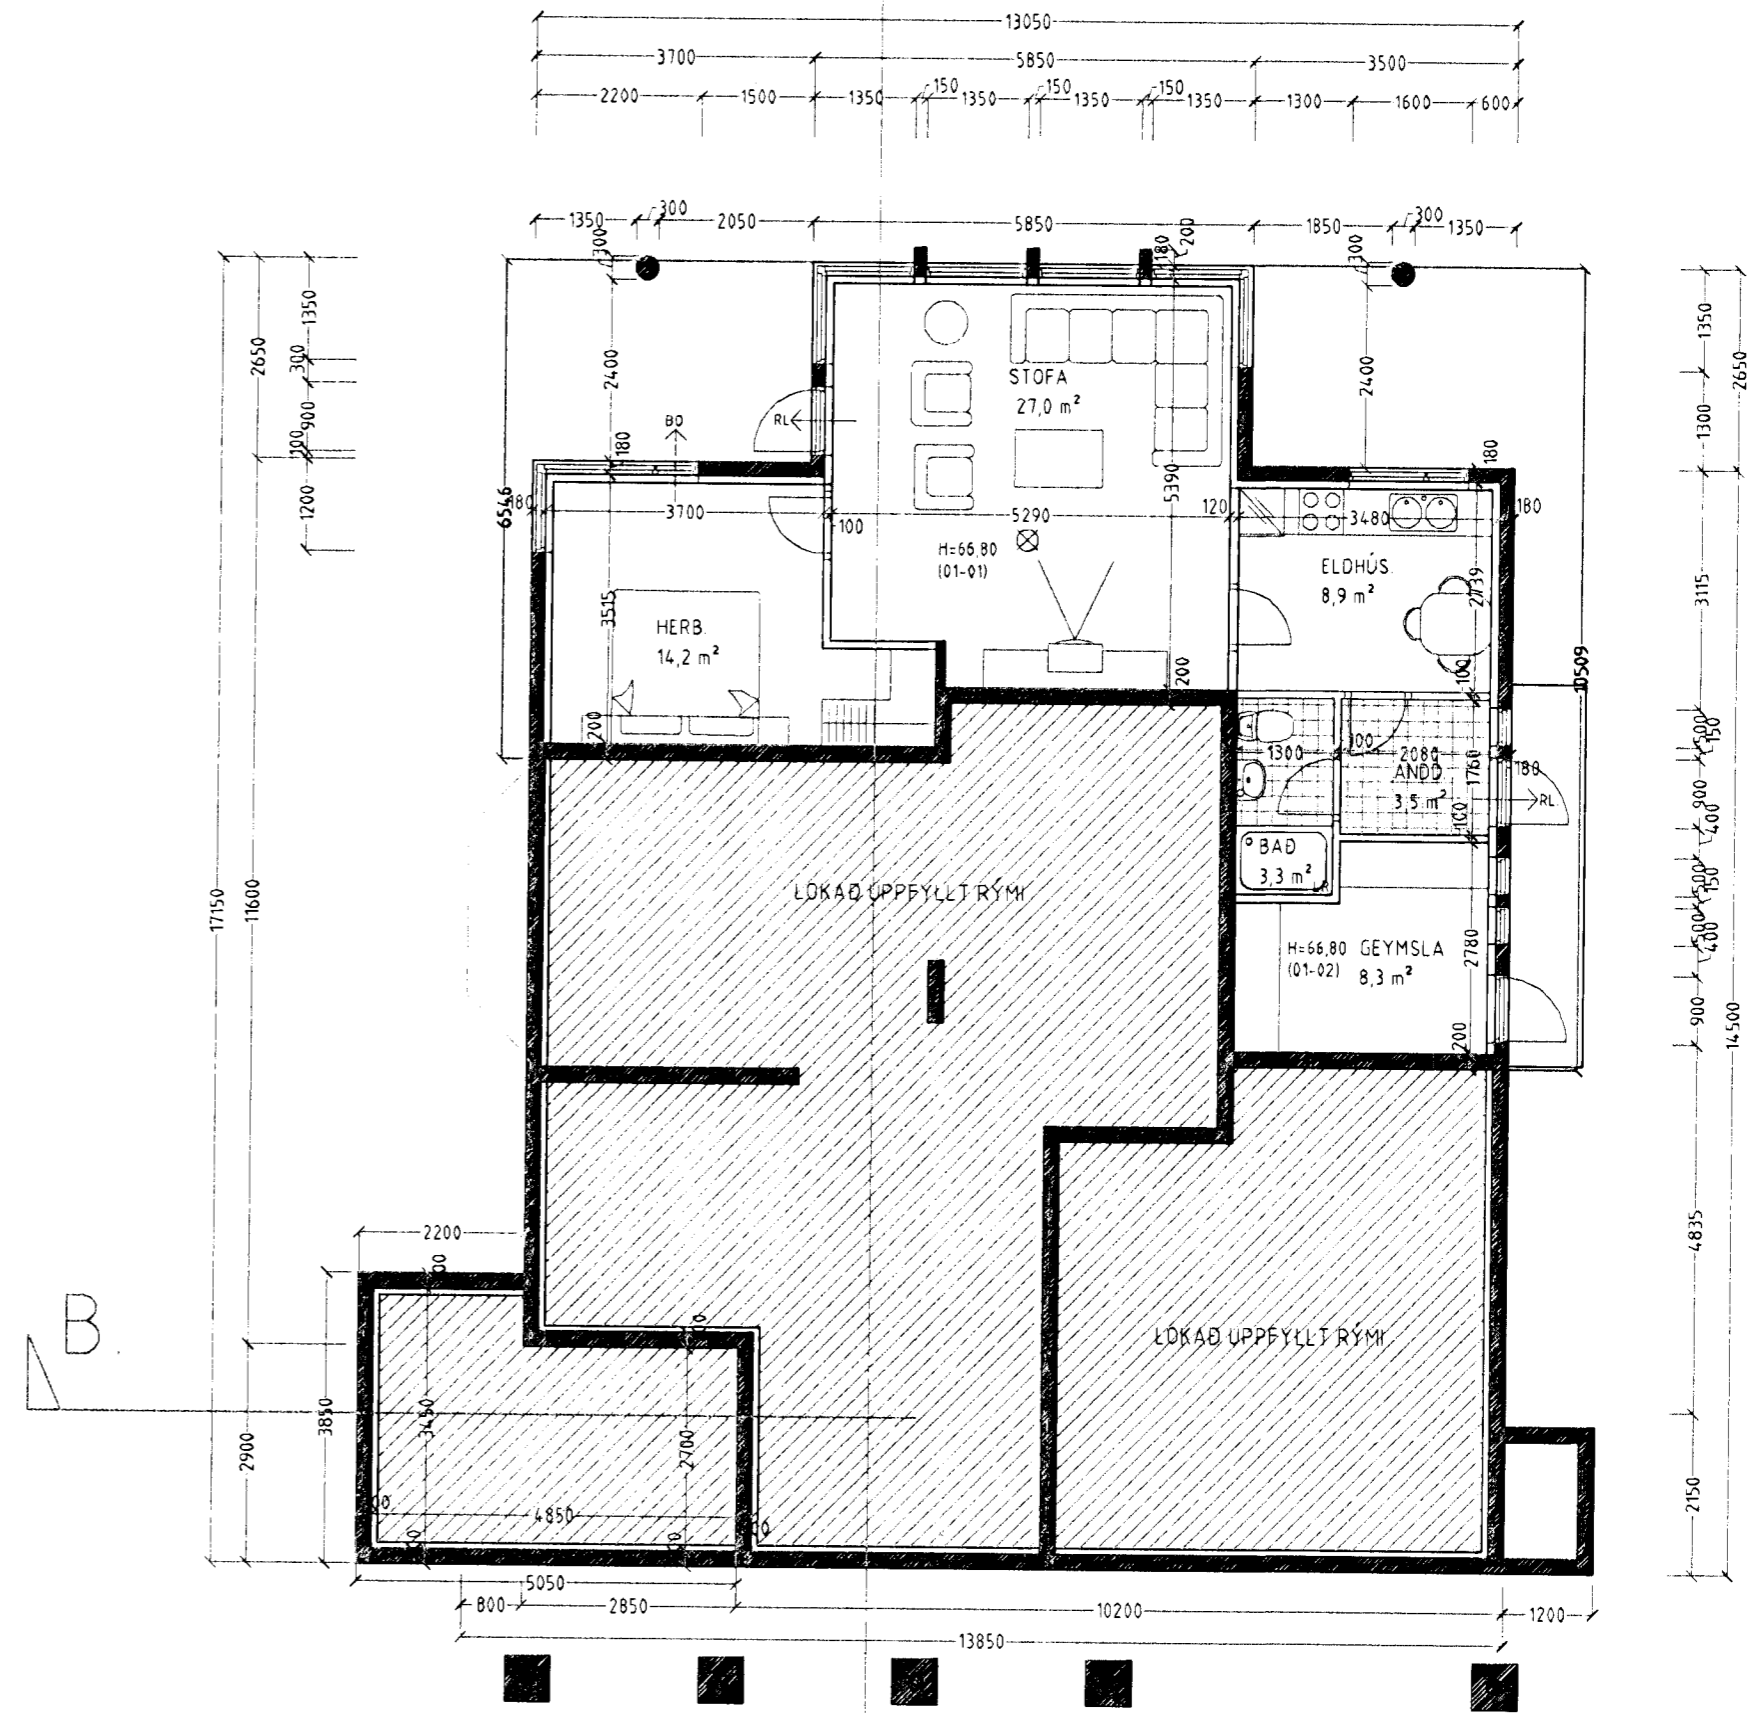

GRUNNMYND 1. HÆÐ MKV. 1:100. ERLUÁS 82 HAFNARFIRÐI.

Sigurður Þorvarðarson byggingafræðingur b.í.  
Teiknistofan Strandgötu 11 220 Hafnarfirði.  
Sími: 5651510. Netfang: teiknistofan@islandia.is

Skýringar:	Adaluppdráttur.
Teikning:	GRUNNMYND 1 HÆÐ, SNID A-A, B-B, & AFSTÖÐUMYND
Mælikvæði:	1: 100 & 1:500
Undirskrift:	4/2 2010 <i>[Signature]</i>
Blað nr:	1 af 4. Dagsetning: 2 maí 2001
Breytt:	Kóti hækkaður um 15 sm. 2 maí 2001.
Sólstofa teiknuð í janúar 2010	SIG Þ