


Trönuhraun 7 B, eignarhluti 0102 í matshluta 03.
 Landnr. 122753, staðgreinir 1400-1-88800070

LÝSING: Breyting á innra skipulagi eignarhluta 0102.
 Eigandi eignarhlutans, Orkuver ehf., flutti inn í eignarhlutann óinnréttáðan og stóð fyrir þeim breytingum sem fram koma á teikningum. Hér er því um reyndarteikningar að ræða.
 Milligólf er byggt upp af 50 x 225 mm gólfbitum og einangrað með steinull.
 Loftið er klætt með gísi og gólfhó með 22 mm spónarplötum og parketi.
 Loftið uppfyllir REI60 brunavarnarkröfu.
 Milliveggir eru gísveggir einangraðir með steinull og uppfylla EI60 kröfu.

Heildarstaerð allra matshluta á lóð var 1.346,2 m² - verður 1.399,8 m²
 Stækkun frá samþykktum teikningum er 53,6 m²

Lóð er 2.300,0 m²
 Nýtingarhlutfall var 0,585 - verður 0,608

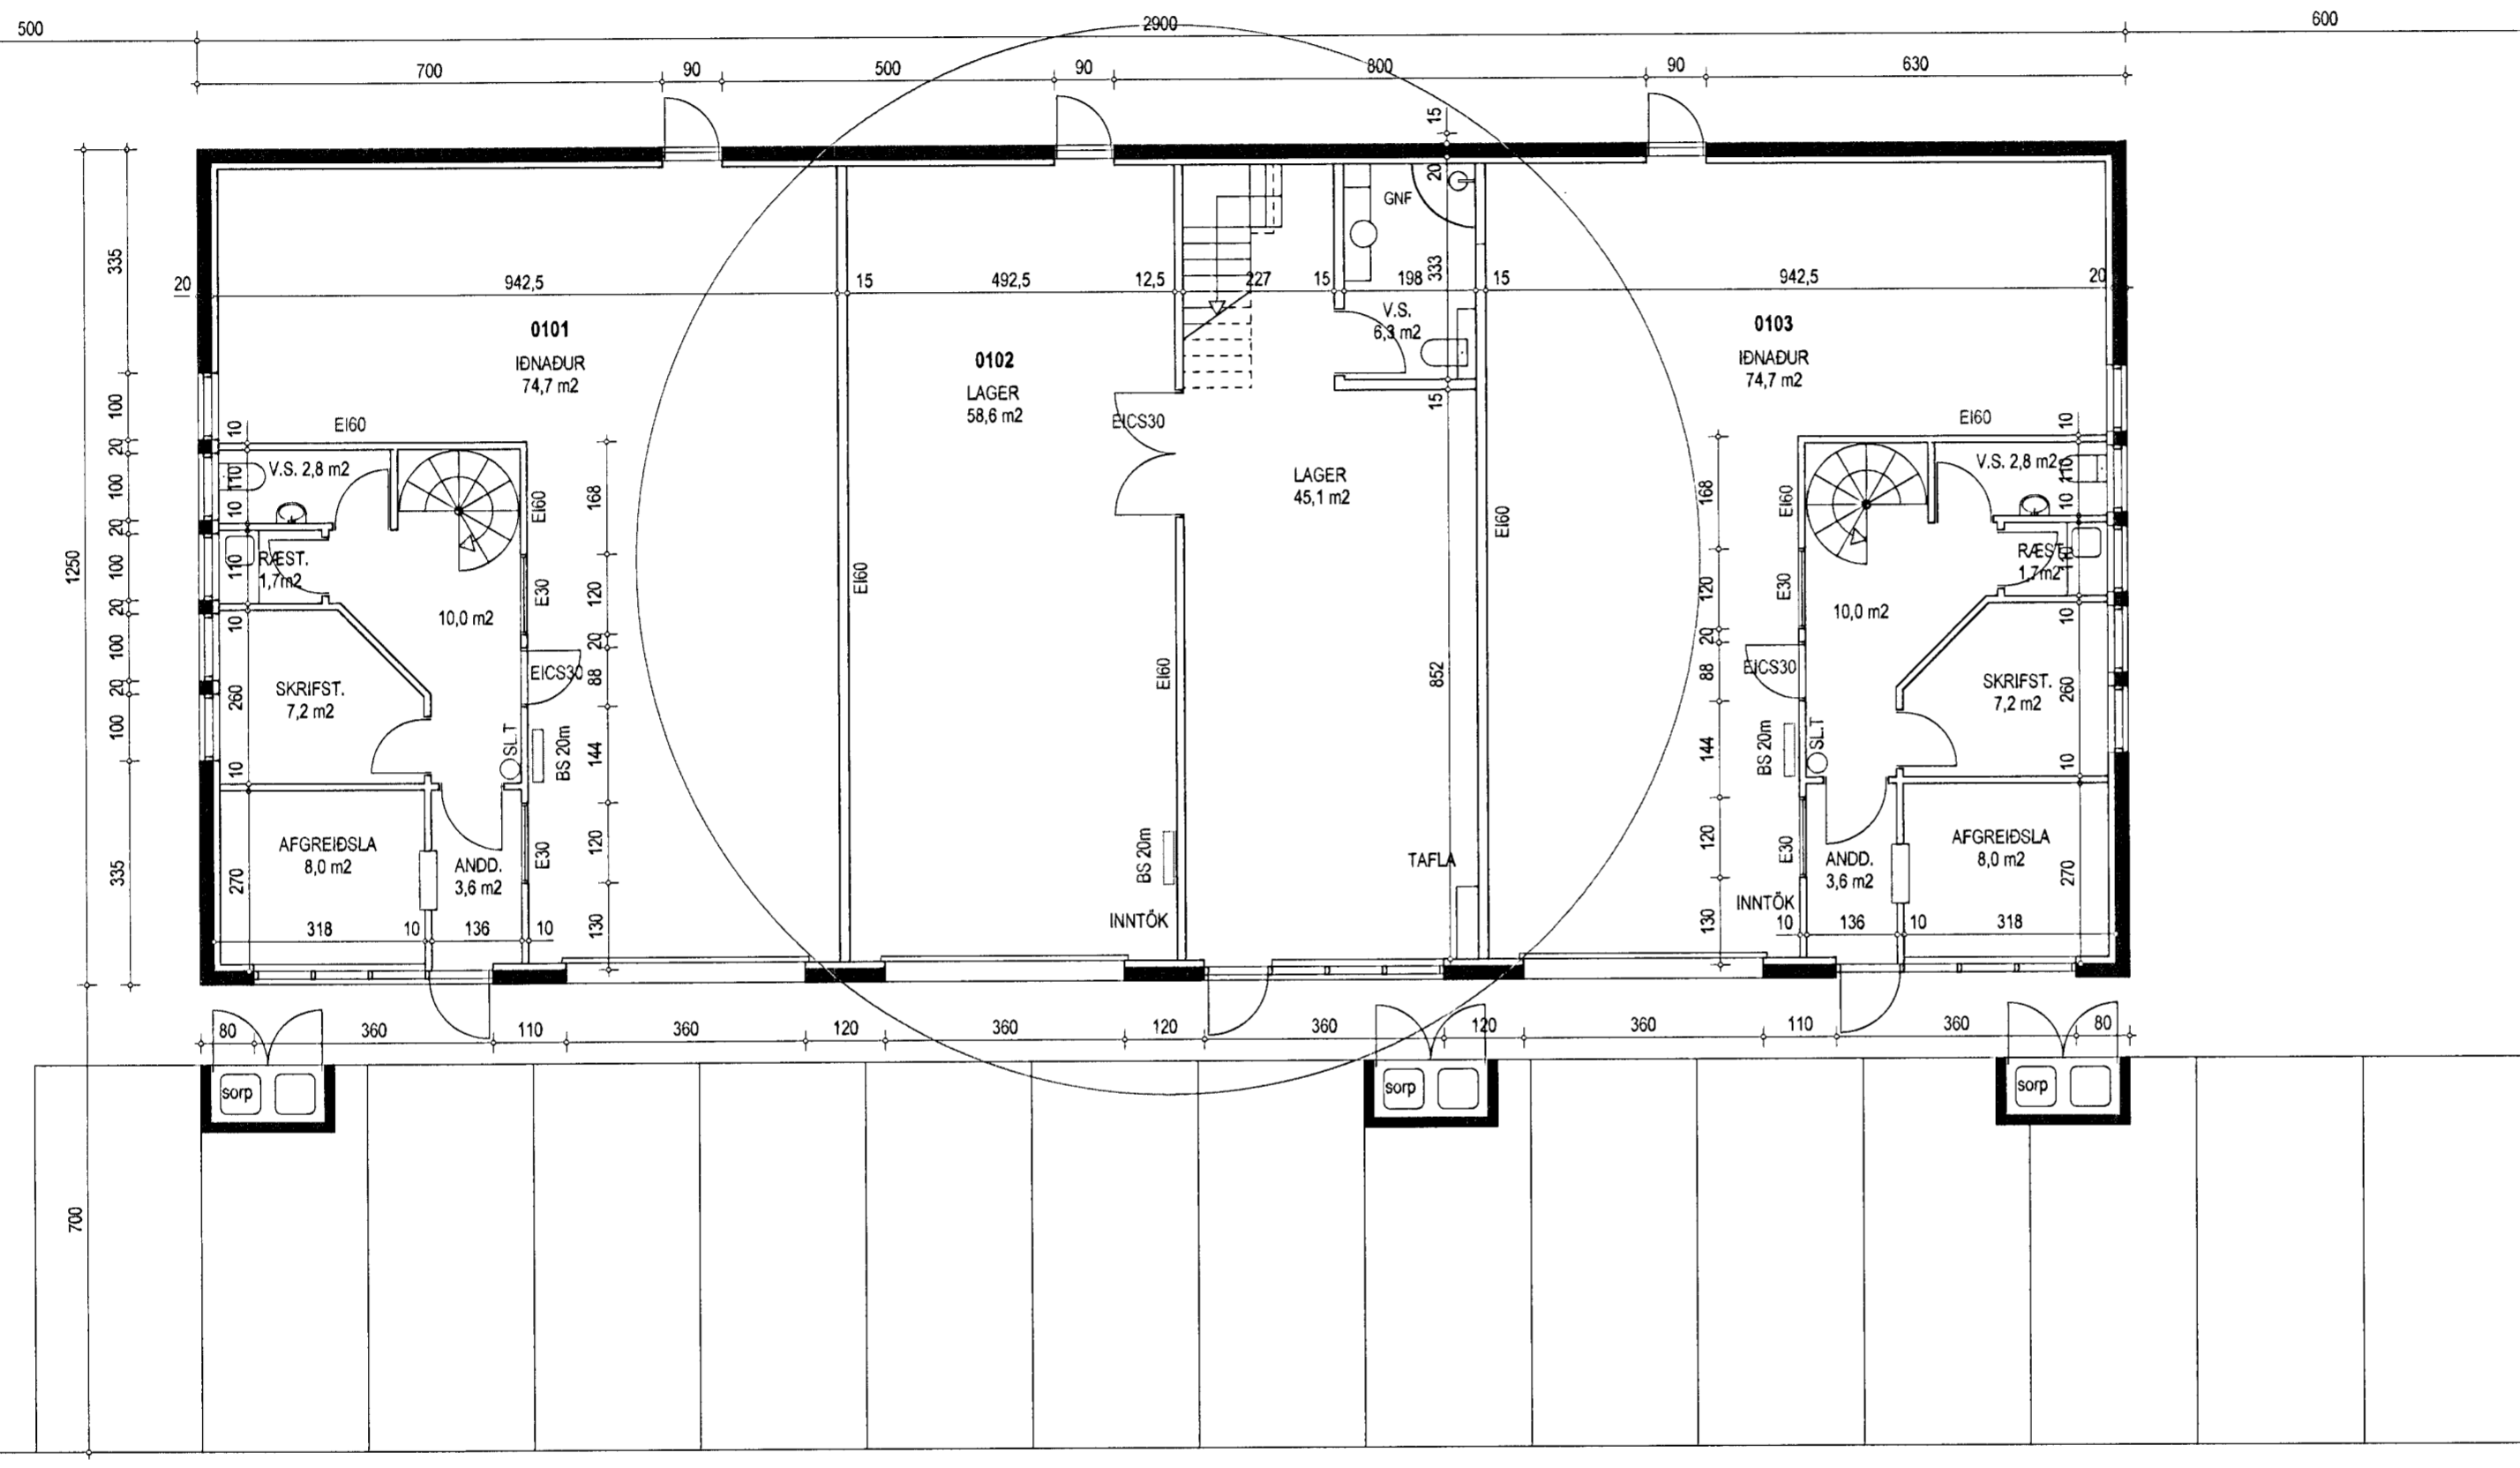

GRUNNMYND 1.HÆÐ

Húsið hannað af Sigurði Þorvarðarsyni byggingafræðingi.

TRÖNUHRAUN 7, HAFNARFIRÐI	
MATSHLUTI 03	
aðalteikning	no 01
grunnmynd 1.hæð	kvarði 1:100
dags. 12. maí 2010	breytt
teiknistofa GINGI	Garðastræti 17 101 Reykjavík gingi11@internet.is
arkitektar faí gunnlaugur björn jónsson	kt. 110254-3349 sími: 6976984

(Handwritten signature)