Hús við Köldukinn nr. 2

Eig. Þorvaldur Þorgrímsson

Sp. 16/3 '54

1:100

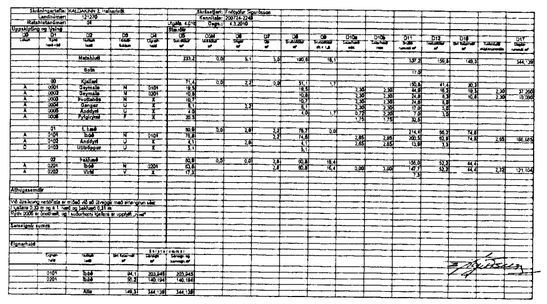

Afstöðumynd 1:500

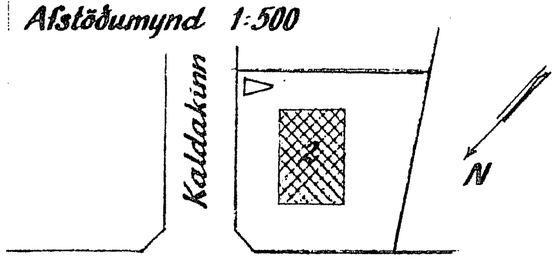

Hringbraut

Samþykkt á fundi byggingarnefndar þ. 16/3 1954

BYGGINGARFULLTRÚINN
F.h. í HAFNARFIRÐI
F. Sigurðsson

Íbúð í bakhúsi
sp. 19/8 '84

Suðvestur

Norðaustur

Norðvestur

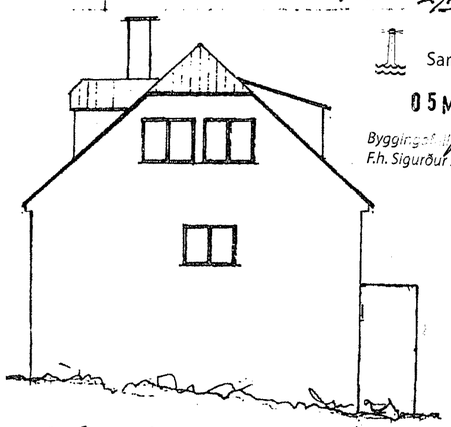

Suðaustur

Samþykkt þann
05 MAY 2010
Byggingarfulltrúinn í Hafnarfirði
F.h. Sigurður Steinar Jónsson

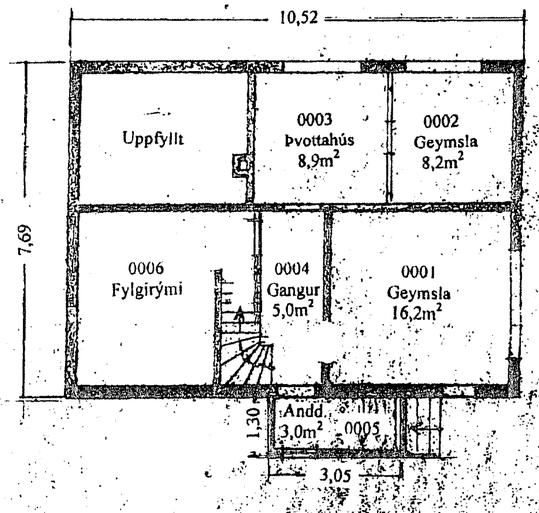

Kjallari

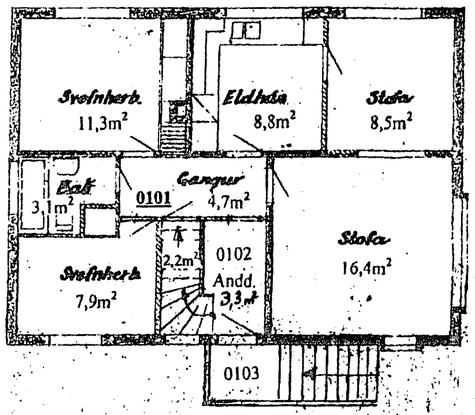

Hæðin

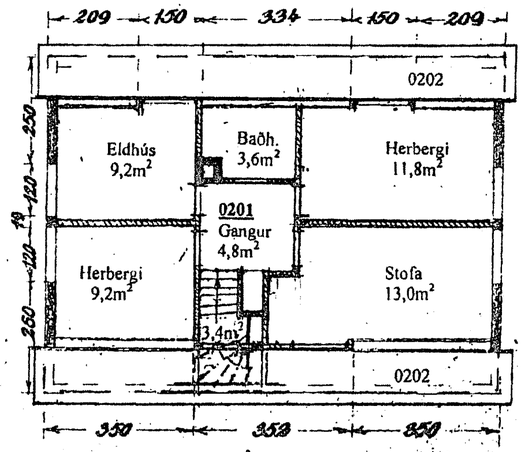

Þakhæð

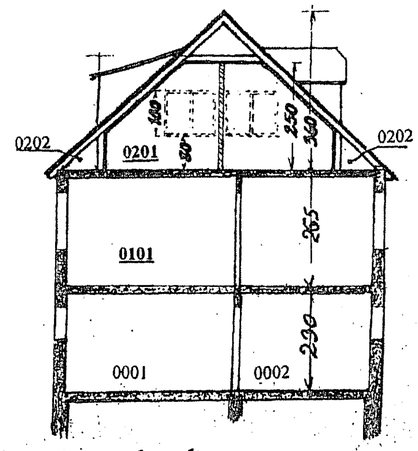

Þverskurður

Hafnarfirði, 15. 3.2010
F. Sigurðsson
20.07.24-2249

Skráningartafla mín dags. 4. mars 2010.
Uppdráttur Sigurðar J. Ólafssonar dagsettur í mars 1954, breyttum í mars 1984, samþykktum 16. mars 1954 og 19. desember 1984.
Ég hefi yfirfarið uppdráttinn, hreinsað og skírt hann, innfært nettóstærðir rýma og notkun þeirra og leiðrétt útitröppur til raunútlits.

Hafnarfirði í marz 1954
Sigurður J. Ólafsson