



# GLITVELLIR 8 HAFNARFIRÐI.


Sambudaleiðin  
 05 MAY 2010  
 Byggingafræðingur í Hafnarfirði  
 F.h. Sigurður Steinar Jónsson

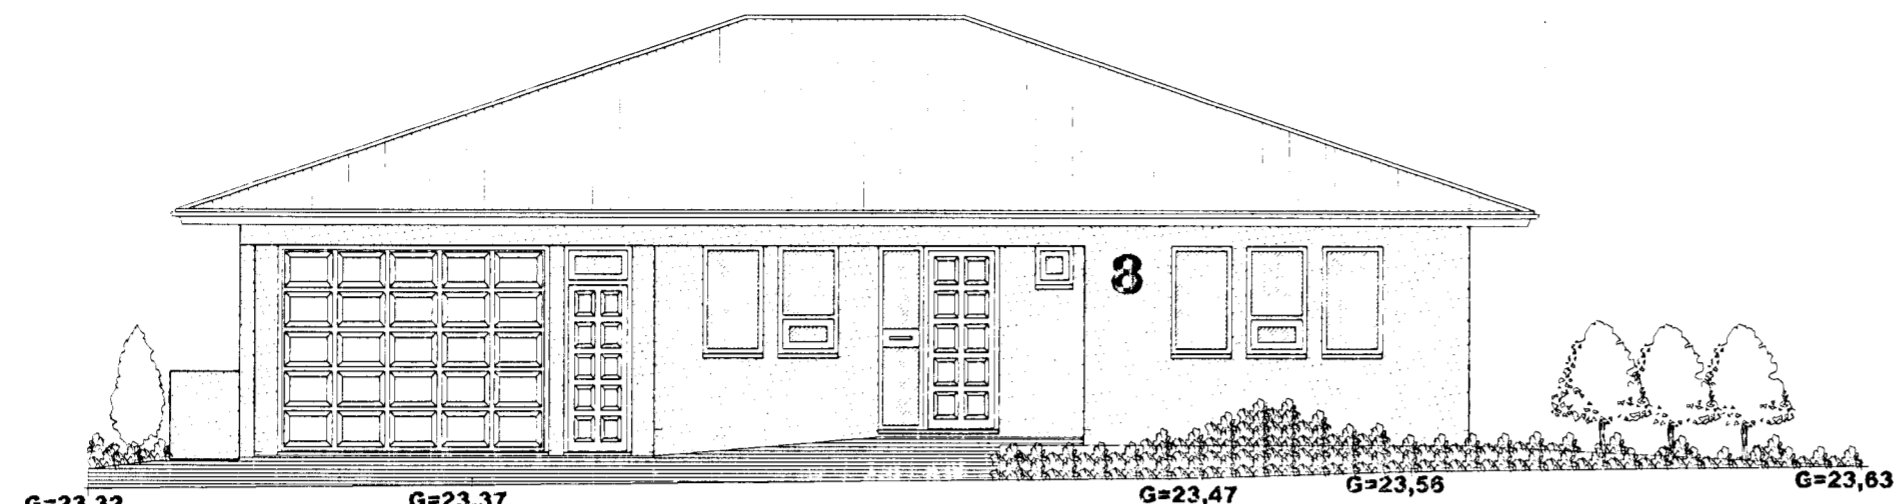


ÚTLIT NORÐUR MKV. 1:100.

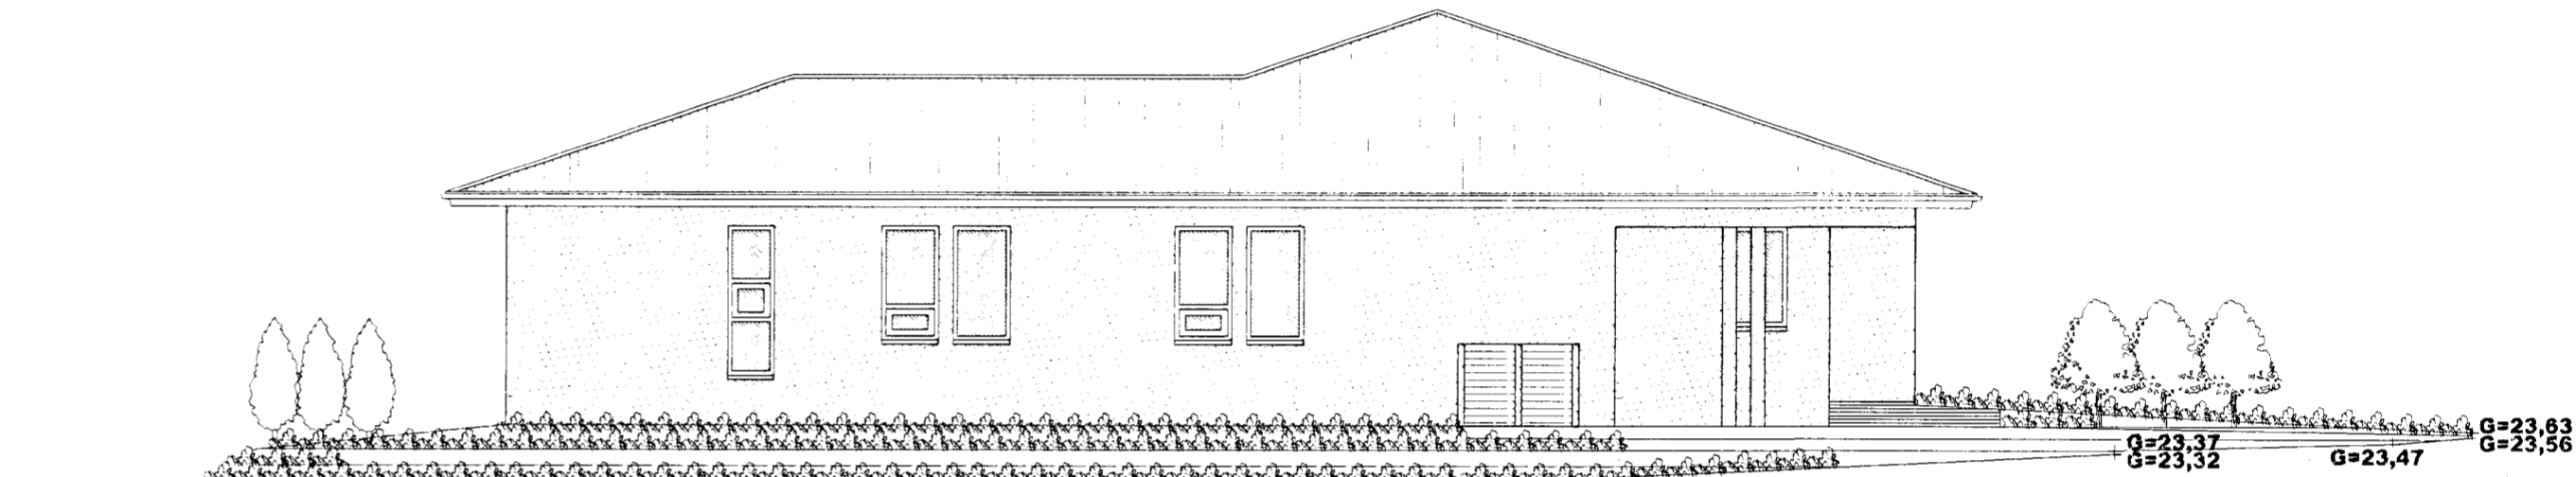

ÚTLIT AUSTUR MKV. 1:100.

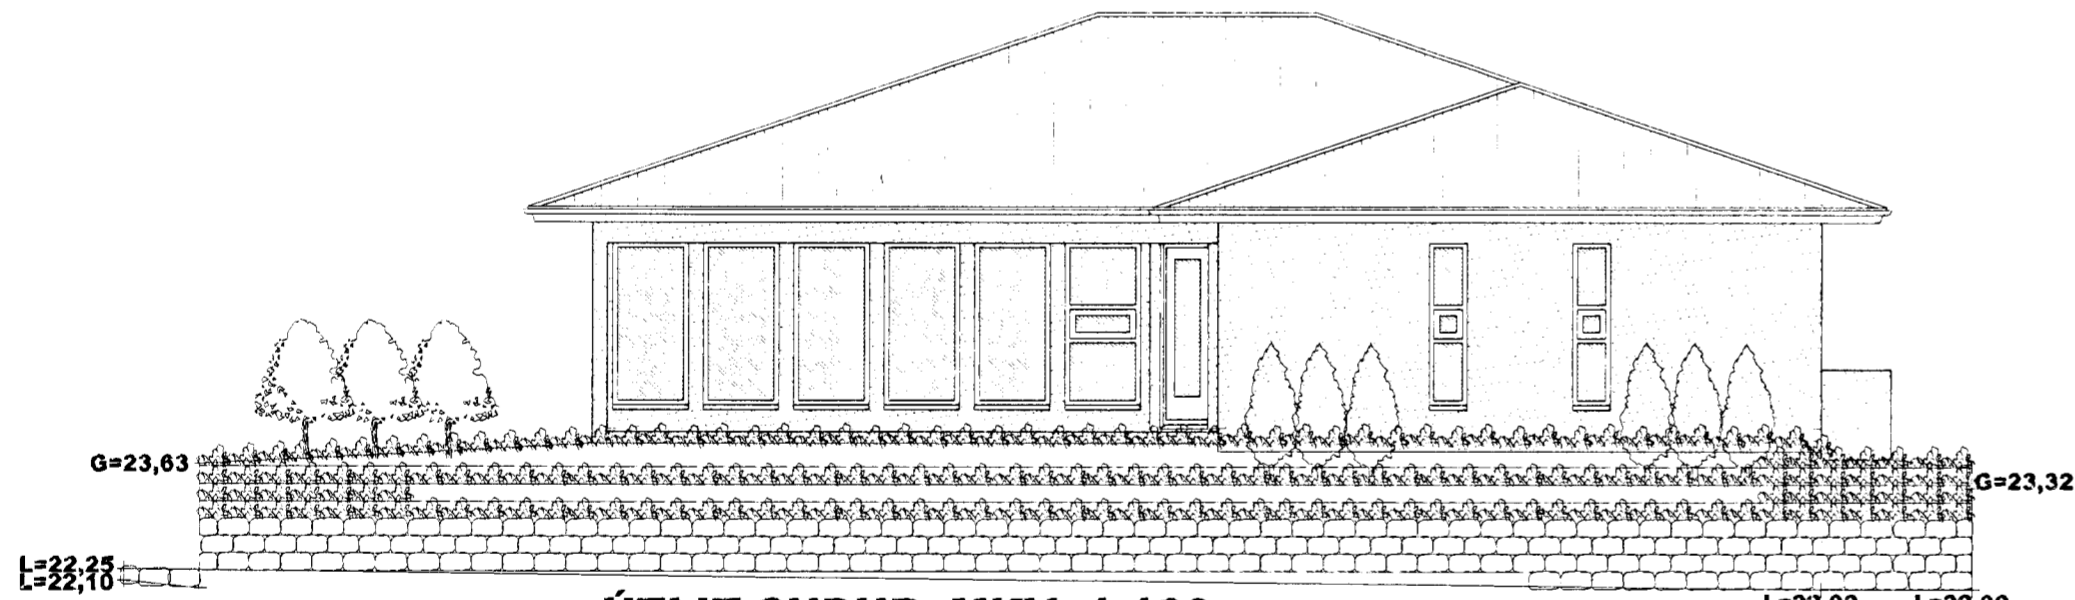

ÚTLIT SUÐUR MKV. 1:100.

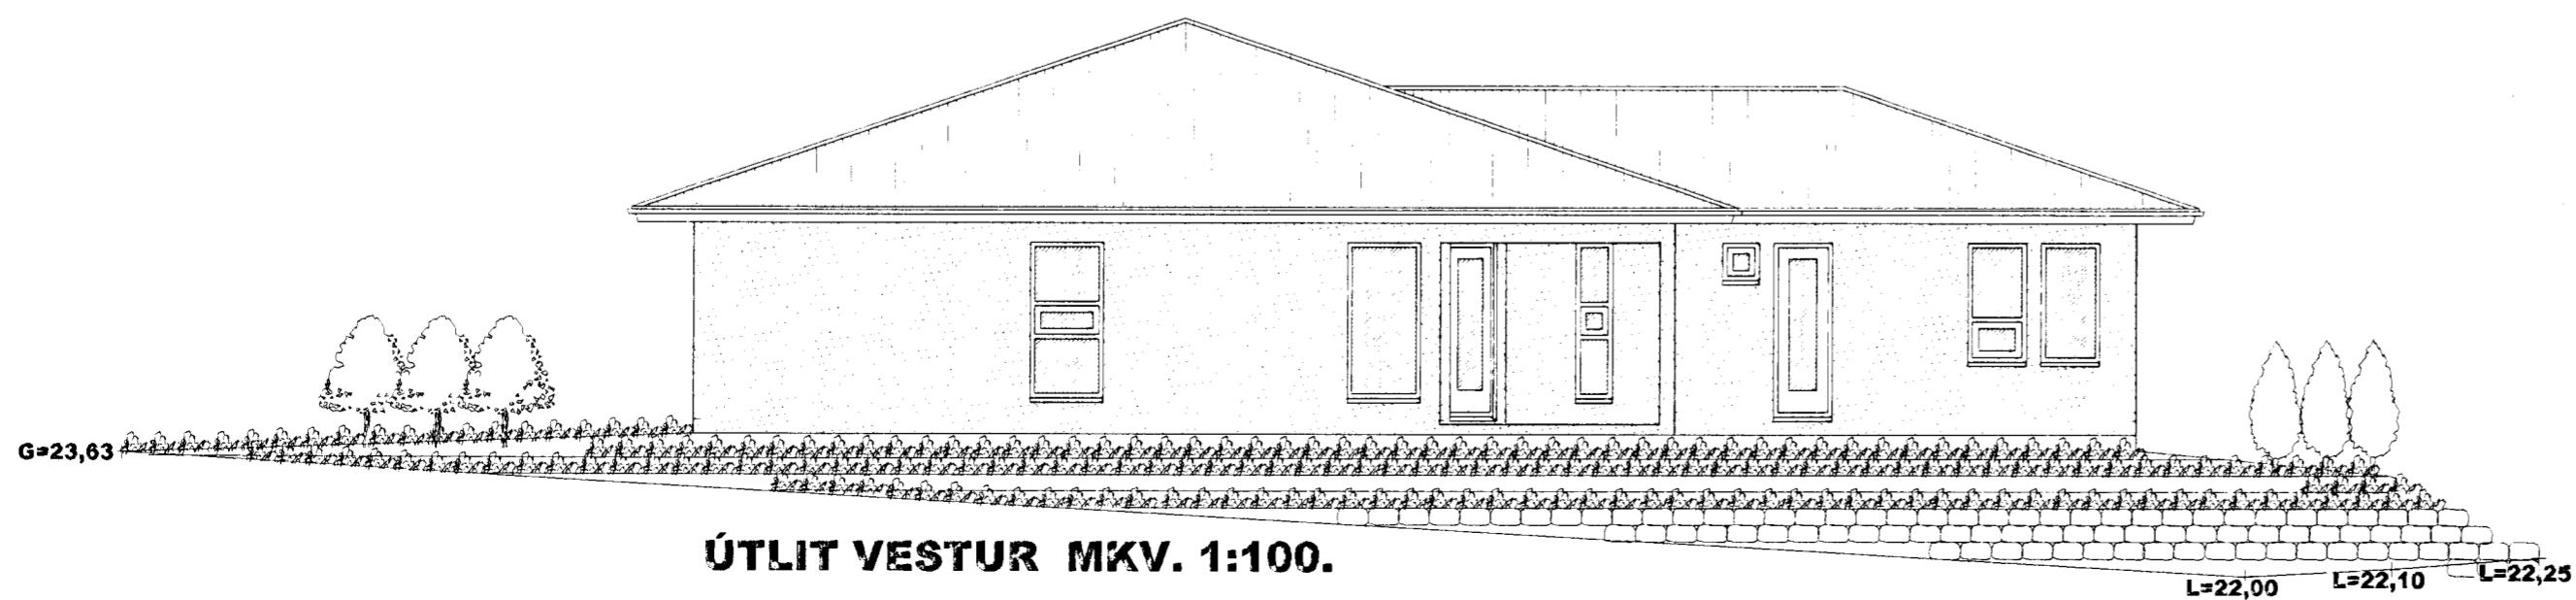

ÚTLIT VESTUR MKV. 1:100.

## GLITVELLIR 8 HAFNARFIRÐI.

SIGURÐUR ÞORVARDARSON BYGGINGAFRÆÐINGUR BFÍ.  
 KT. AÐALHÖNNUÐAR: 141250-4189.  
 STH. TEIKNISTOFAN EHF. KT. 510298-2769.  
 STRANDGÖTU 11, 220 HAFNARFIRÐI.  
 SÍMI: 5651510, NETFANG: TEIKNISTOFAN@SIMNET.IS

SKÝRINGAR:	ADALUPPDRAÐTUR.
TEIKNING:	ÚTLITSMYNDIR.
MÆLIKVARÐI:	1:100.
UNDIRSKRIFT:	30/3 10 <i>[Signature]</i>
BLAÐ NR: 3 AF 4.	DAGSETNING: 20. MARS 2007.
BREYTT. REYNDARTEIKNINGAR 20. MARS 2010.	