


all measurements referred to site.

▼ ÚTBRUN STEYPU	--- ÚTLINUR YFIR GRUNNI
○ I1 I1 INNHURDIR	--- MÁTLINUR
○ U1 U1 ÚTTHURDIR	--- LANDKÓTI
○ S1 S1 SÉRHLUTAR	--- GANGSTÉTT
○ G1 G1 GLUGGAR	--- GG GAT Í GÓLF
○ I02 I02 FASTAR INNRÉTTINGAR	--- GV GAT Í VEGG
■ STEYPA	--- LR LOFTRÆSING
▨ HLADINN VEGGUR VIKURGIPS	--- FG FRÁGENÐ GÓLF
▨ LÉTTUR VEGGUR (EKKI BURÐARVIÐKI)	--- ST STEINSTEYPA
▨ EYNGRUN	--- BS BRUNASLANGA
	--- HSL HANDSLÖKKVITÆKI
	--- BO ÞJÓRGUNAROP
	○ I03

• ÖLL MÁL STAÐFÆRIST ÁÐUR EN FRAMKVÆMDUR HEFJAST  
 • MISRÆMI MILLI MÁLSETNINGU Á TEIKNINGUM OG STAÐHATTA BERIST UNDR ARKITEKT  
 • MISRÆMI TEIKNINGUM INNMYRDIS TILKYNNIST ARKIEKT ÁN TAFAR TEIKNINGAR Í STÆRRRI MÆLIKVARDA GLDA UMFRAM TEIKNINGAR  
 • SMERRI KVASDA  
 • LESA SKAL TEIKNINGAR ARKITEKTS ÁSAMT FYLGIGÖGNUM OG GÖGNUM ANNARRA HÖNNUEA

	L
	K
	J
	I
	H
	G
	F
	E
	D
	C
	B
	A
BREYTING: ASM	DAÐ: BR

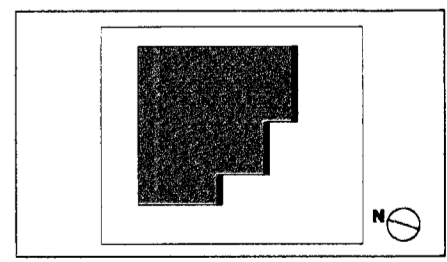

## DREKAVELLIR 37

GRUNNMYND : INNRA SKIPULAG

BREYTINGAR:  
 INNRA SKIPULAGI BREYTT,  
 SETLAUG OG TIMBURPALLI KOMIÐ  
 FYRIR Á LÖB  
 HÚSIÐ ER ÁÐ ÖÐRU LEITI ÖBREYTT.  
 Þálmákrístmundssonarkitekt

SKALA	A. 7000
TEIKNAR	0866
DAÐ	29.04.2010
VEY	1.100

PK - ARKITEKTAR EHF.  
 HAFNARSTR. 12, REKLAURK 106 KL 10004-2800 SÍMI 561 8050 FAX 561 8077  
 VÉTTINGUR JÓNSSON