

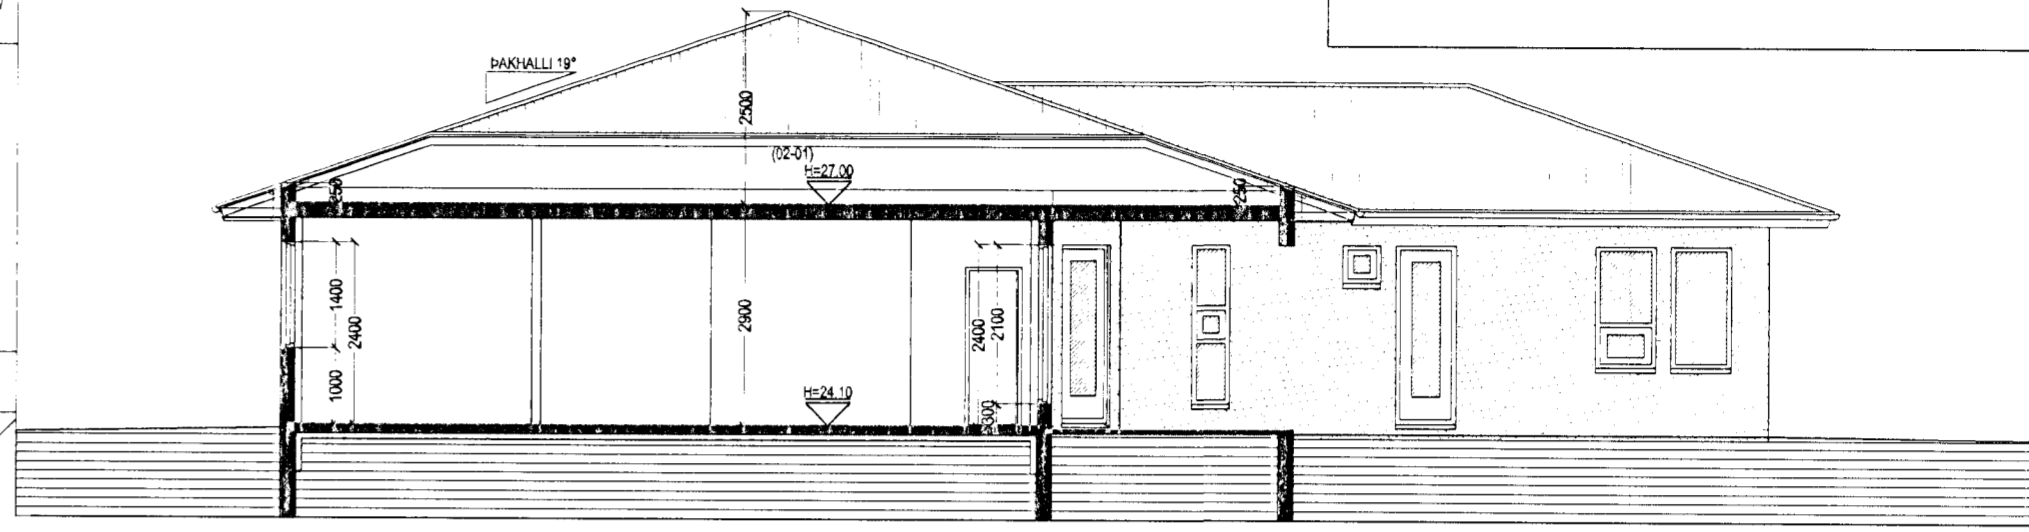


GLITVELLIR 8 HAFNARFIRÐI.


Samykkkt þann
 05 MÍJ 2010
 Byggingulitruín Hafnarfirði
 F.h. Sigurður Steinar Jónsson

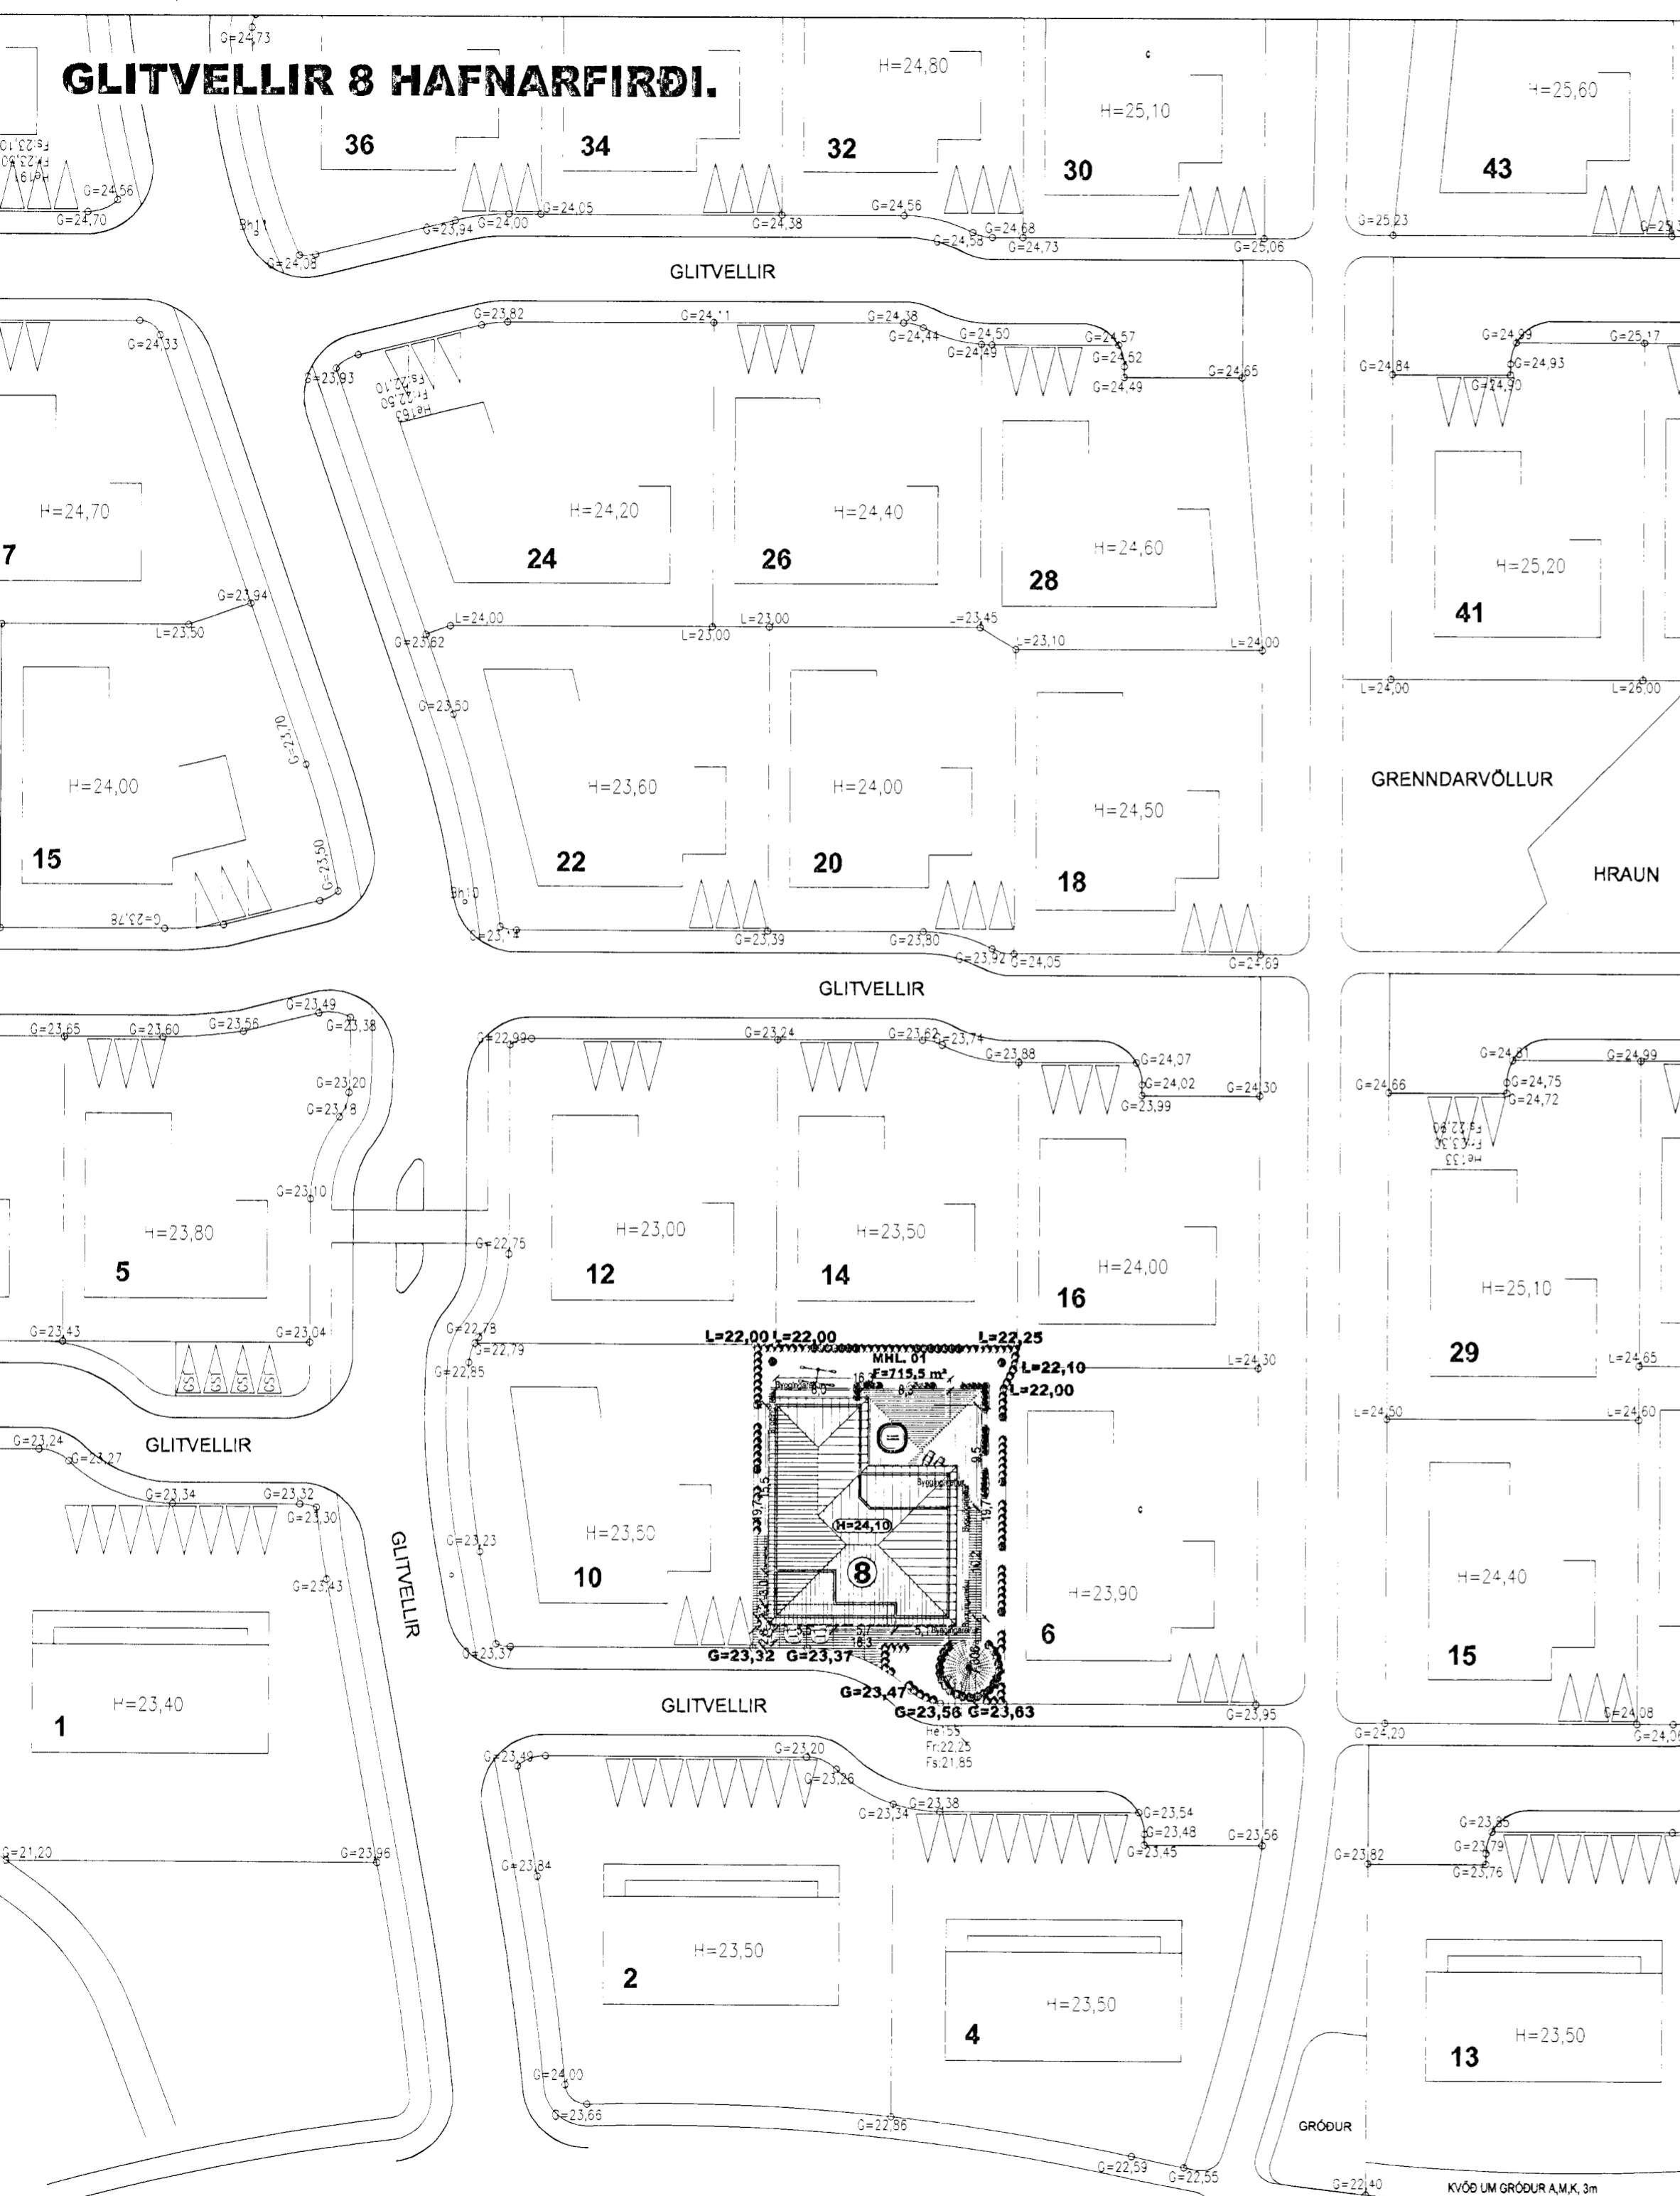


SNID A-A MKV. 1:100.

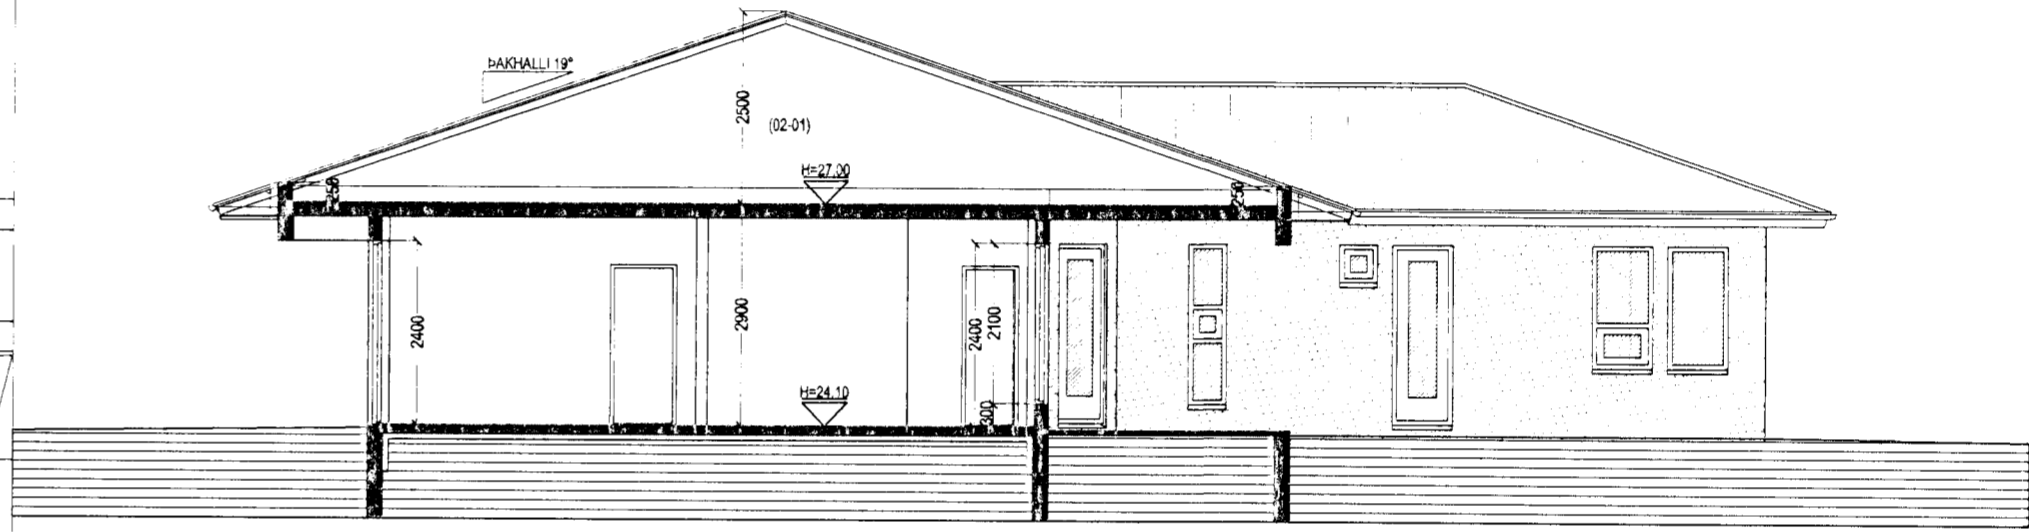

SNID B-B MKV. 1:100.

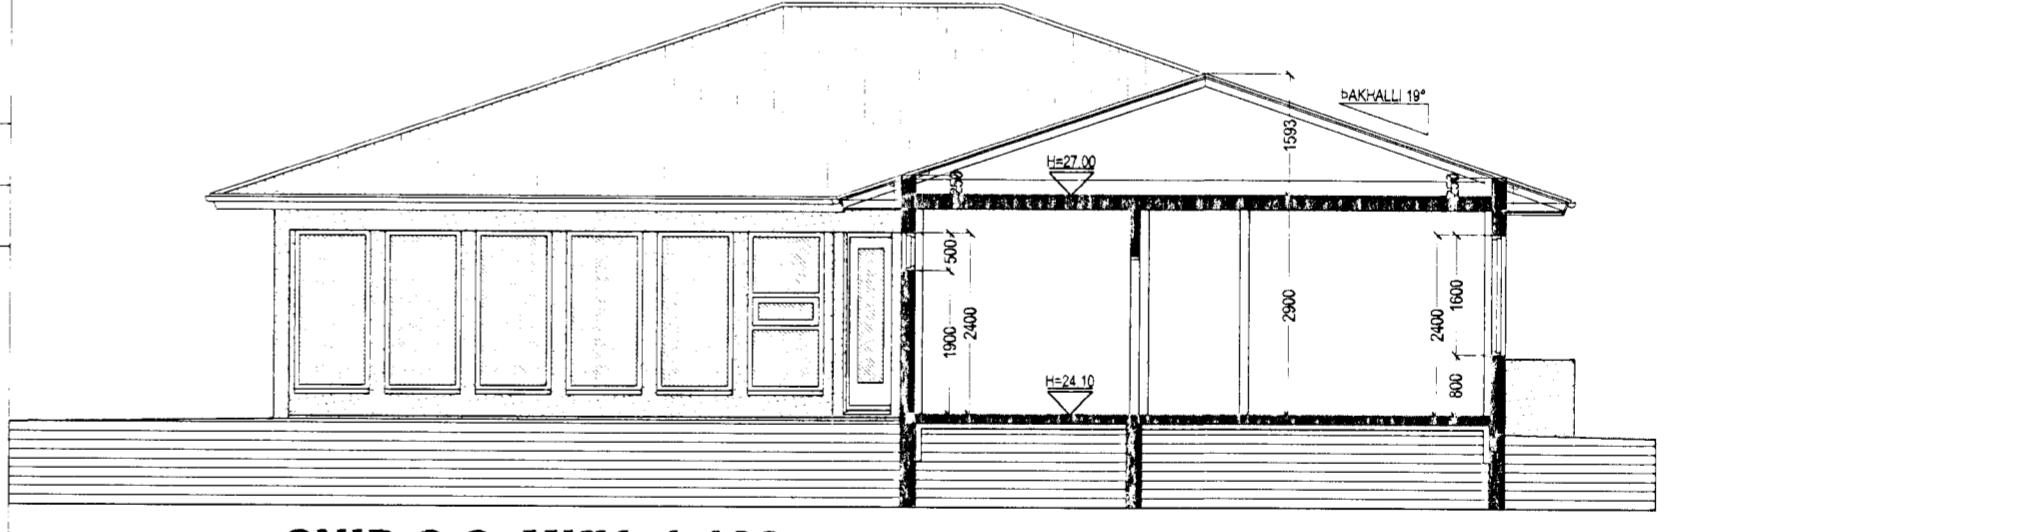

SNID C-C MKV. 1:100.

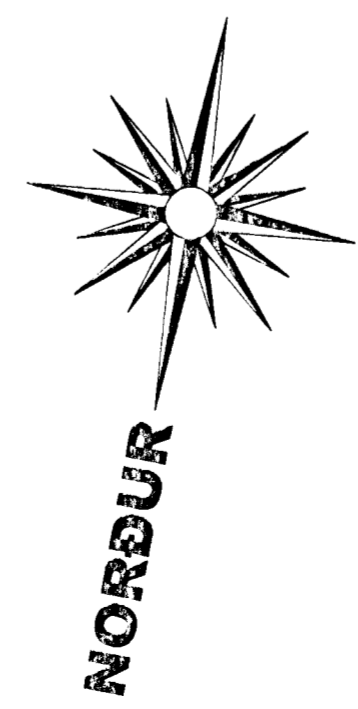

AFSTÖÐUMYND MKV. 1:500.

GLITVELLIR 8 HAFNARFIRÐI.

SIGURÐUR ÞORVARÐARSON BYGGINGAFRÆÐINGUR BFÍ.
 KT. AÐALHÖNNUÐAR: 141250-4189.
 STH. TEIKNISTOFAN EHF. KT. 510298-2769.
 STRANDGÖTU 11, 220 HAFNARFIRÐI.
 SÍMI: 5651510, NETFANG: TEIKNISTOFAN@SIMNET.IS

SKÝRINGAR:	AÐALUPPDRAÐTUR.
TEIKNING:	SNID A-A, B-B, C-C & AFSTÖÐUMYND.
MÆLIKVARÐI:	1:100 / 1:500.
UNDIRSKRIFT:	30/3 10 <i>Qu p</i>
BLAÐ NR: 2 AF 4.	DAGSETNING: 20. MARS 2007.
BREYTT. REYNDARTEIKNINGAR 20. MARS 2010.	