


GRUNNMYND 2H OG BÍLGEYMSLA 1:100

KÖLNUNARTÖLUR w/m² C	
ÚTVEGGIR	0,40
PAK	0,20
GÓLF	0,30
GLUGGAR, KARMAR OG GLER	2,00
HURDIR	3,00

Sambýkkt þann
28 APR 2010
 Byggingafrulltrúinn í Hafnarfirði
 F.h. Sigurður Steinar Jónsson

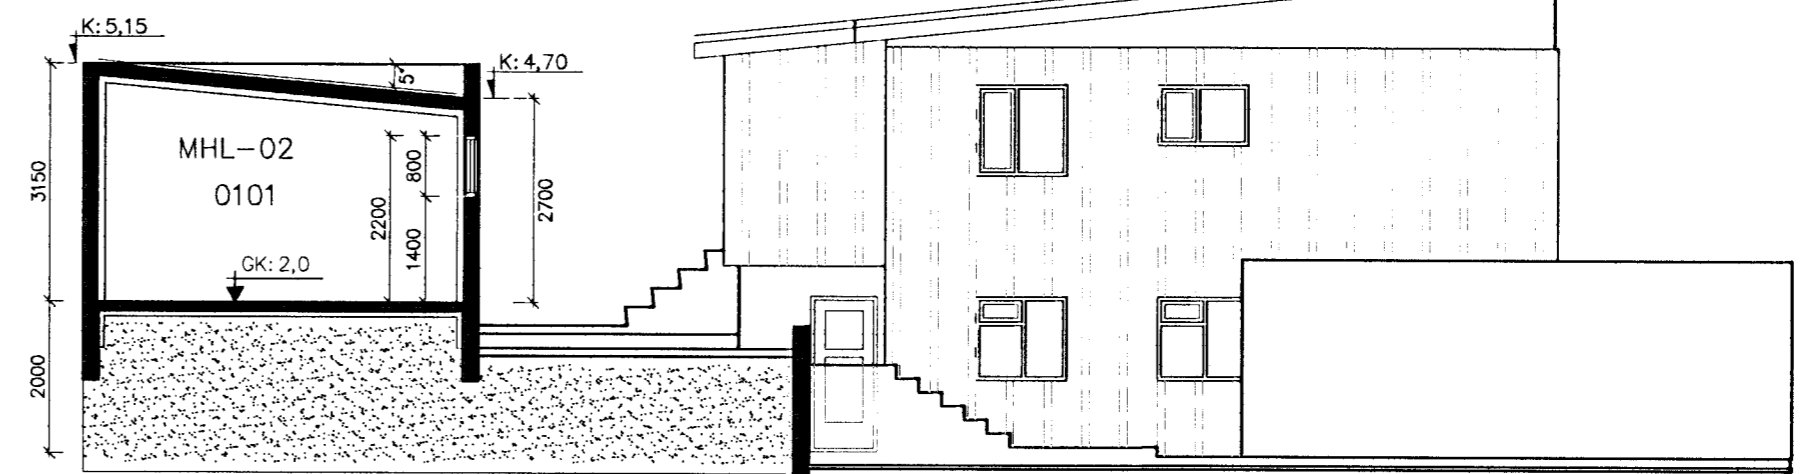

SNÍÐ B 1:100

NORÐAUSTUR 1:100



SÚDAUSTUR 1:100

Skýringar

- Slökkvitæki
- Reykskynjari
- Björgunarpop
- Brunamerking
- Gólfniðurfali
- Loftþræsting
- Matshluti
- Hæðarkóði
- Flatarmál
- lóðar
- Lóðarskyl
- Norðurpíla

Dags.	Breytingar	Nr.	Nafn
16.11.2009	Breyting á skráningu: Stækun á brútlóðarmál 11,8m3 og á birtu flatarmál 28m2	1.	FÓ
16.11.2009	Andýri stækkar um 1.5m2	2.	FÓ
16.11.2009	Gluggar eru settir á kjallaraeymslu.	3.	FÓ

meter Verkfræðistofa ehf
 Síðumúli 1, 108 Reykjavík

Sími: 5678922, Gsm: 8940059
 meter@meter.is, www.meter.is

MÓABARÐ 8B, 220 HAFNARFJÖRDUR

HANNAÐ
 Óli G.H. Þórðarsson 2106367069

GRUNNMYND 2H, ÁSÝND KJALLARA OG SNÍÐ Í BÍLGEYMSLU.

TÖLVUSKRÁ	HANNAÐ	TEIKNAD	YFIRFARIÐ	ÓTGÁFA
350-220-MÓABARÐ 8 B	Ó.G.H.Þ	FÓ/VG	FÓ	1
SAMBÝKKT	TEIKNING NR.	MKV.	BLAD NR.	
Fríðrik Ólafsson 2303592459	350-A02	1:100	A-02	
DAGS.	VERK NR.			
16.11.2009	350			