


Skráningartafla: Eyrartröð 14, Hafnarfirði				Skrásetjari: Vígfus Halldórsson														
Landnúmer: 120346				Kennitala: 100780-5848														
Matshlutanúmer: 02				Útgáfa: 4 018														
				Dags.: 08-12-2009														
Uppskipting og lýsing				Stærðir														
D0	D1	D2	D3	D4	D5	DSM	D6	D7	D8	D9	D10a	D10b	D11	D12	D16	D17		
Lökun	Rými hæð-röð	Nöskun texti	Höfuð-flökun	Eignar-hald	Stærð m²	Málaflokkur m²	Stig m²	Op m²	Brúttuflokkur m²	Brúttuflokkur sk. < 1.8	Salarhæð min	Salarhæð max	Brúttu rúmmál m³	Nettoflokkur m²	Brúttu flatamál m²	Rekstrisskiptarúmmál m³	Skiptarúmmál m³	
					70,5	0,0	0,0	0,0	70,5	0,0			336,5	65,5	70,5		300,940	
													14,0					
	01	1. hæð			70,5	0,0	0,0	0,0	70,5	0,0			322,5	65,5	70,5		300,840	
A	0101	Lager	N	0101	70,0		0,0		70,0		4,13	5,10	322,0	65,4	70,0	4,80	300,840	
A	0102	inntök	T	0101	0,5				0,5		1,00	1,00	0,5	0,1	0,5	1,00	0,100	
Athugasemdir																		
Sameiginir summa																		
Eignarhald																		
					Skiptarúmmál													
					Sér eign m²	Sér eign og sameign m²												
	0101	Lager			70,5	300,940	300,940											
		Allt			70,5	300,940	300,940											

skráningartafla

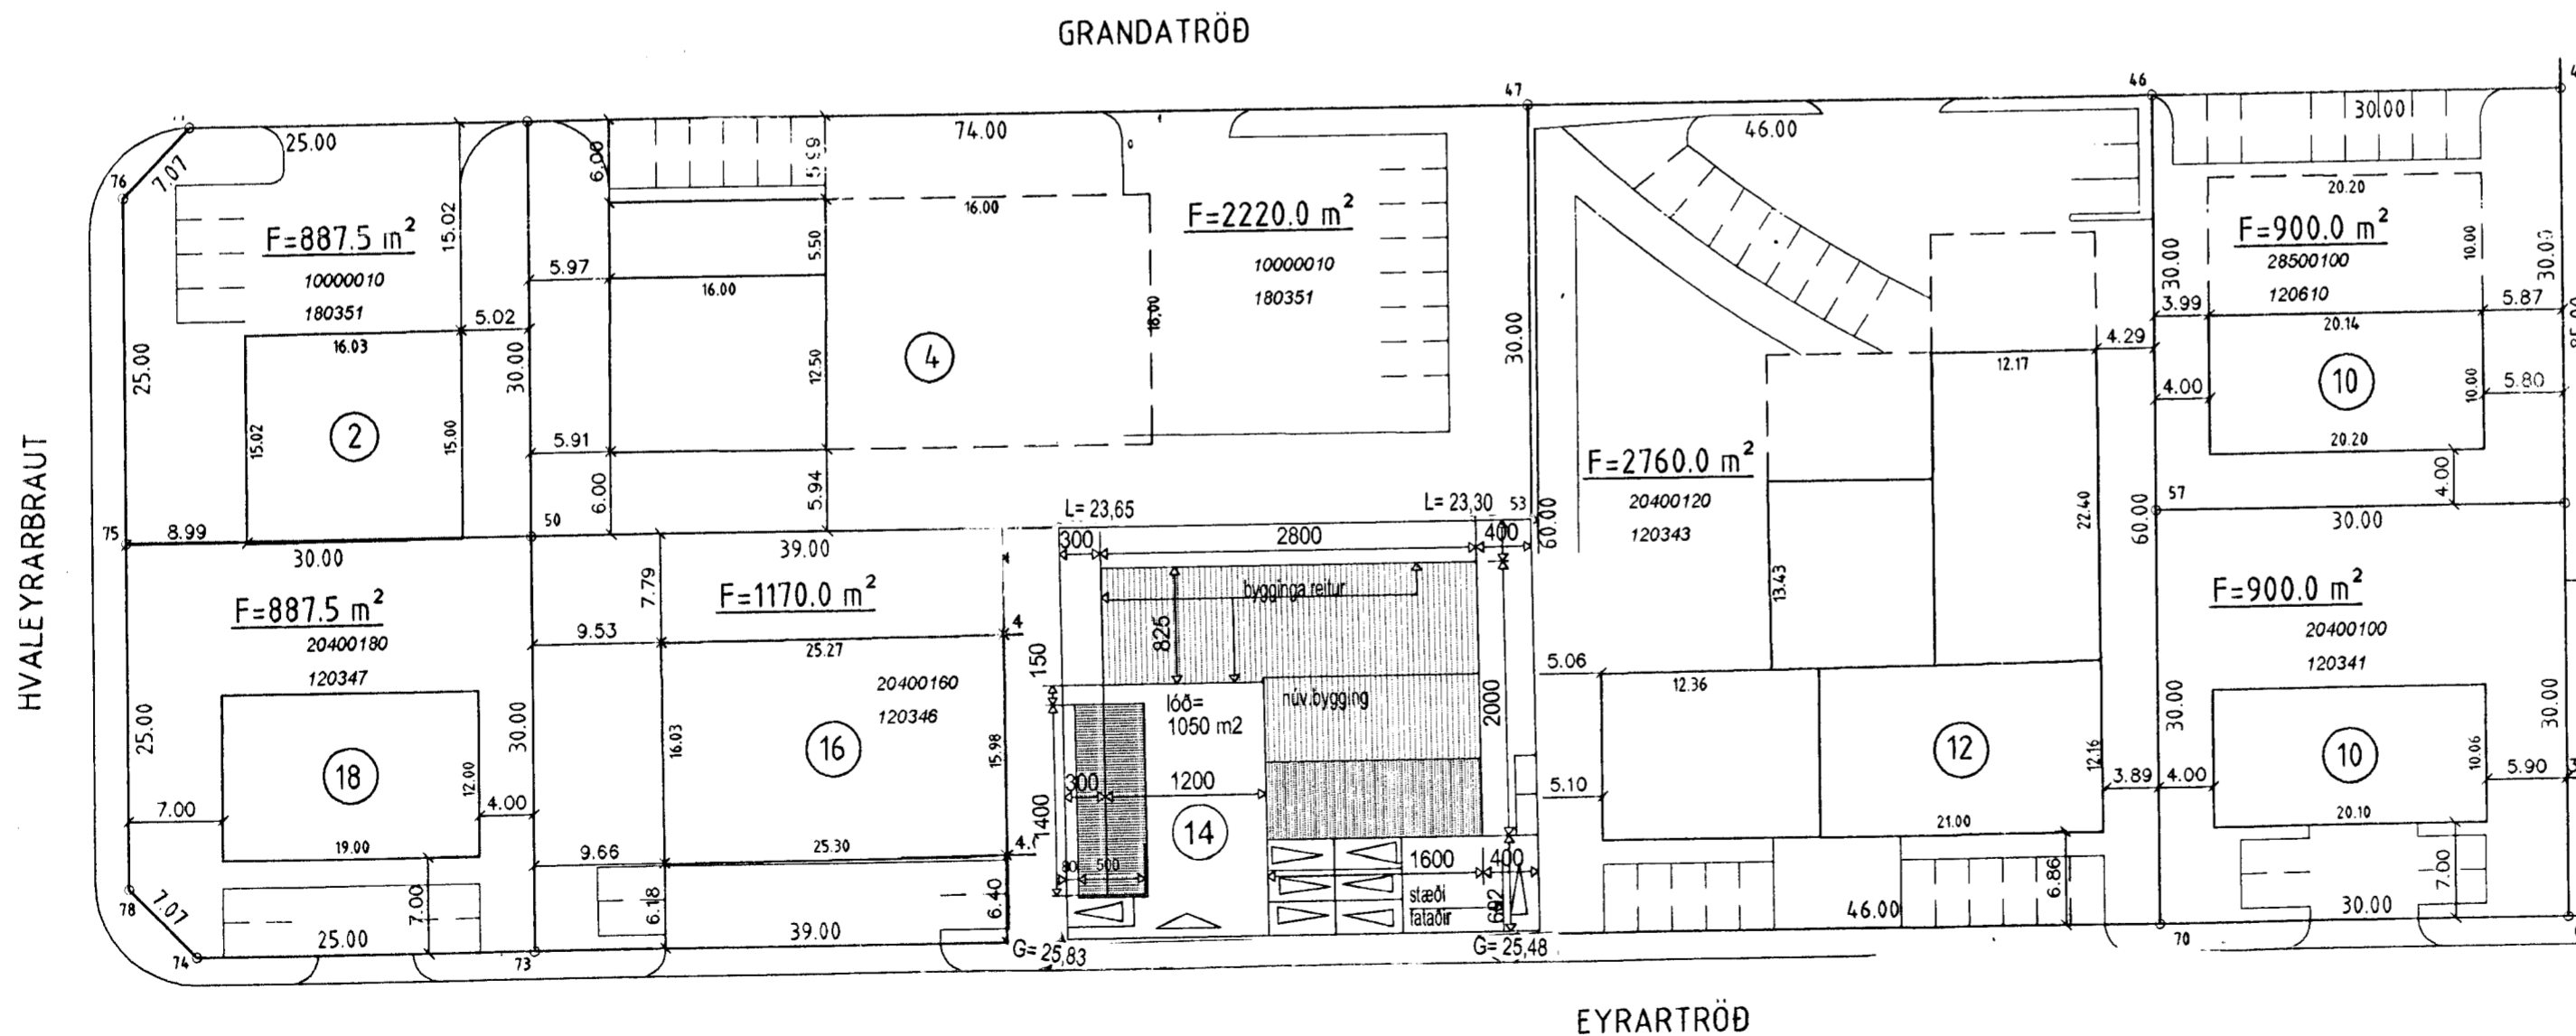

Afstöðumynd 1: 500

Sambykkt þann
07 APR 2010
Byggingarfrúnn / Hafnarfirði
Fh. Sigurður Steinar Jónsson

Breytt 8. des. 2009
Hurðir fyrir langlið lagerskála, sem verður til þess að hann verður A-rými, en var áður B-rými.
Ný skráningartafla

	Verkefni	EYRARTRÖÐ 14 HAFNARFIRÐI
	Heiti	AFSTÖÐUMYND, SKRÁNINGARTAFLA
kvarði	1:500	verk. nr.
dags.	29. OKT. 2008.	dags br. 08/12/2009
hönnun	G. G.	teikn. nr.
teikn	G. G.	A-2
Hringbraut 17 220 Hafnarfirði s. 555-2020 FAX 555-2021 Gísli G. Gunnarsson BFI/kt. 020648-2409 kvardi@kvardi.is		