


Samblykt þann
04 FEB 2009
 Byggingaáttunin Hafnarfirði
 E.h. Sigurður Steingr Jónsson

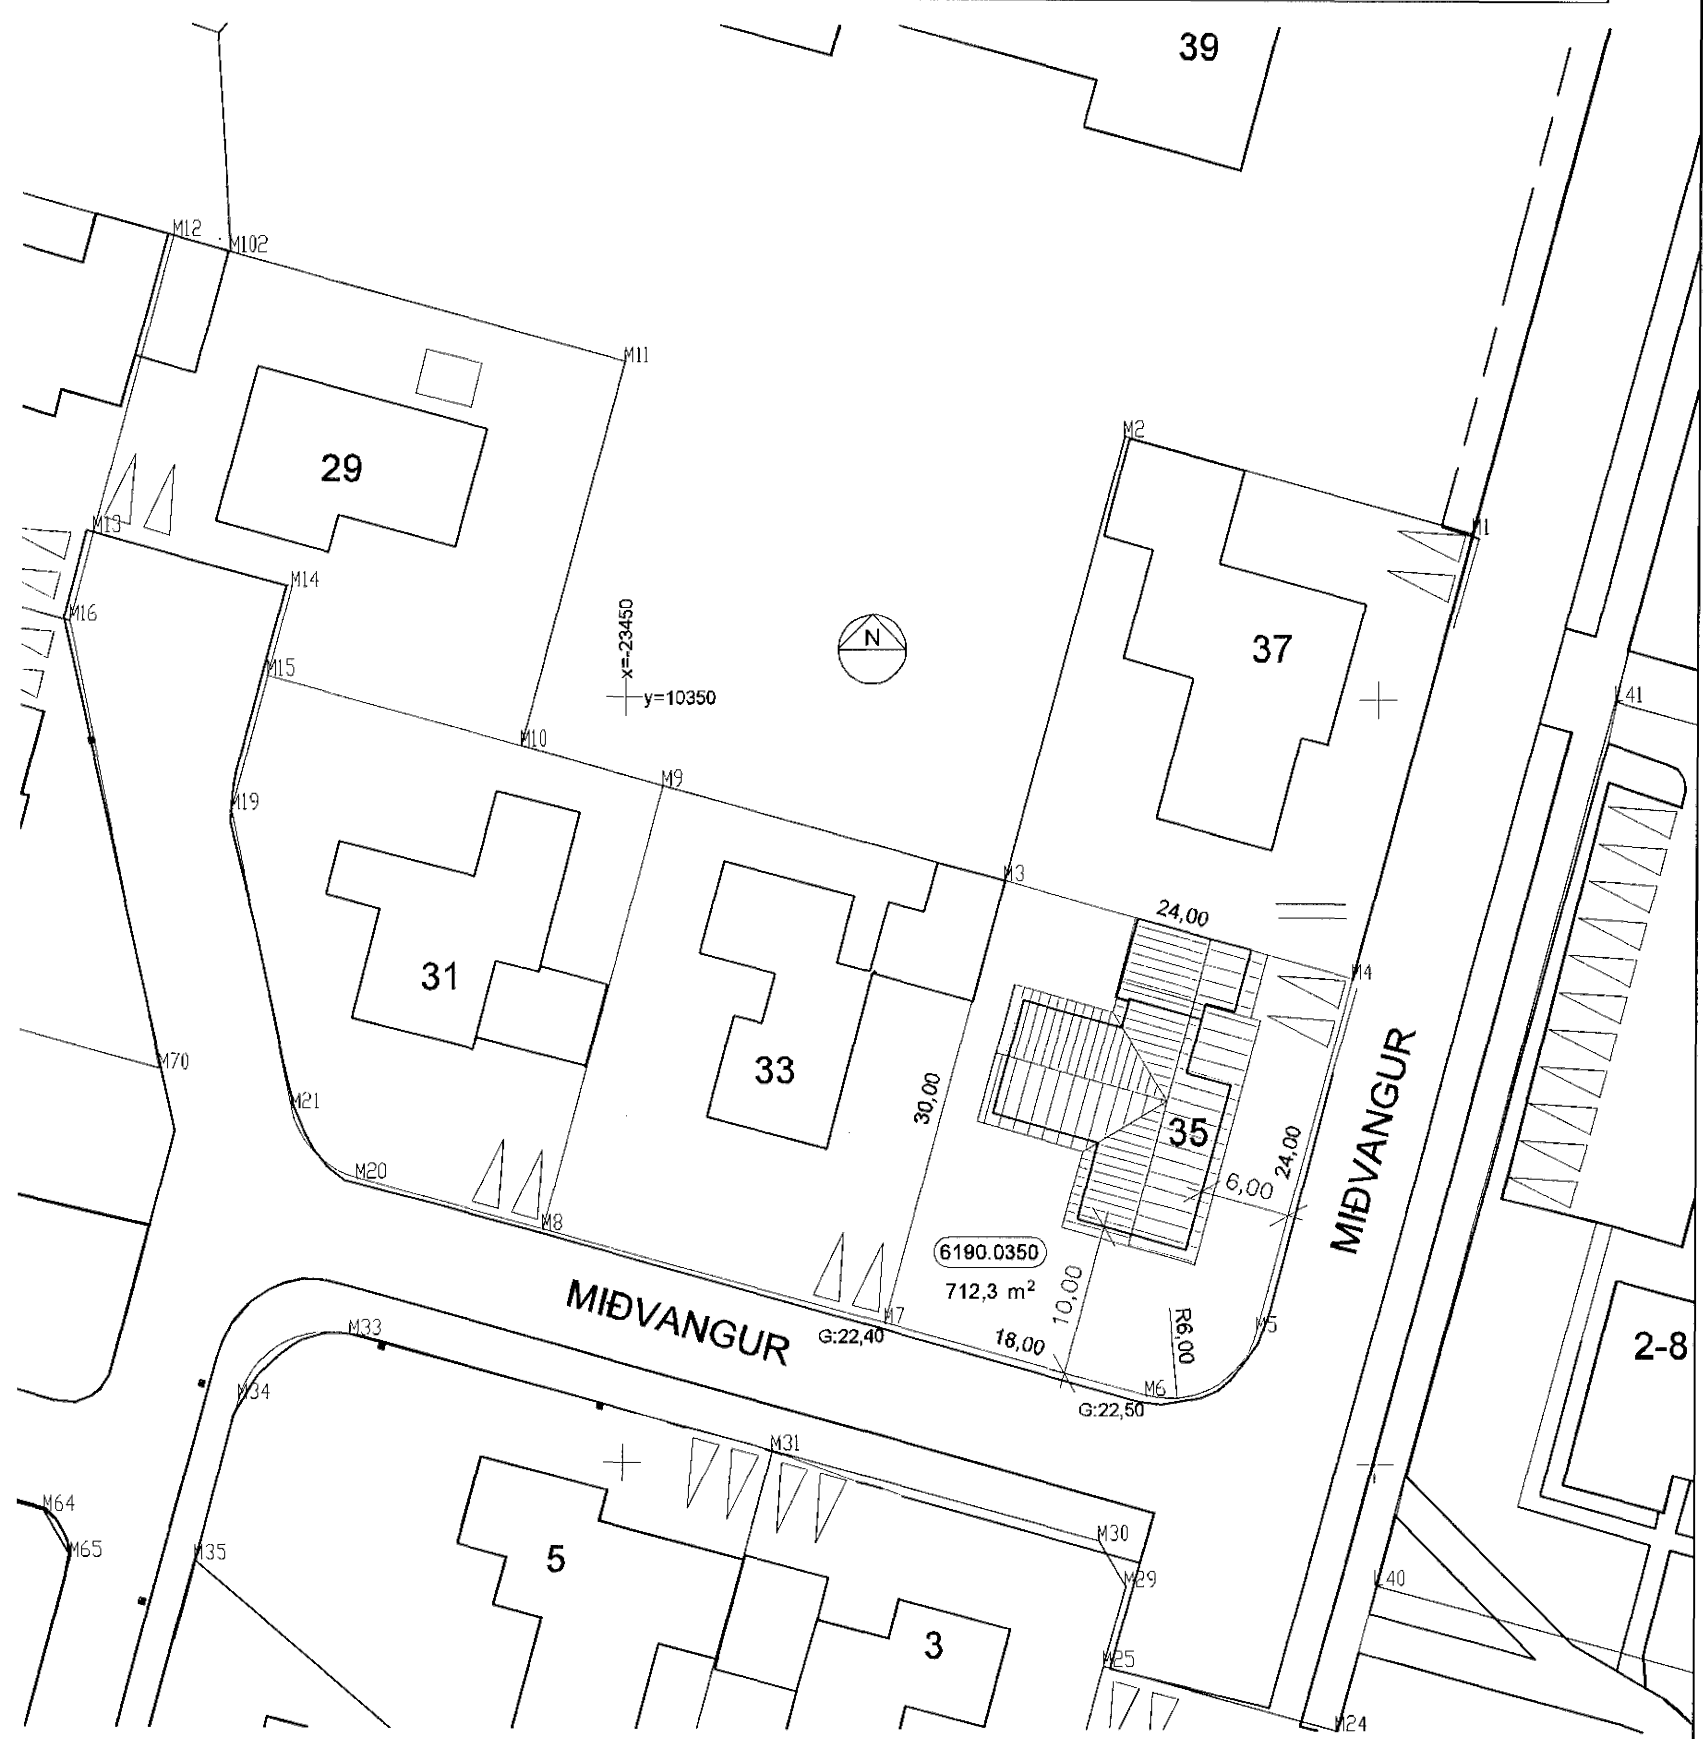

HÚSID ER UPPHAFLEGA HANNAÐ AF KJARTANI SVEINSSYNI Í JÚLÍ 1971.
 OG BREYTING GERÐ AF GUDMUNDI A. GUDJÓNSSYNI Í JÚLÍ 1989.

ADALBYGGINGAREFNI ER STEINSTEYPA. GLUGGAR ERU ÚR TIMBRI. ÞAK ER KLÆTT BÄRUSTÁLI.

BREYTING NÚ FELST Í AÐ BYGGÐ ER KÖLD GARÐSTOFA VIÐ HÚSID. GÓLF HENNAR ER ÚT TIMBRI, ÚTVEGGUR ÚR TVÖFÖLDU GLERI Í ÁLKÖRMUM OG VIÐBÓT ÞAKS KLÆTT BÄRUPLASTI. GENGIÐ SKAL FRÁ ELDSTÓ OG REYKHÁFI HENNAR Í SAMRÆMI VIÐ GR. 192 Í BYGGINGARREGLUGERÐ OG LEIÐBEININGAR BRUNAMÁLASTOFNUNAR NR. 192.BR1.

SETT ERU ÞJÖRGUNAROP Í SVEFNHERBERGI OG DYR Í HÚSBÓNDAHERBERGI FÆRÐAR. LOKUN MILLI STOFU OG HERBERGJAGANGS ER FELLD NIÐUR.

HELSTU STÆRÐIR:

ÍBÚÐARHÚS FYRIR STÆKKUN	145,4 m ²	470,3 m ²
VIÐBYGGING	11,3 m ²	37,7 m ²
BÍLGEYMSLA	38,2 m ²	113,6 m ²
SAMTALS	194,9 m ²	623,7 m ²
B-RÝMI	4,4 m ²	14,3 m ²
LÓÐARSTÆRÐ	712,3 m ²	
NÝTINGARHLUTFALL	0,28	

BREYTT

MIDVANGUR 35

GRUNNMYND KVARDI: 1:100
 AFSTÖÐUMYND 1:500
 DAGS.: 22.01.2009

Teiknistofan Brekkuseli 20, 109 Reykjavík, s. 565 1064
 Trausti S. Harðarson arkitekt, kt. 231054-3919, traustih@centrum.is
Trausti S. Harðarson

STADF. BURÐARPOL