


1. Hæð

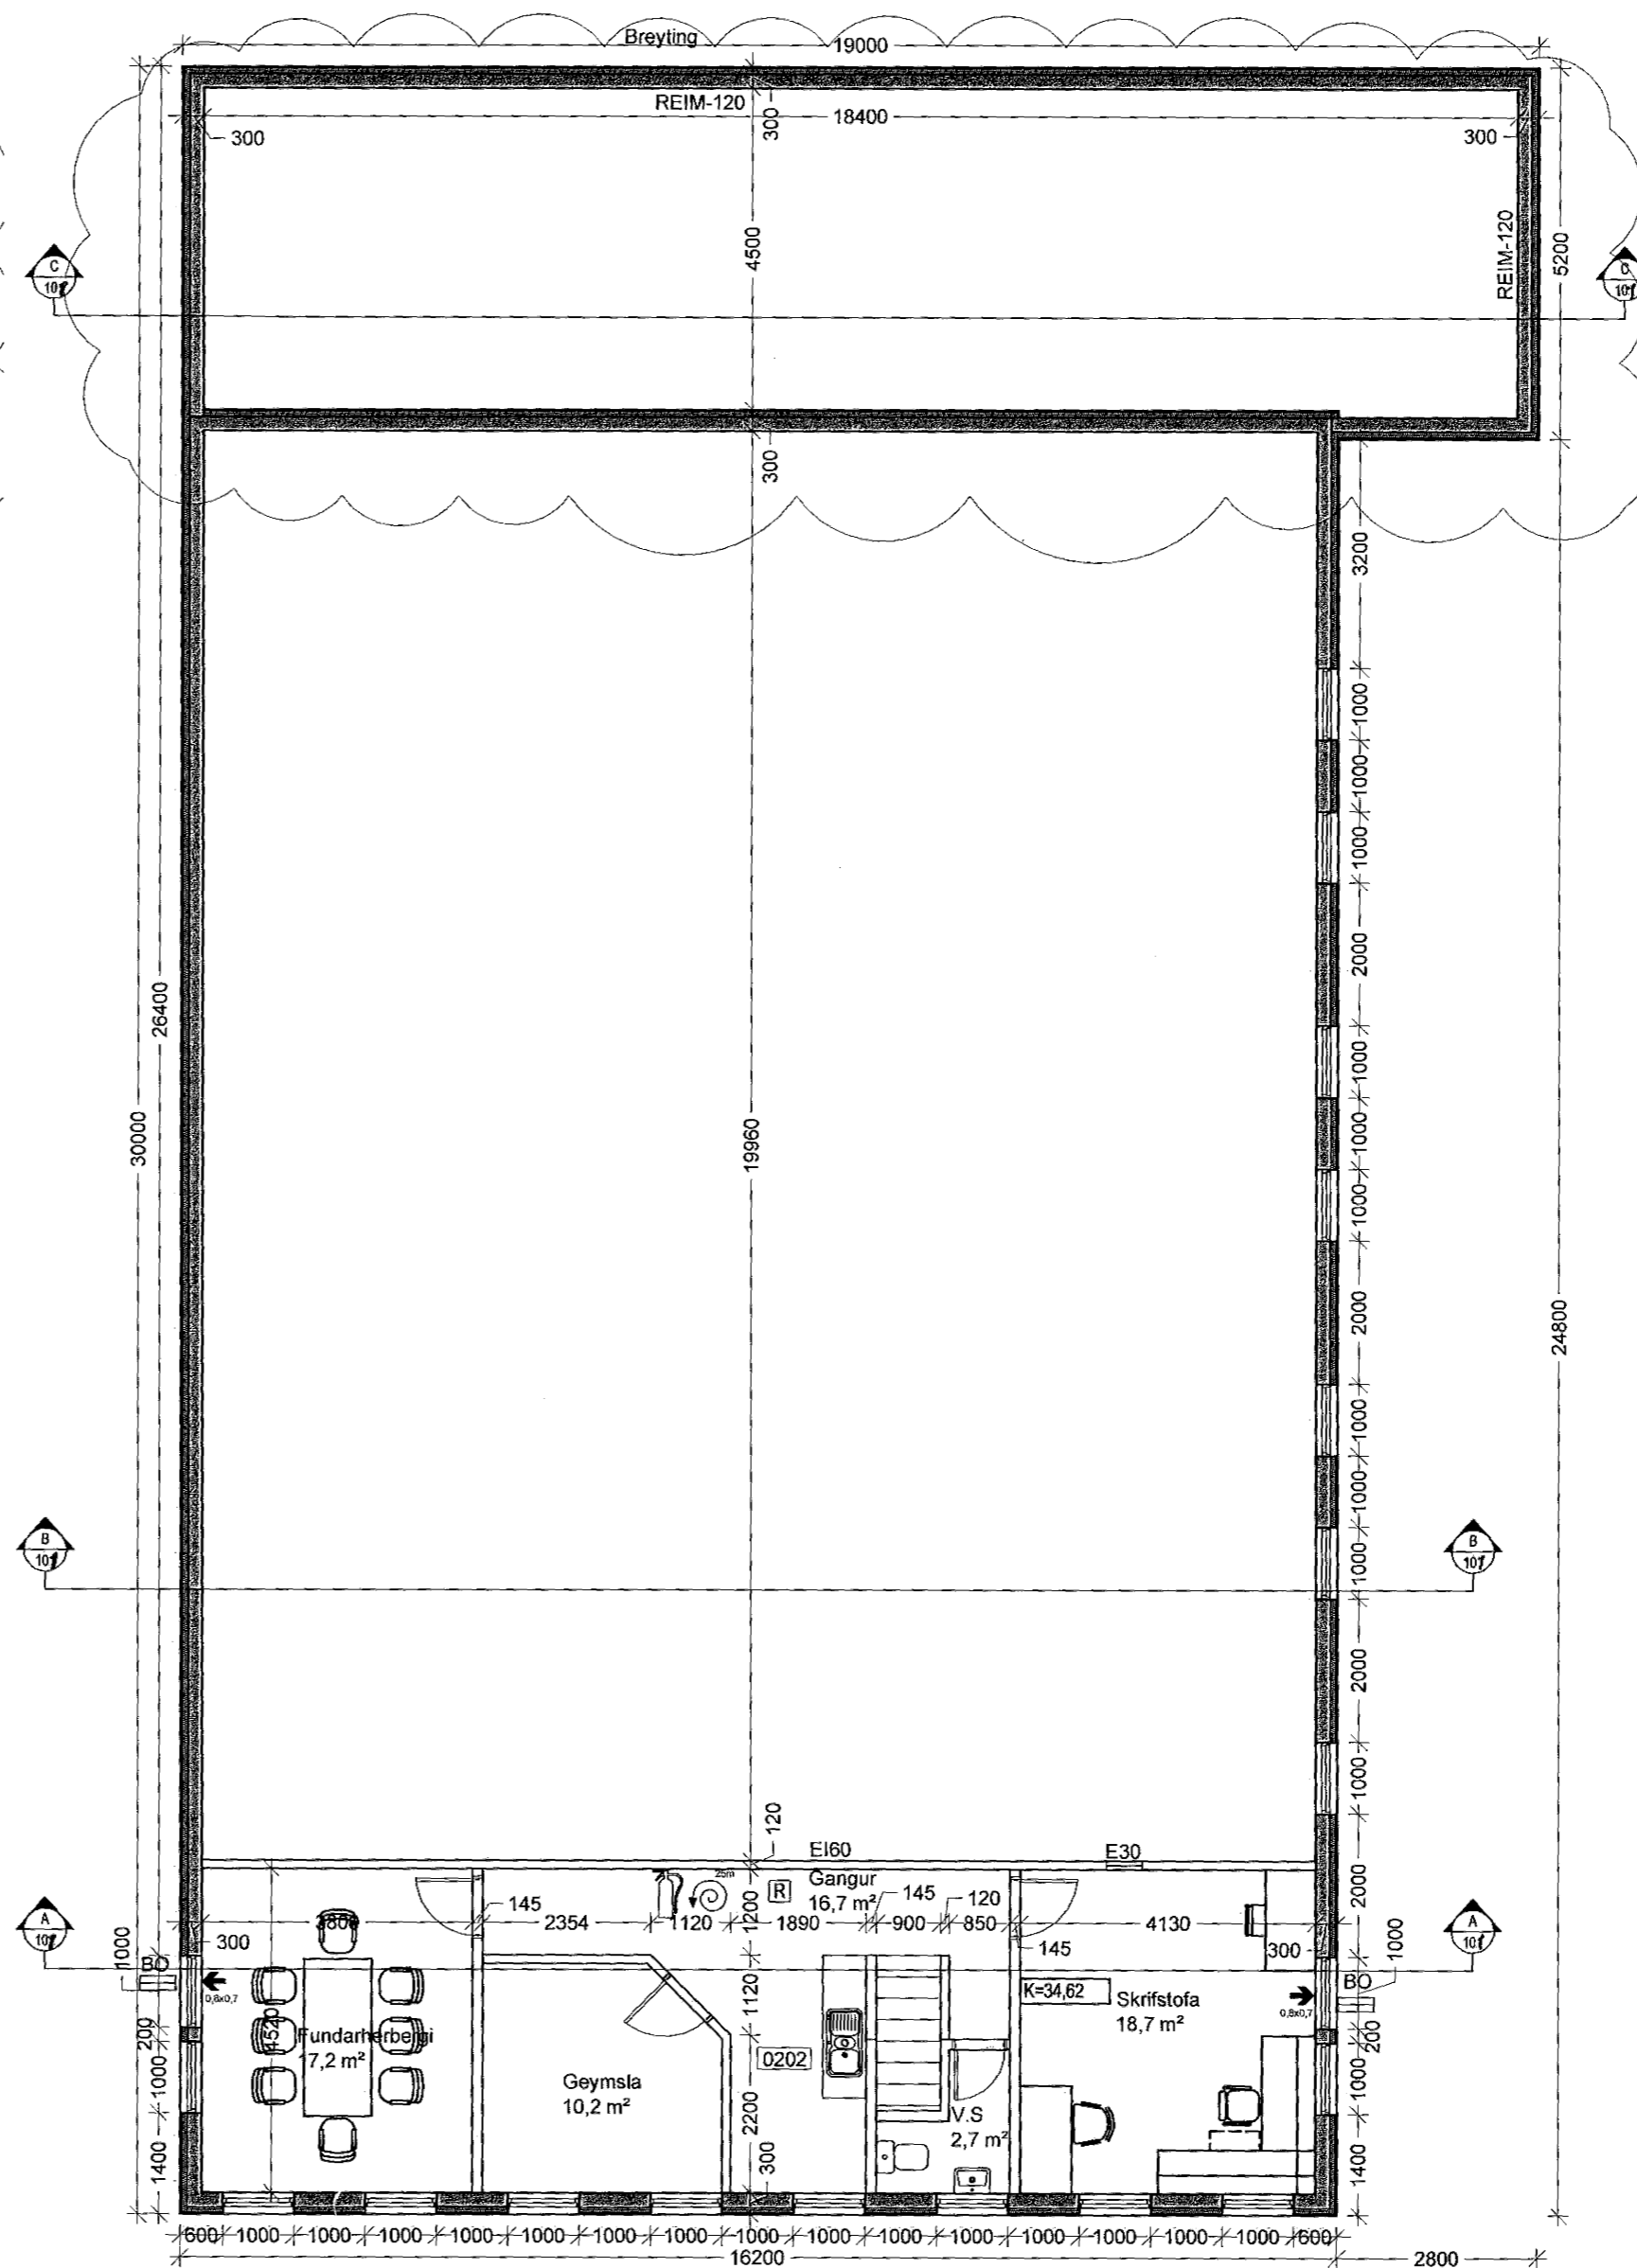

2. Hæð



Samþykkt þann
28 JAN 2009
 Byggingafulltrúinn í Hafnarfirði
 F.h. Sigurður Steinar Jónsson



EIKNIR Jónas Þórðarson - Byggingafræðingur BFL | Tel: 6661152 | jonas@eiknir.is
 Maríu Kálsson - Byggingafræðingur BFL | Tel: 6618166 | maria@eiknir.is
 Leiknir Ás - Byggingafræðingur BFL | Tel: 6661152 | leiknir@eiknir.is

Verkheiti: **Stapahraun 8** Hafnarfjörður
 Teikning: **Grunnmyndir**
 Verkaupi: Stál og Súða ehf. Dags: 29.09.08
 Hönnuður: Jónas Þórðarson Kvarði: 1:100
 Kennitala: 160867-4699 Stærð: A2
 Teiknað: JÞ Breyting:
 Áritun: Teikn.nr. **102**

Öll mál eru í millimetrum (mm), nema annað sé tekið fram. Öll stærðarkvæðandi mál skulu sannaðar af vörðgjafi lönnmeistarans á staðnum. Allar byggingaáætlingar og önnur efni sem notuð eru við framkvæmd verkefna skulu upplýsa ákvæði byggingaáætlingar, sem og reglugerðar um veldisþrátt með byggingavörum.