




Þakmynd

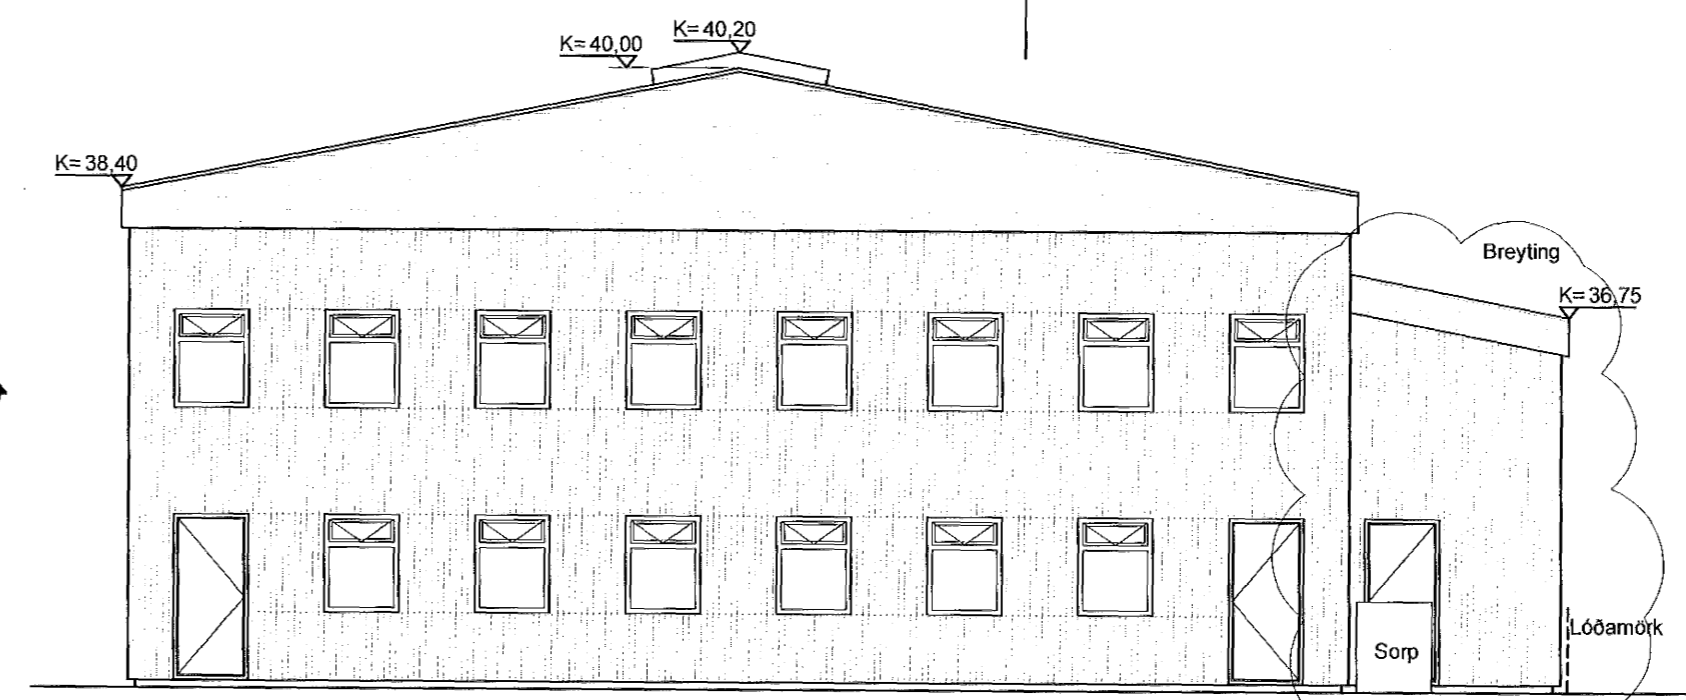


Norður

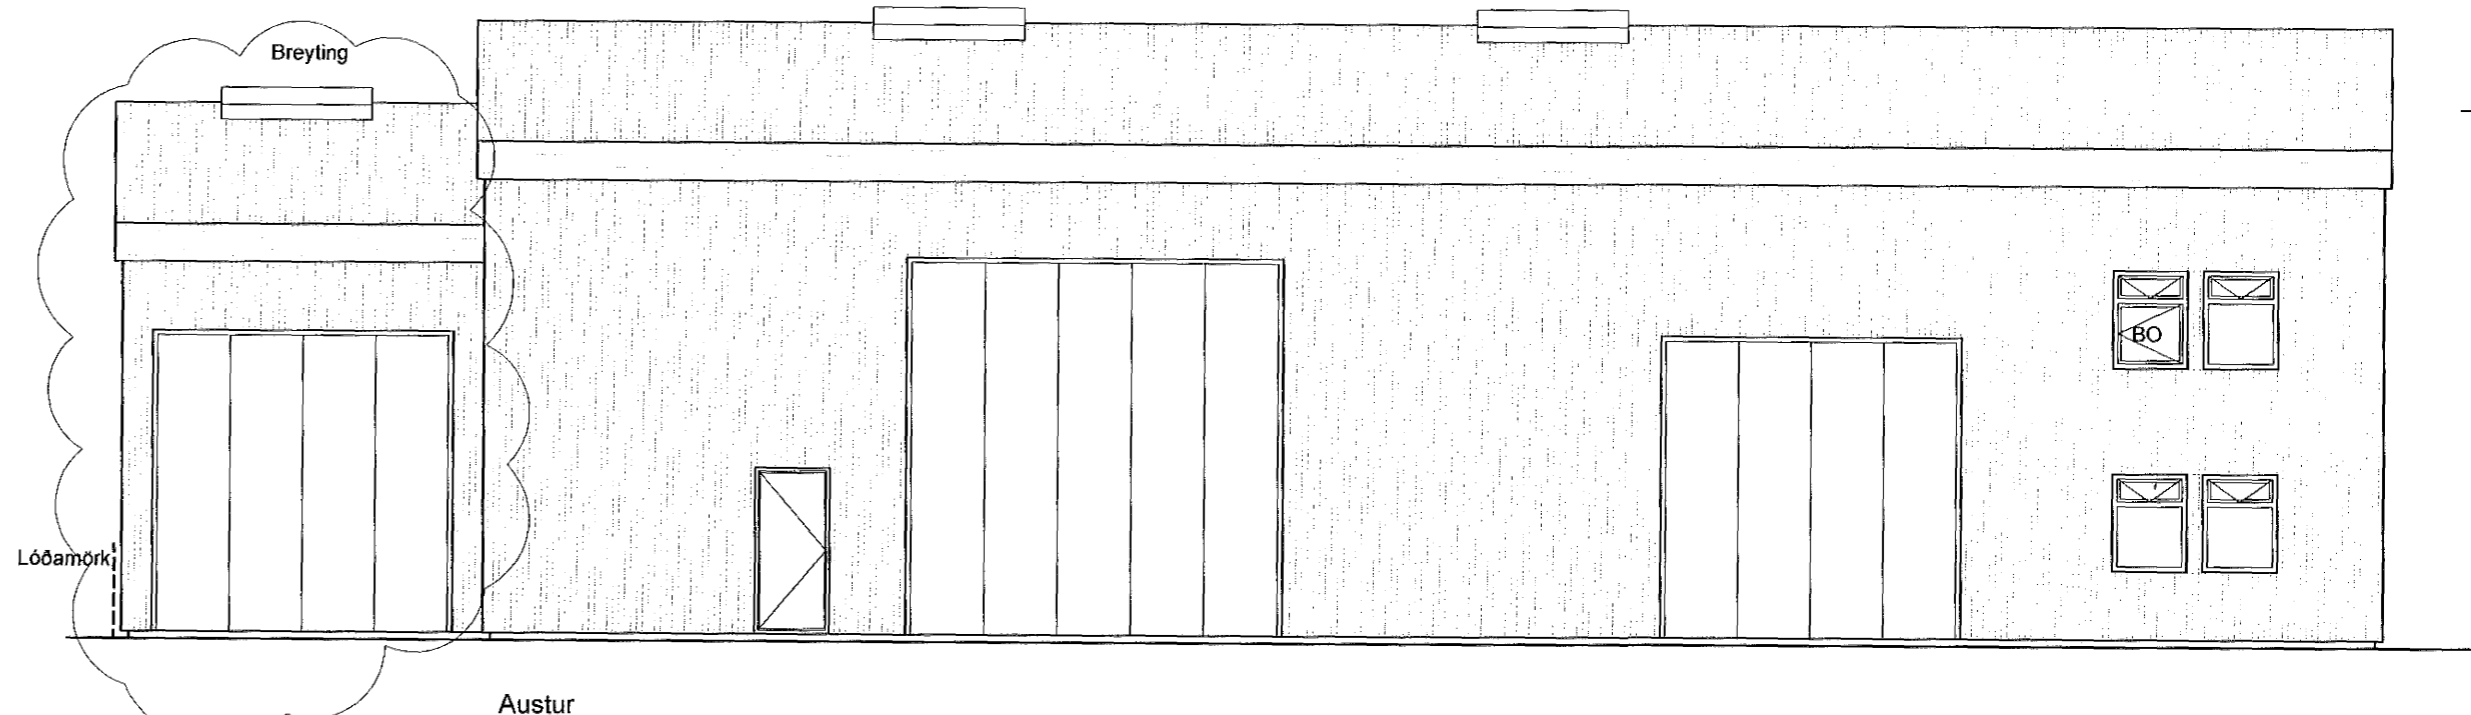

Austur

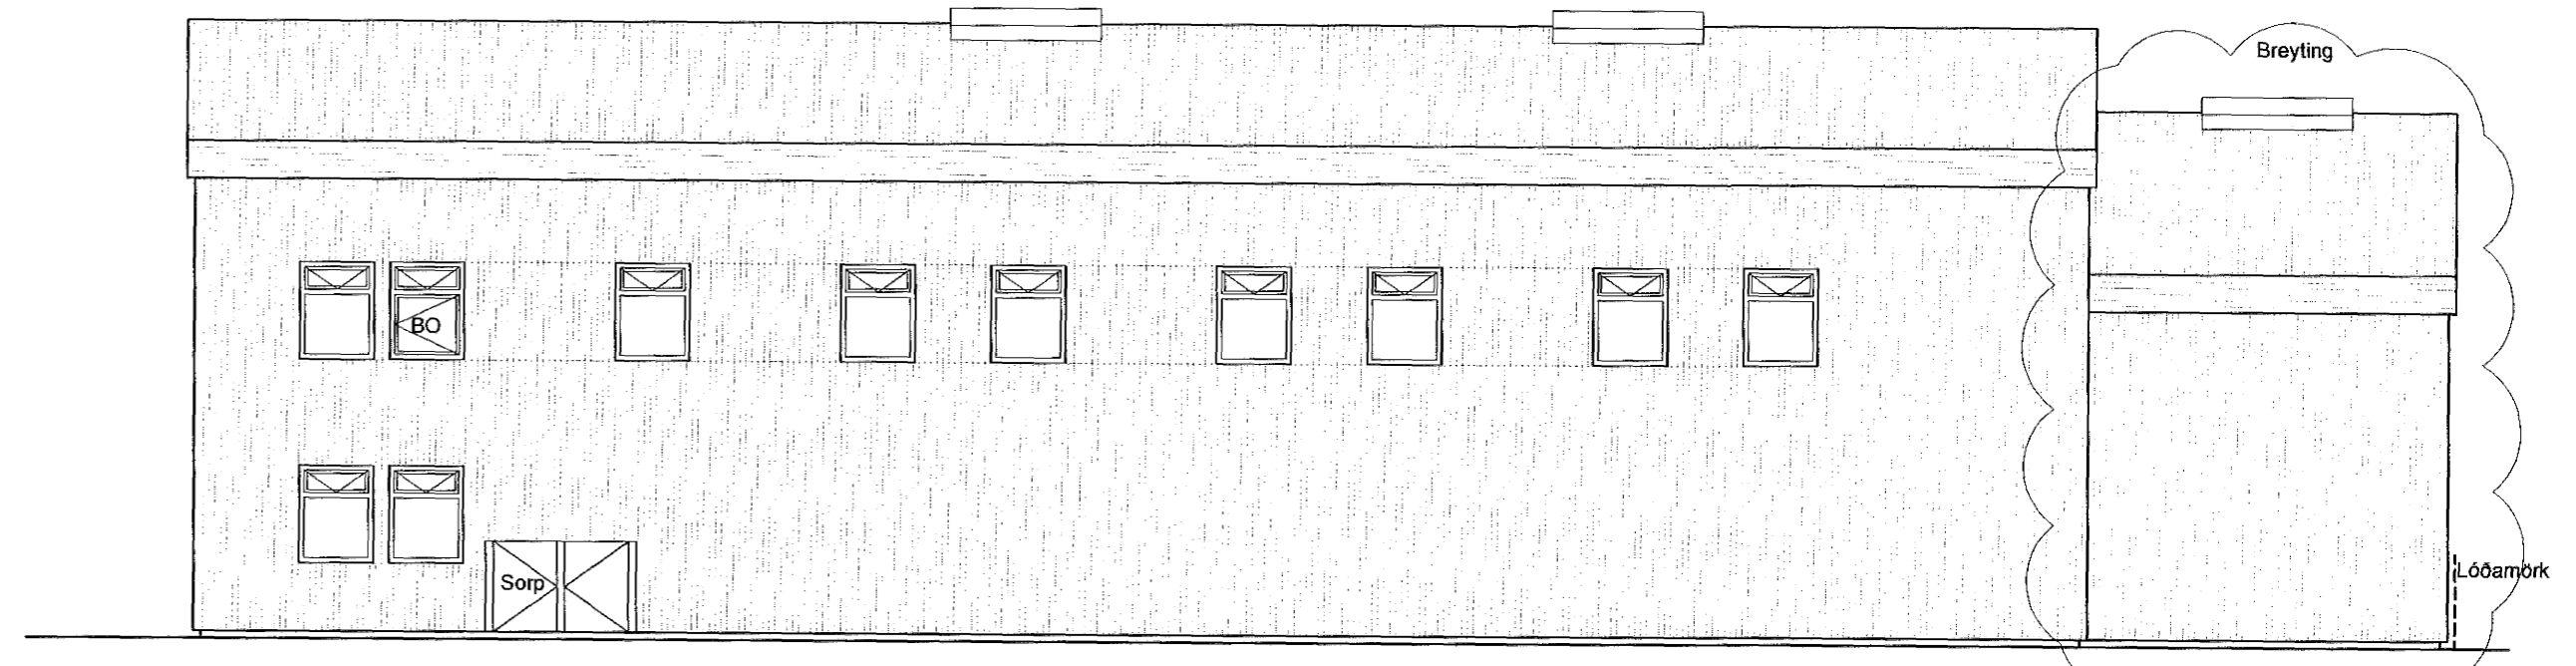

Vestur

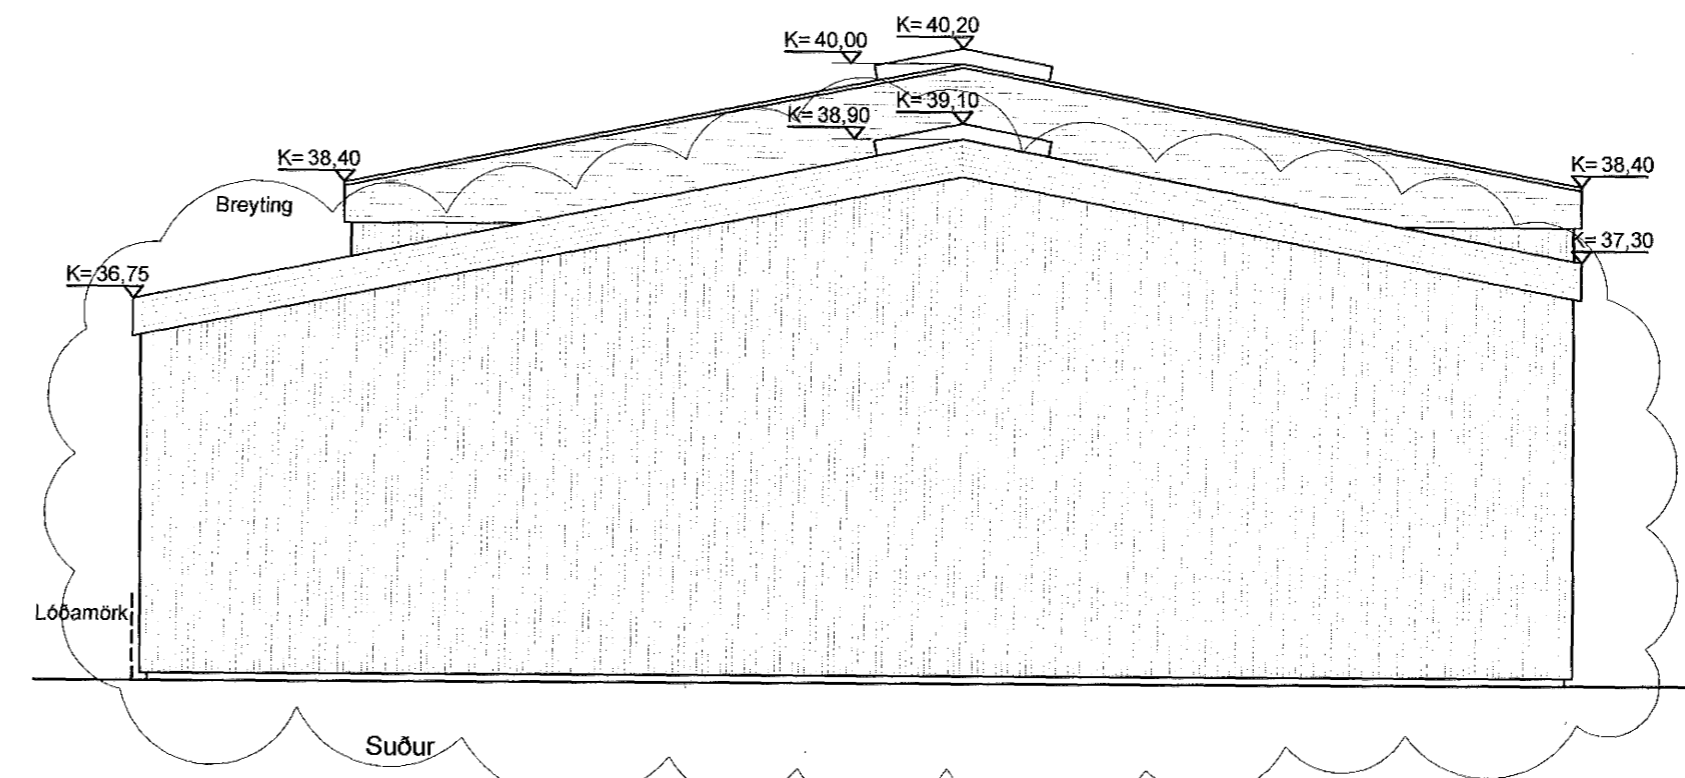

Suður

Samþykkt þann  
**28. JAN 2009**  
 Byggingafulltrúinn, Hafnarfirði  
 F.h. Sigurður Steinar Jónsson



<b>EIKNIR</b>		Jónas Þórðarson - Byggingafræðingur B.F.Í. - tel. 8951152, jonas@eiknir.is	
Verkhelti: <b>Stapahraun 8</b>		Hafnarfjörður	
Teikning: <b>Útlit og þakmynd</b>			
Verkaupi: Stál og Suða ehf	Dags: 29.09.08		
Hönnuður: Jónas Þórðarson	Kvarði: 1:100		
Kennitala: 160867-4699	Stærð: A2		
Teiknað: JP	Breyting: 103		
Áritun:	Teikn.nr. <b>103</b>		

Öll mál eru í millimetrum (mm), nema annað sé tekið fram. Öll stærðarkvæðing mál skulu samræmist af vöðumandi lögmætara á staðnum. Allar byggingaheiningar og önnur efni sem notuð eru við framkvæmd verkefna skulu uppfylla eðkvæði byggingareglur, sem og reglugerðir um vöðskipi með byggingavörum.