


*Var bettur veggar*

Sambykkt þann  
**28 JAN 2009**  
 Byggingafultrúinn / Hlíðarfirði  
 Fh. Sigurður Steinar Jónsson

GRUNNMYND NEDRI HÆÐAR 1:100


HLÍÐARÁS

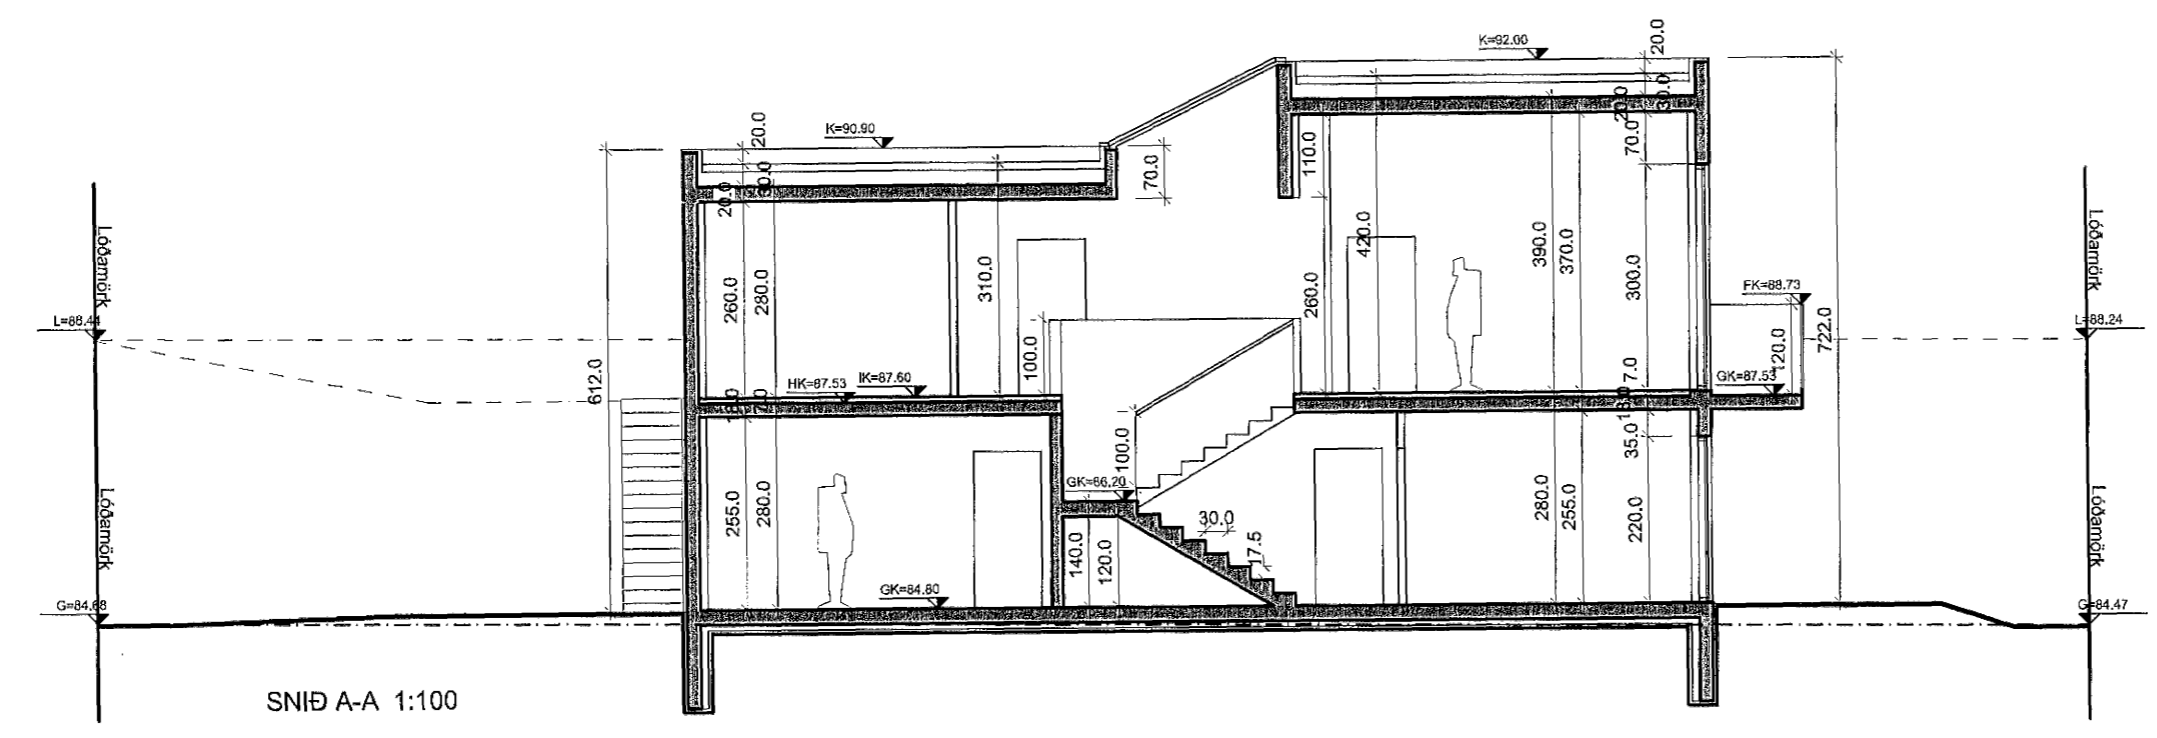

C:	
B: Breytt úr léttan í steypan í kjallara	15.01.09
A: ÞAKGLUGGI	30.04.07
BREYTINGAR:	DAGS:

HLÍÐARÁS 39, HAFNARFIRÐI

VERK:	
AÐALUPPDRÁTTUR	KVARDI: 1:100
	DAGS: 10.12.06
GRUNNMYND N,H	TEIKN: LME,IFG,ÁK
SNID	SKRÁ:

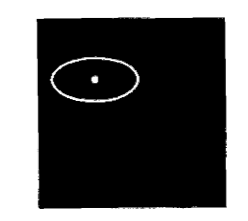

**KOLLGÁTA**  
 arkitektúr - hönnun  
 Kaupvangsstr. 29, 600 Akureyri  
 Símar: 462 7881 - 862 7881  
 Netfang: kollgata@kollgata.is

Logi Már Einarsson arkitekt faí kt. 210864 - 2969