


GRUNNMYND 1 HÆÐ  
NÁNARI MÁLSETNING SJÁ TEIKN. V-1 1:50

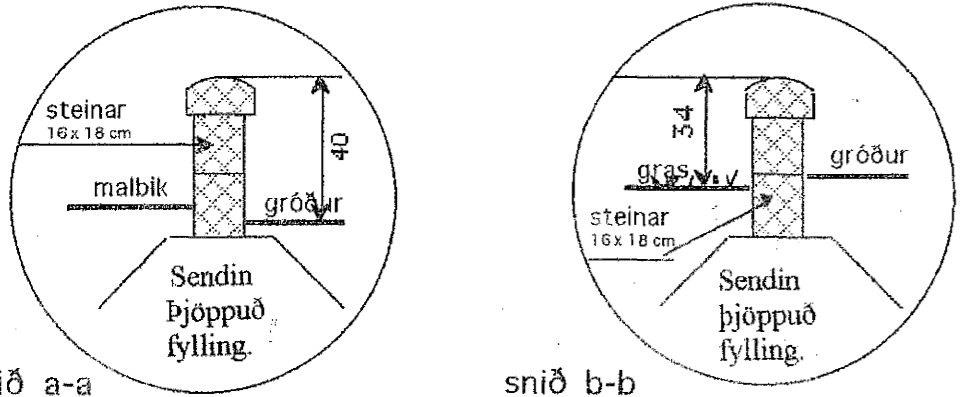

Samþykkt þann  
28 JAN 2009  
Byggingafræðingur / Hafnarfirði  
Fh. Sigurður Steinar Jónsson

**Byggingarlýsing**  
Húsið er staðsteypt. Múrhuðað að utan. Einangrað að innan með 4" plasteinangrun eða samsv., múrhúðað. Undir botnplötu er 3" plasteinangrun 3" plasteinangrun á sökkla 50 cm niður f. plötu. Sperrur eru 2" x 9" og 8" steinull. Málmklæðning á þaki. Burður í þaki eru stál bitar sem sitja á :steyptum veggju/ stálsúlum 70 mm. Allt stávirki eldvarið. Veggir á milli húsa eru 2 x steinsteyptir 16 cm 1" þéttull á milli þeir Veggir ná upp að neðri brún yrstu þakklæðningar og þök sitt hvoru megin við hann gerð EI 60 120 cm út frá vegg, klæðning í fl. 1 Öll klæðning innanhús minnst í fl. 2. Klæðning í bílgeymslu minnst í fl. 1 G.N.F. í öllum votum rýmum með vask, vatn renni örugglega og óhindrað að niðurfalli Vélræn lofttræsting frá rýmum án glugga Allt gler er K-gler Allt litaval utanhús í samráði við hönnuð. Frágangur í lóðarmörkum í samráði við nágranna.

**BREYTT 5. ágúst. 2008**

Ný skráningartafla.  
Geymsla og þvottur aðskili að nýju.  
Sníð í hlaðna vegg í lóðarmörkum.

**BREYTT 16. jan. 2009**

Samþykki: meðeiganda og að liggjandi lóðarhafa fylgir teikningum.  
Bætt við texta í sníðum A-A og B-B

TEIKNISTOFAN	Verkefni ERLUÁS 20-22-24 HAFNARFIRÐI
KVARDI	Heiti GRUNNMYND 1 HÆÐ SKÝRINGAR
kvarði 1:100	verk.nr
dags. 9 JÚLÍ..2001	dags br. 16.jan.08
hönnun G. G.	teikn nr
teikn G.G.	<b>A-1</b>

Hringbraut 17 220 Hafnarfirði  
s. 555-2020 FAX 555-2021  
Gísli G. Gunnarsson BÍ kt. 020649-2409  
kvardi@vortex.is