


Samþykkt þann  
28 JAN 2008  
Byggingafulltrúinn í Hafnarfirði  
F.h. Sigurður Steinar Jónsson

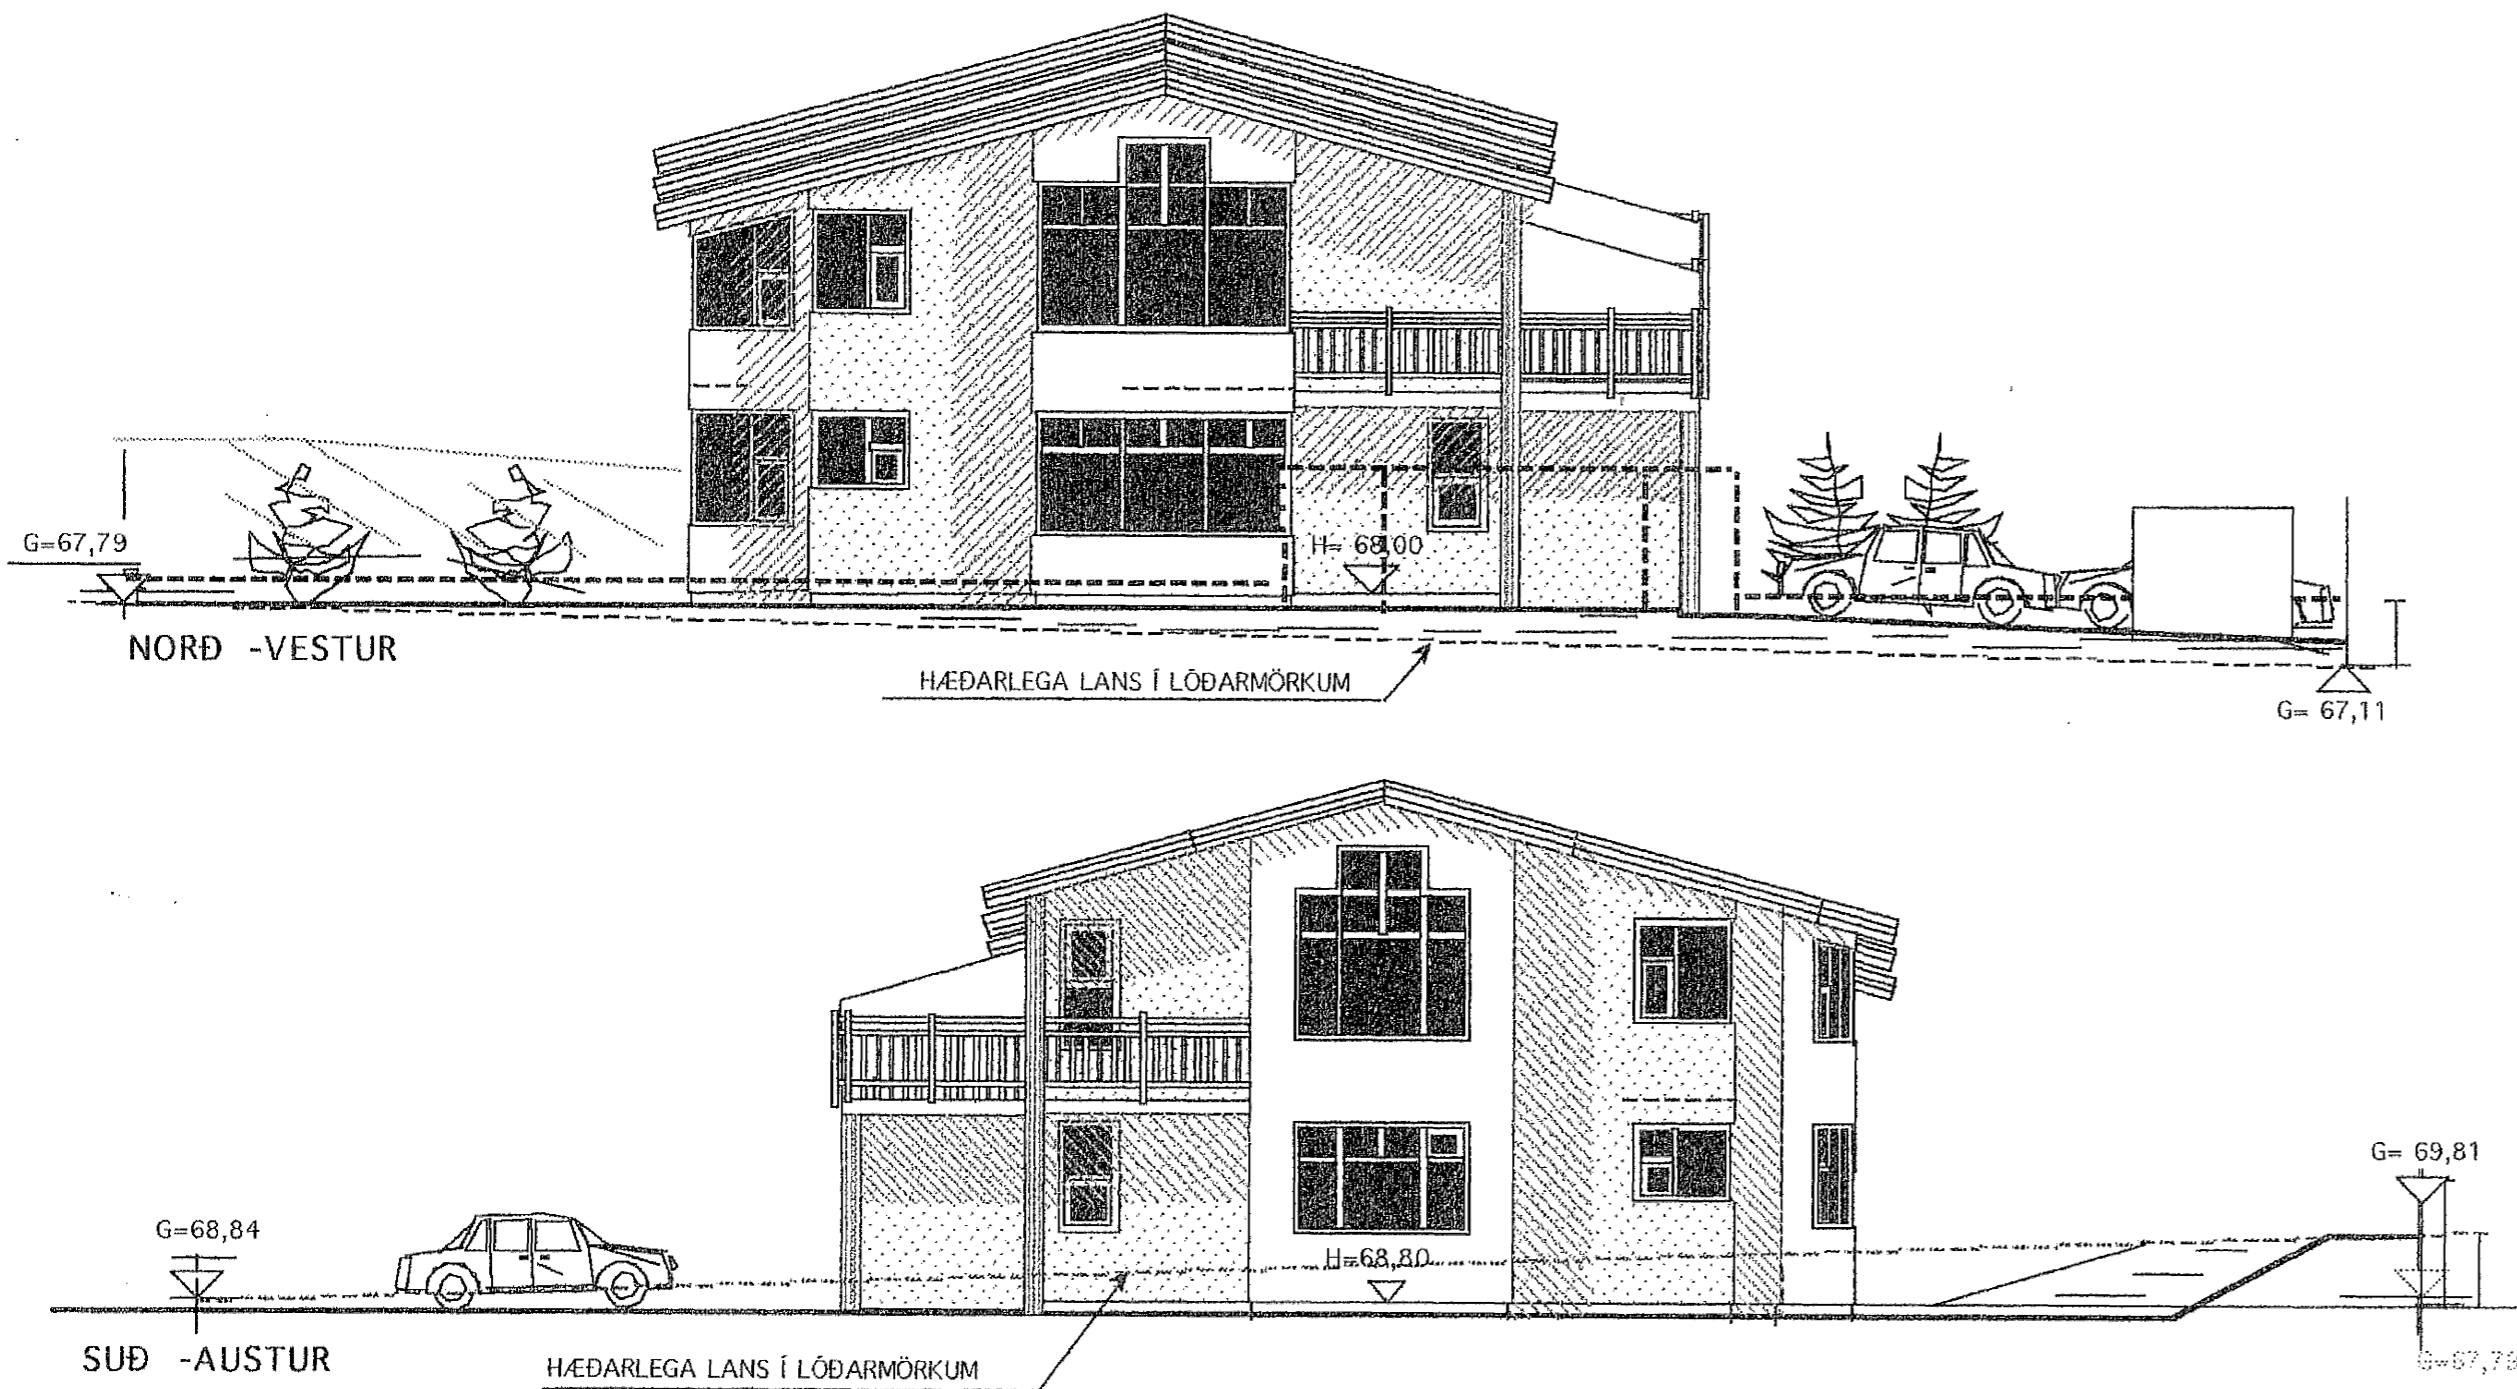

Skráningartáfla: Erluás 24, Hafnarfirði				Skrásetjari: Konráð Karl Baldvínsson														
Landnúmer: 186989				Kennitala: 15.04.46-7169														
Matshúsnúmer: 01				Útgáfa: 4.01 Dags: 21.4.2008														
Uppskipting og lýsing				Stærðir														
D0	D1	D2	D3	D4	D5	D5M	D6	D7	D8	D9	D10a	D10b	D11	D12	D16	D17		
Lokun	Rými hæð-roð	Notkun texti	Höfuð-flokkun	Eignar-hald	Botnflöt m²	Milliflöt m²	Stígar m²	Op m²	Brúttóflöt m²	Brúttóflöt sh < 1,6	Salarhæð min	Salarhæð max	Brúttó rúmmál m³	Nettóflöt m²	Birt flatarmál m²	Reiknitala skiptarúmmála	Skiptarúmmál m³	
		Matshúsi			212,2	0,0	4,2	4,2	208,0	0,0			680,6	178,3	208,0		576,648	
		Botn											21,2					
	01	1. hæð			106,1	0,0	4,2	0,0	106,1	0,0			289,1	86,1	106,1			
A	0101	Íbúð	N	0201	79,7		4,2		79,7		2,70	2,70	215,2	62,5	79,7	2,70	168,750	
A	0102	Bilgeymsla	B	0102	26,4				26,4		2,70	2,70	73,9	23,6	26,4	2,70	63,720	
	02	2. hæð			106,1	0,0	0,0	4,2	101,9	0,0			370,3	92,2	101,9			
A	0201	Íbúð	N	0201	106,1			4,2	101,9		2,43	4,20	370,3	92,2	101,9	3,49	321,778	
B	0202	Svalir	S	0201	4,7				4,7							1,00	4,700	
C	0203	Svalir	S	0201	17,7				17,7							1,00	17,700	
Athugasemdir																		
Sameignir summa																		
Eignarhald																		
	Eignar-hald	Notkun texti	Birt flatarmál m²	Skiptarúmmál														
				Séreign m²	Séreign og sameign m²													
	0102	Bilgeymsla	26,4	63,720	63,720													
	0201	Íbúð	181,6	512,928	512,928													
		Allt	208,0	576,648	576,648													

Hús nr. 24 breytt 5. ágúst. 2008.

Ný skráningartáfla.  
Geymsla og þvottur aðskilin að nýju.  
Snið í hlaðna vegg í lóðarmörkum.

BREYTT 16. jan. 2009

Samþykki: meðeiganda og að liggjandi lóðarhafa fylgir teikningum.

Bætt við texta í sniðum A-A og B-B

TEIKNISTOFAN	Verkefni	ERLUÁS 20-22-24 HAFNARFIRÐI
	Helti	ÚTLITSMYNDIR SKRÁNINGARTÖFLUR

kvarði 1:100	verk.nr
dags. 9 JÚLÍ.2001	dags br. 16.jan.08
hönnun G. G.	teikn nr
teikn G.G.	A-4

Hringbraut 17 220 Hafnarfirði  
s. 555-2020 FAX 555-2021  
Gísli G. Gunnarsson BFI kt, 020649-2409  
kvardi@vortex.is

*Gísli Gunnarsson*