



# ESKIVELLIR 9 HAFNARFIRÐI.

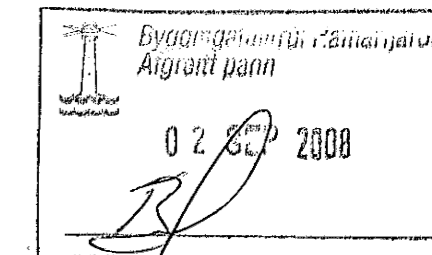

Úr Gildi

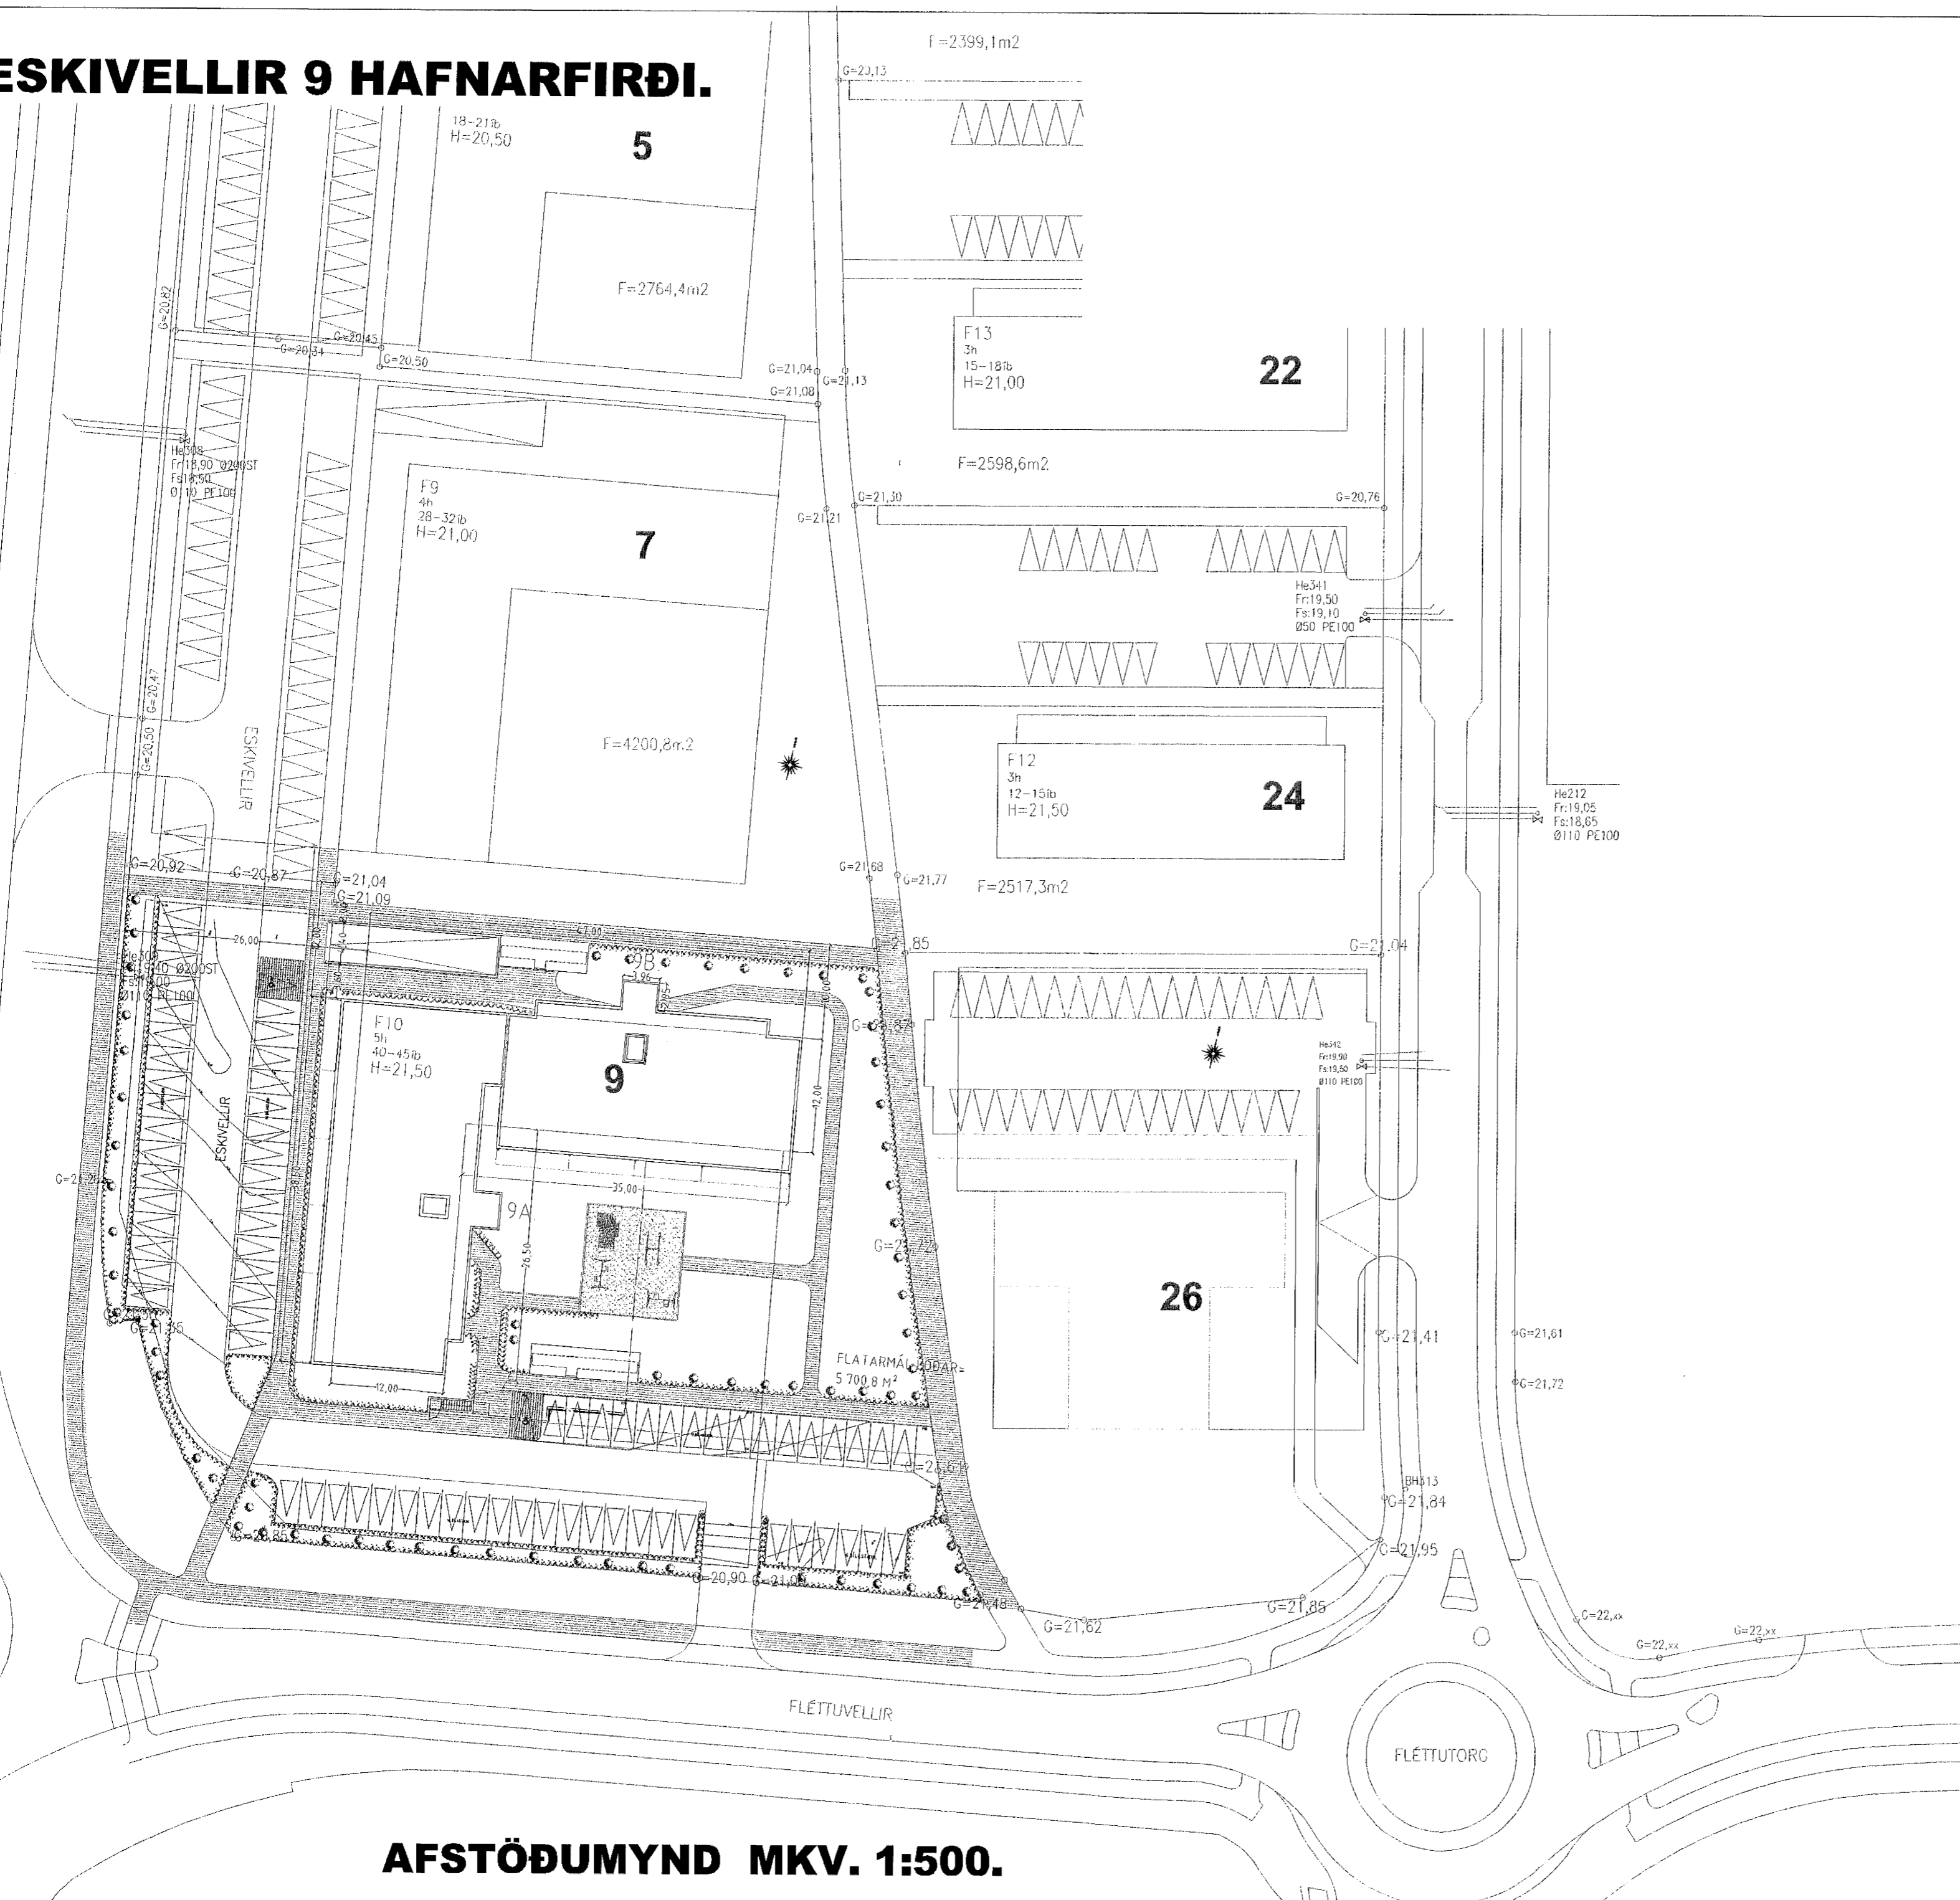

ESKIVELLIR 9 HAFNARFIRÐI.  
 Sigurður Þorvarðarson byggingafræðingur b.fí.  
 Teiknistofan Strandgötu 11 220 Hafnarfirði.  
 Sími: 5651510. Netfang: teiknistofan@simnet.is  
 STH. teiknistofan ehf. kt. 510298-2769. Kf. aðalhönnuðar: 141250-4189.

AFSTÖÐUMYND MKV. 1:500.

Skýringar:	Aðaluppdráttur.
Teikning:	Afstöðumynd.
Mælikvarði:	1 : 500. <span style="float: right;">Dagsetning: 15 des. 2004.</span>
Undirskrift:	<i>[Signature]</i>
Blað nr:	11 af 11.
Breytt:	6 hæð teiknuð í feb. 2005. Bílastæðum breytt í ágúst 08. (REYNDARUPPDRÁTTUR)