




Sneiðing A-A

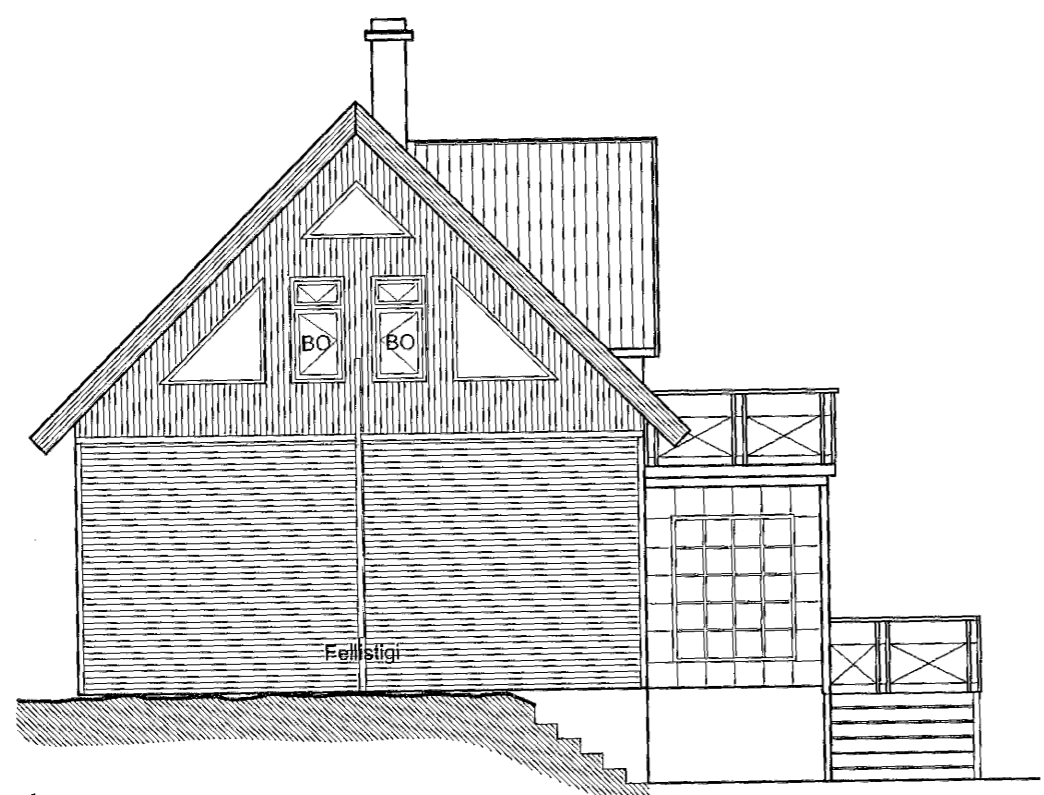


Útlit NV

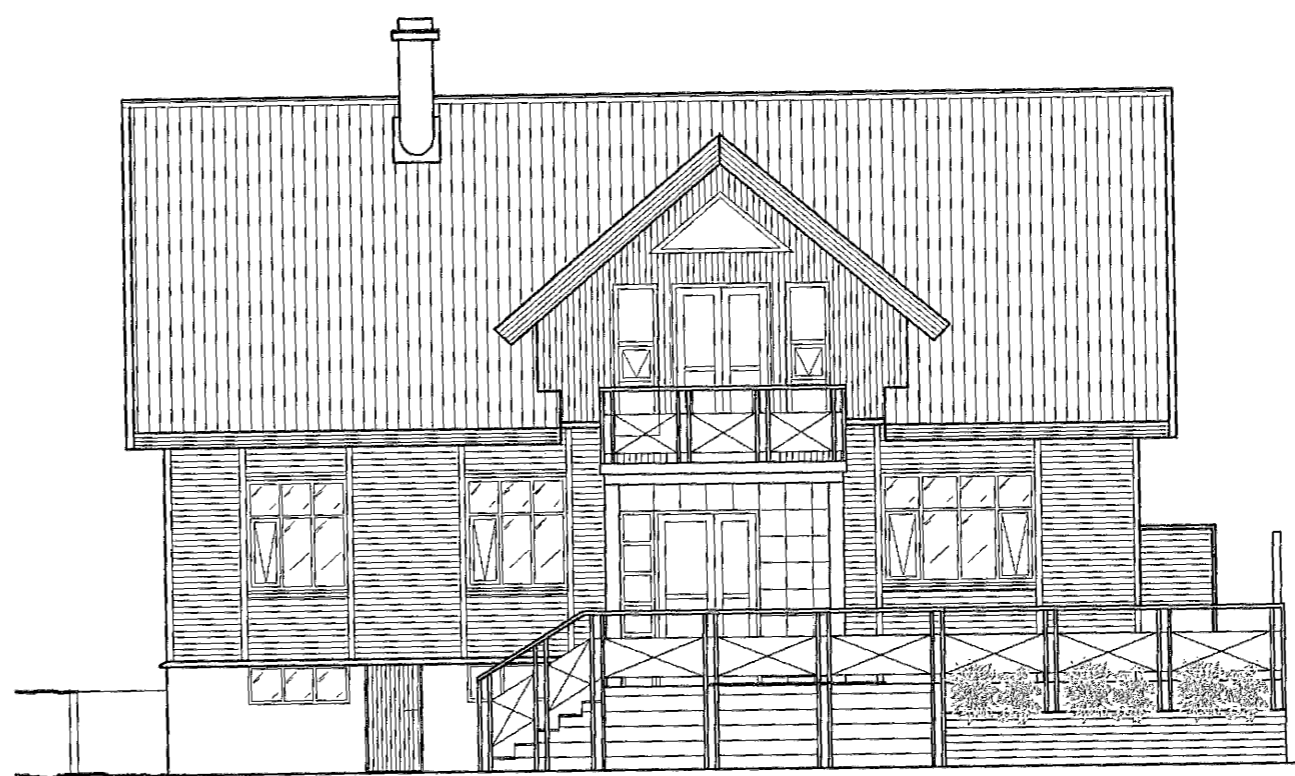

Útlit SV

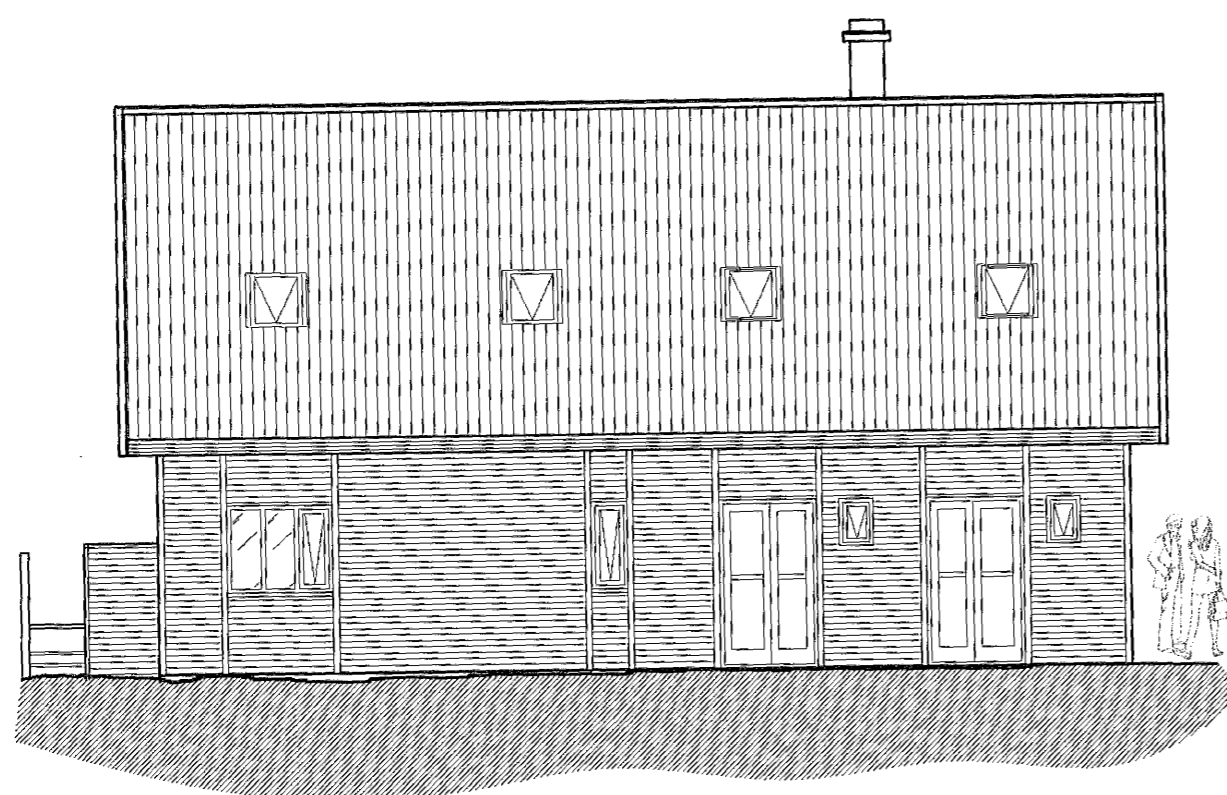


Útlit NA

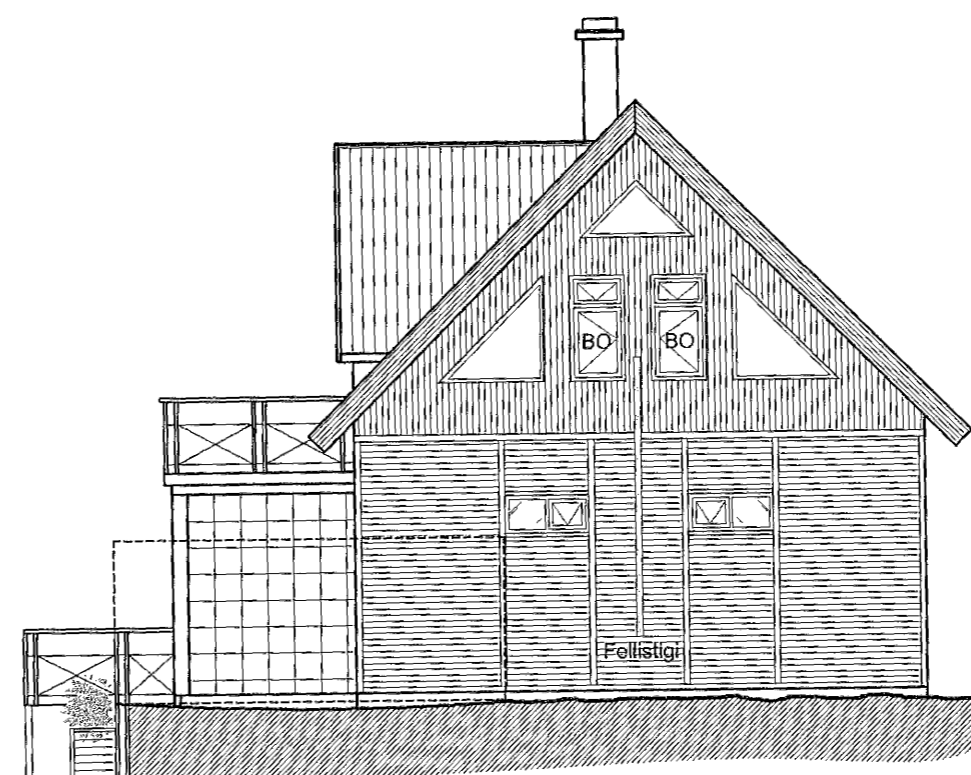

Útlit SA

22 OCT 2008
Byggingafulltrúinn í Hafnarfjörð
F.h. Jón Sigurðsson

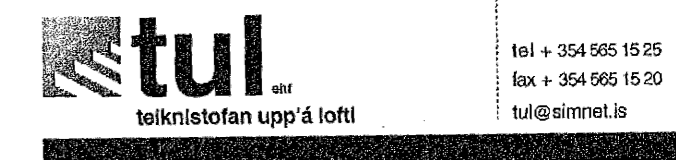

drangahraun 8.
220 hafnarfjörður
Íceland
tul@simnet.is

Unnið í samvinnu við
sægeimur arkitektar hafnarfjörður

Aðal- og samræmingarhönnuður:
Marteinn Huntingdon-Williams, RIBA, FAI
kt: 130755-8019
Merkurgata nr. 5 220 Hfj
gsm: 869 7354
saengeimur@hotmail.com

Austurgata 29b Hafnarfjörður

| | |
|--------------------------|--|
| <u>Reyndarteikningar</u> | |
| Dags. | 23.09.2008 |
| Verknr. | A-228-1 |
| Teikn nr. | 03 |
| Efni. | Sneiðing A-A Útlit NV, NA, SA og SV |
| Teiknað: | HUÓ/HLH |
| Mkv. | 1:100 |