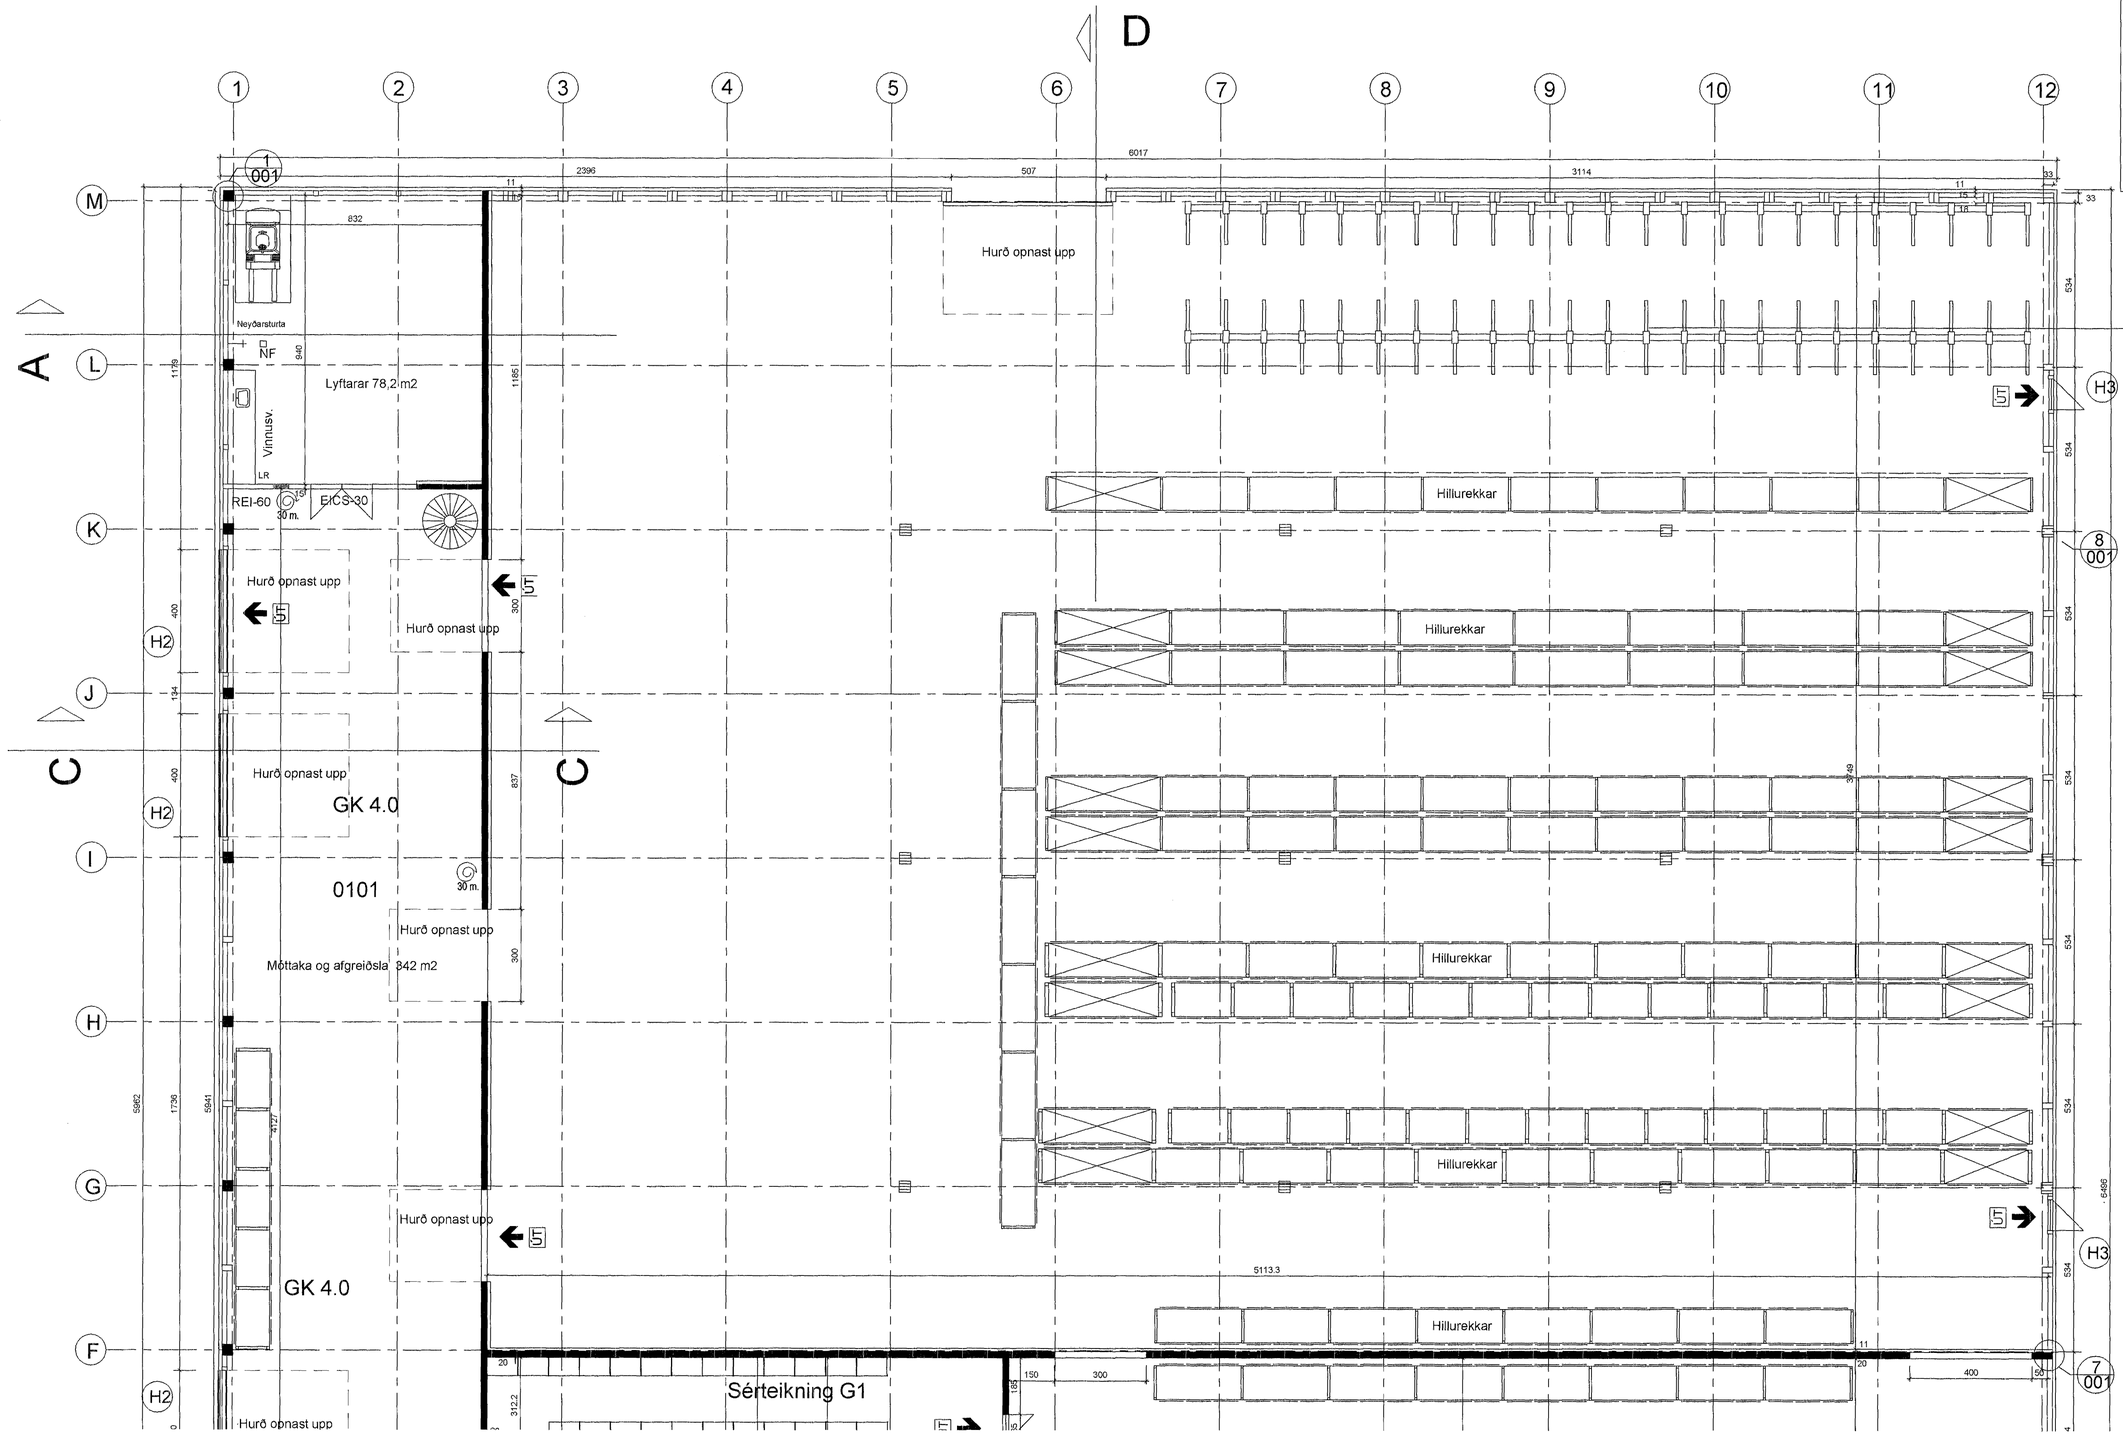

Grunnmynd 1. hæðar, hluti 1

Samþykkt
05 NÓV. 2008
Bjarki Jóhannesson
Skipulags- og byggingarfull

TÁKN:

NF	= Niðurfall	ELDVARNAMERKINGAR:	
LR	= Loftræsting	REI 60	= Beranði A60 eða B60 veggur
PK	= Póstkassar	EI 60	= A60 eða B60 veggur
NL	= Neyðarljós	R60	= Burðar (60 mínutur, t.d. súla eða bit).
	= Reyklosun	EI 30	= B30 hurð eða veggur
VLR	= Véliknúin loftræsting	EI CS 30	= B30 S (reykþétt og sjálflokand
ÚT	= Merktur útgangur	EI CS 60	= A60 eða B60 hurð
	= Bílastæði fyrir fatlaða	E 30	= F30 gler
		ECS 30	
BO	= Björgunarop	A	= er óbrennanlegt efni
	= Fellistigi við björgunarop	B	= er brennanlegt efni (t.d. timbur)

= Brunaslanga

Reyndarteikning

Breyting:

SH hönnun ehf.
Smiðjuvegi 11 200 Kópavogi
S: 564 4680 FAX: 564 4681
shhonnun@islandia.is

Verkheiti	**Fornubúðir 5.**
Verkhluti	**Grunnmynd 1.hæðar (hluti 2.)**
Hannað	Stefán Hallsson 180454-3579
Teiknað	SH-GW — Blað nr. 03
Mkv.	1:100 — Dags. 22.8.2008