



Sneiðing A-A




Útlit NV

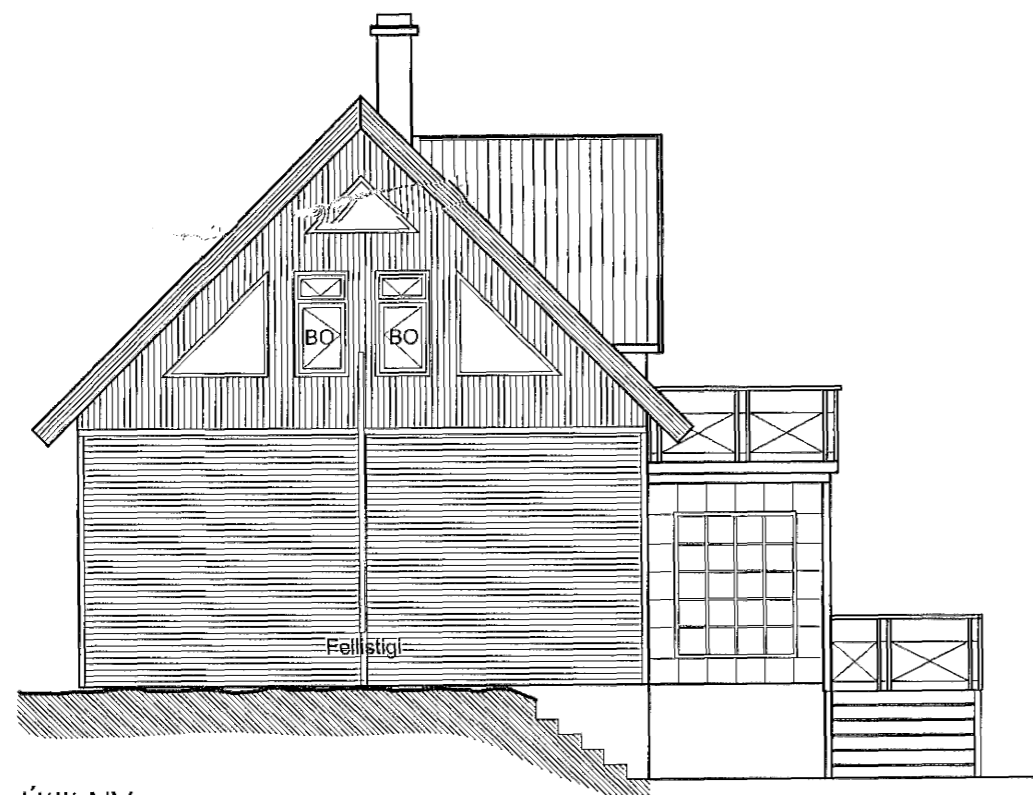

Útlit SV

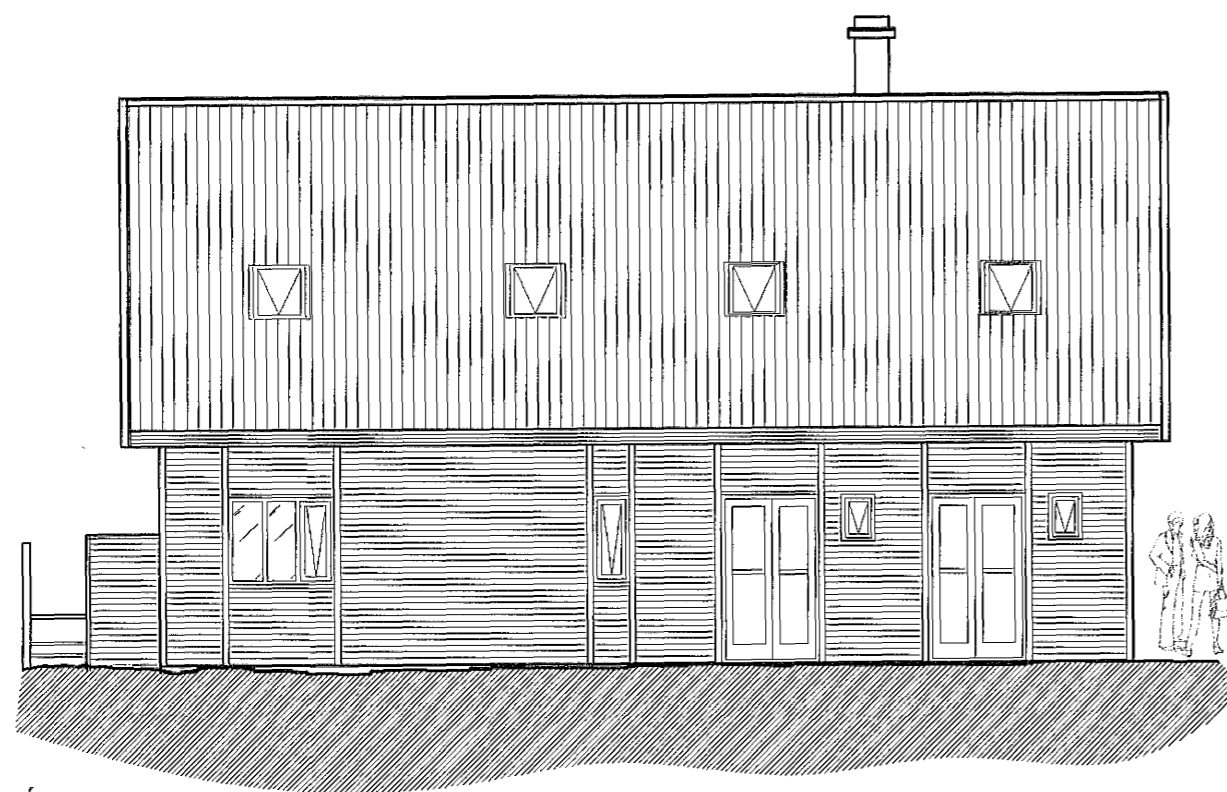

Útlit NA

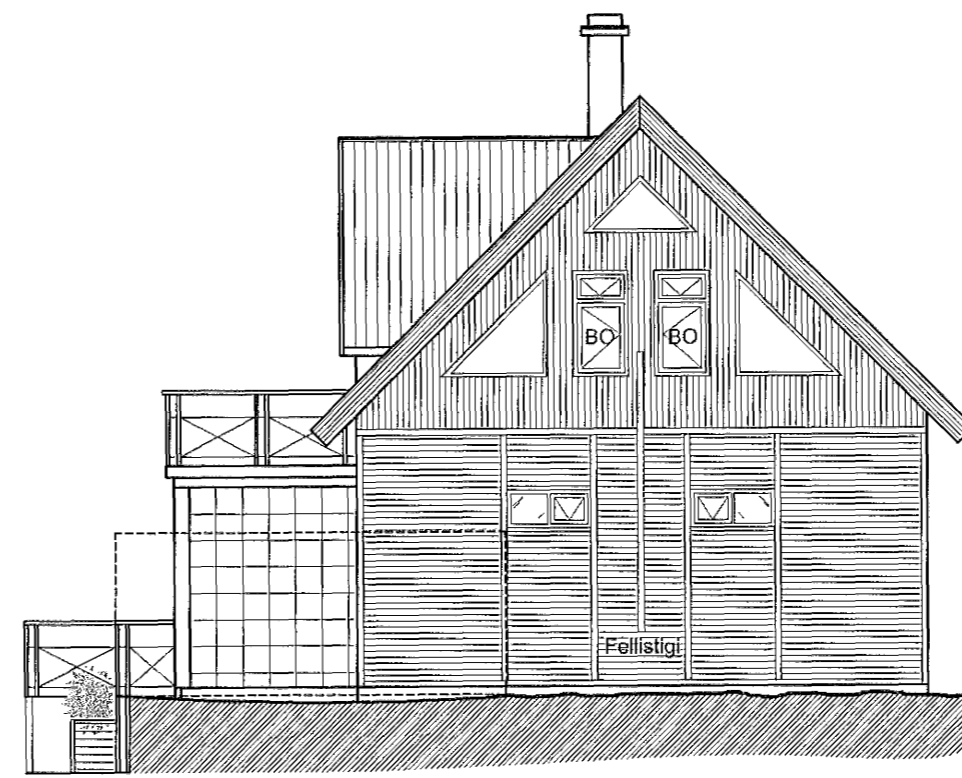

Útlit SA

22 OCT 2008
Byggingafulltrúin í Hafnarfirði
F.h. Jón Sigurðsson

tul
teiknistofan upp'á lofti

drangahraun 8,
220 hafnarfjörður
Ísland

tel + 354 565 15 25
fax + 354 565 15 20
tul@simnet.is

Unnið í samvinnu við
sægeimur arkitektar hafnarfjörður

Aðal -og samræmingarhönnuður:
Marteinn -Huntingdon-Williams, RIBA,FAI
kt:130755-8019
Merkurgata nr.5 220 Hfj
gsm: 869 7354
sægeimur@hotmail.com

Austurgata 29b Hafnarfjörður

Reyndarteikningar

Dags. 23.09.2008

Verknr. A-228-1

Teiknnr. 03

Efni. Sneiðing A-A
Útlit NV,NA,SA og SV

Teiknað: HUÓ/HLH

Mkv. 1:100