Samþykkt
05.08.08
Bjarki Jóhannesson
Skipulags- og byggingarfulltrúi

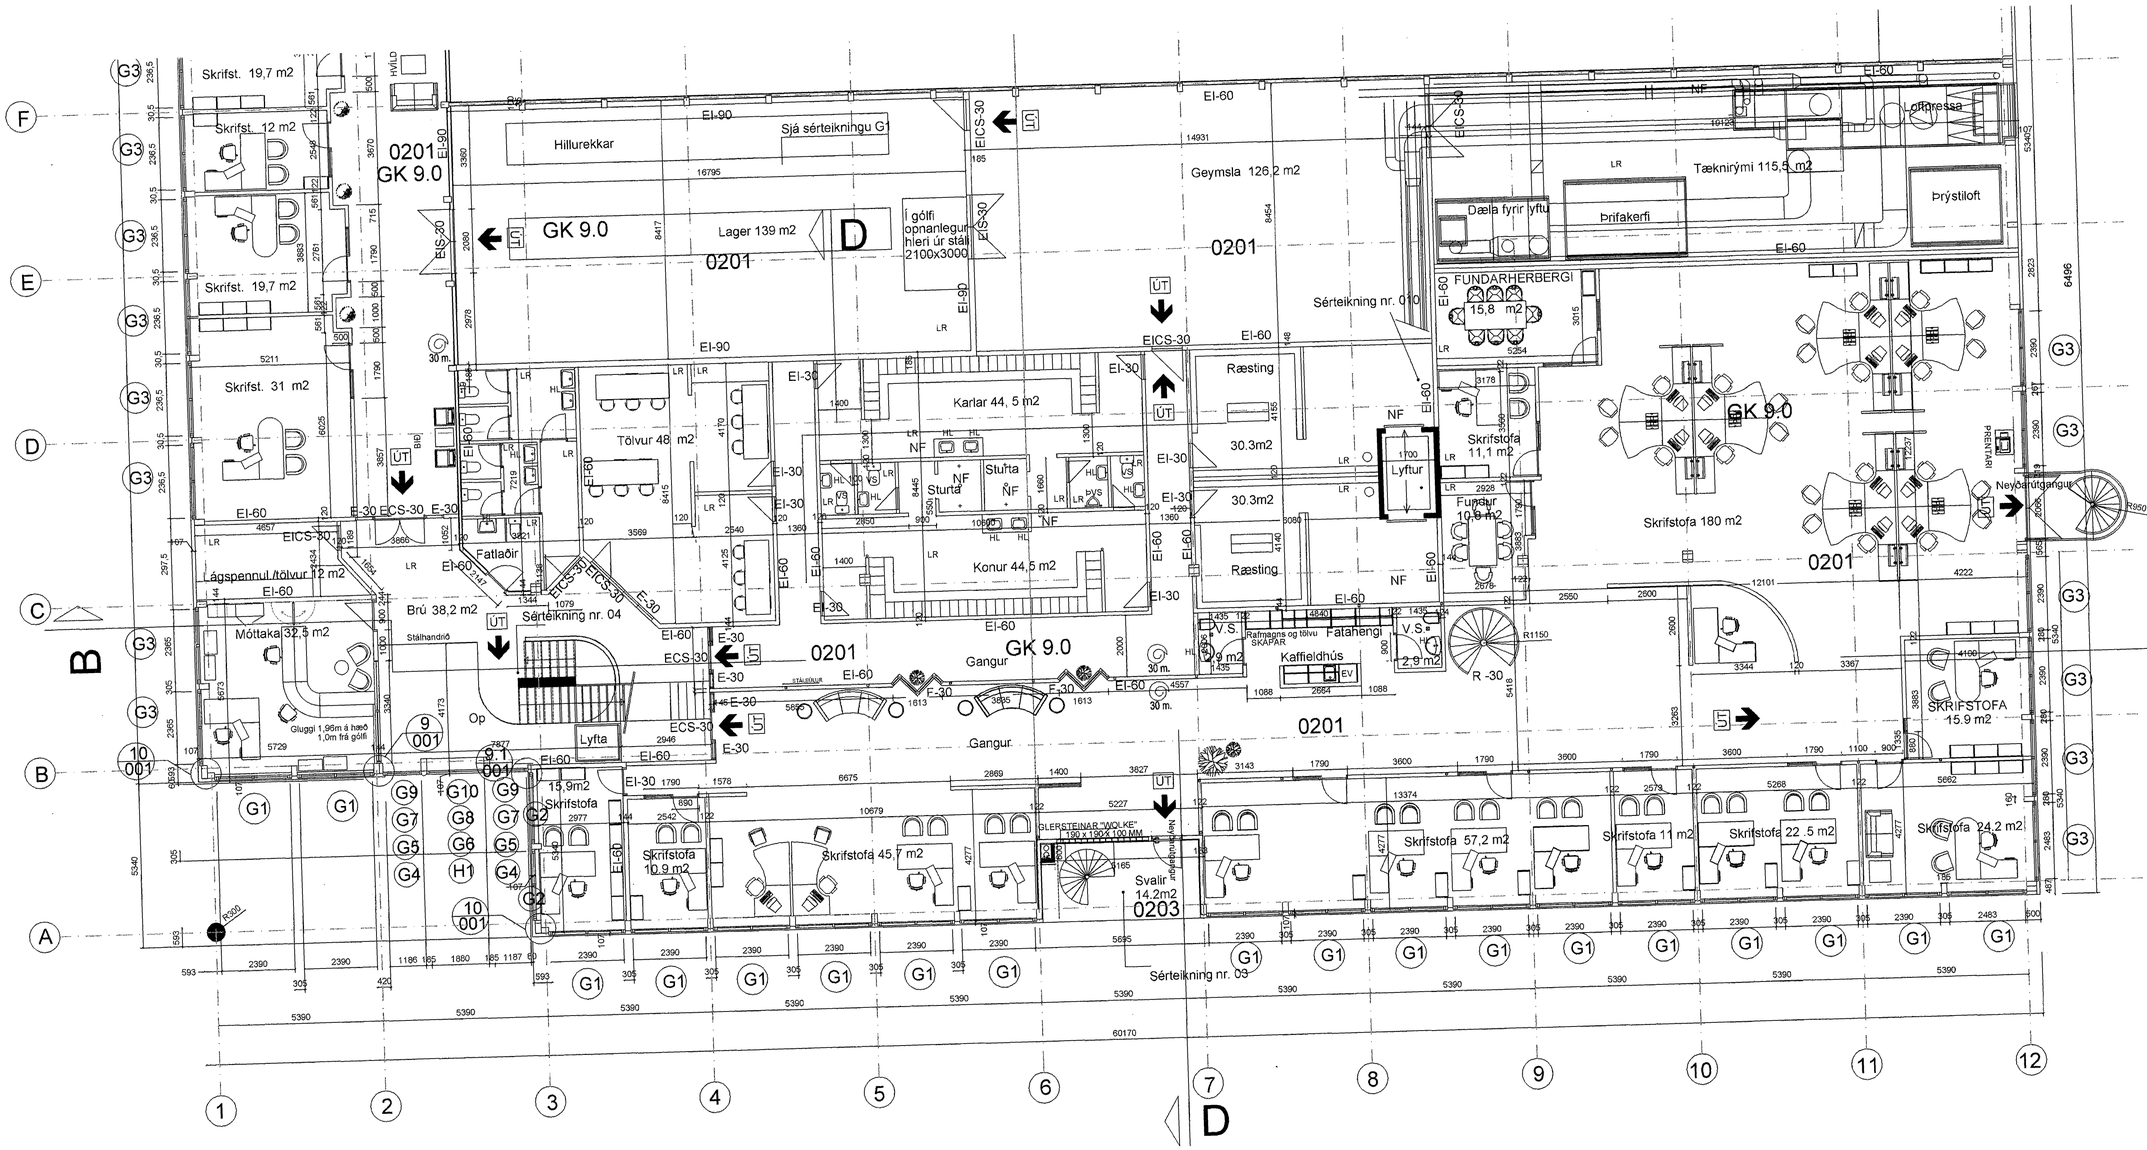

Grunnmynd 2. hæðar, hluti 1

TÁKN:

NF	= Niðurfall
LR	= Loftræsting
PK	= Póstkassar
NL	= Neyðarljós
	= Reykdosun
VLR	= Vélknúin loftræsting
ÚT	= Merktur útgangur
	= Bílastæði fyrir fatlaða
BO	= Björgunarop
	= Fellistigi við björgunarop
20 m.	= Brunaslanga

ELDVARNAMERKINGAR:

REI 60	= Berandi A60 eða B60 veggur
EI 60	= A60 eða B60 veggur
R60	= Burður í 60 mínutur, t.d. súla eða bíti.
EI 30	= B30 hurð eða veggur
EI CS 30	= B30 S (reykþétt og sjálflokandi)
EI CS 69	= A60 eða B60 hurð
E 30	= F30 gler
ECS 30	
A	= er óbrennanlegt efni
B	= er brennanlegt efni (t.d. timbur)

Reyndarteikning

Breyting:

SH hönnun ehf.
Smiðjuvegi 11 200 Kópavogi
S: 564 4680 FAX: 564 4681
shhonnun@islandia.is

Verkheiti	Fornubúðir 5
Verkhluti	Grunnmynd 2. hæðar (hluti 1.)
Hannað	Stefán Hallsson 180454-3579
Teiknað	SH-GW
Mkv.	1:100
Blað nr.	04
Dags.	22.8.2008