
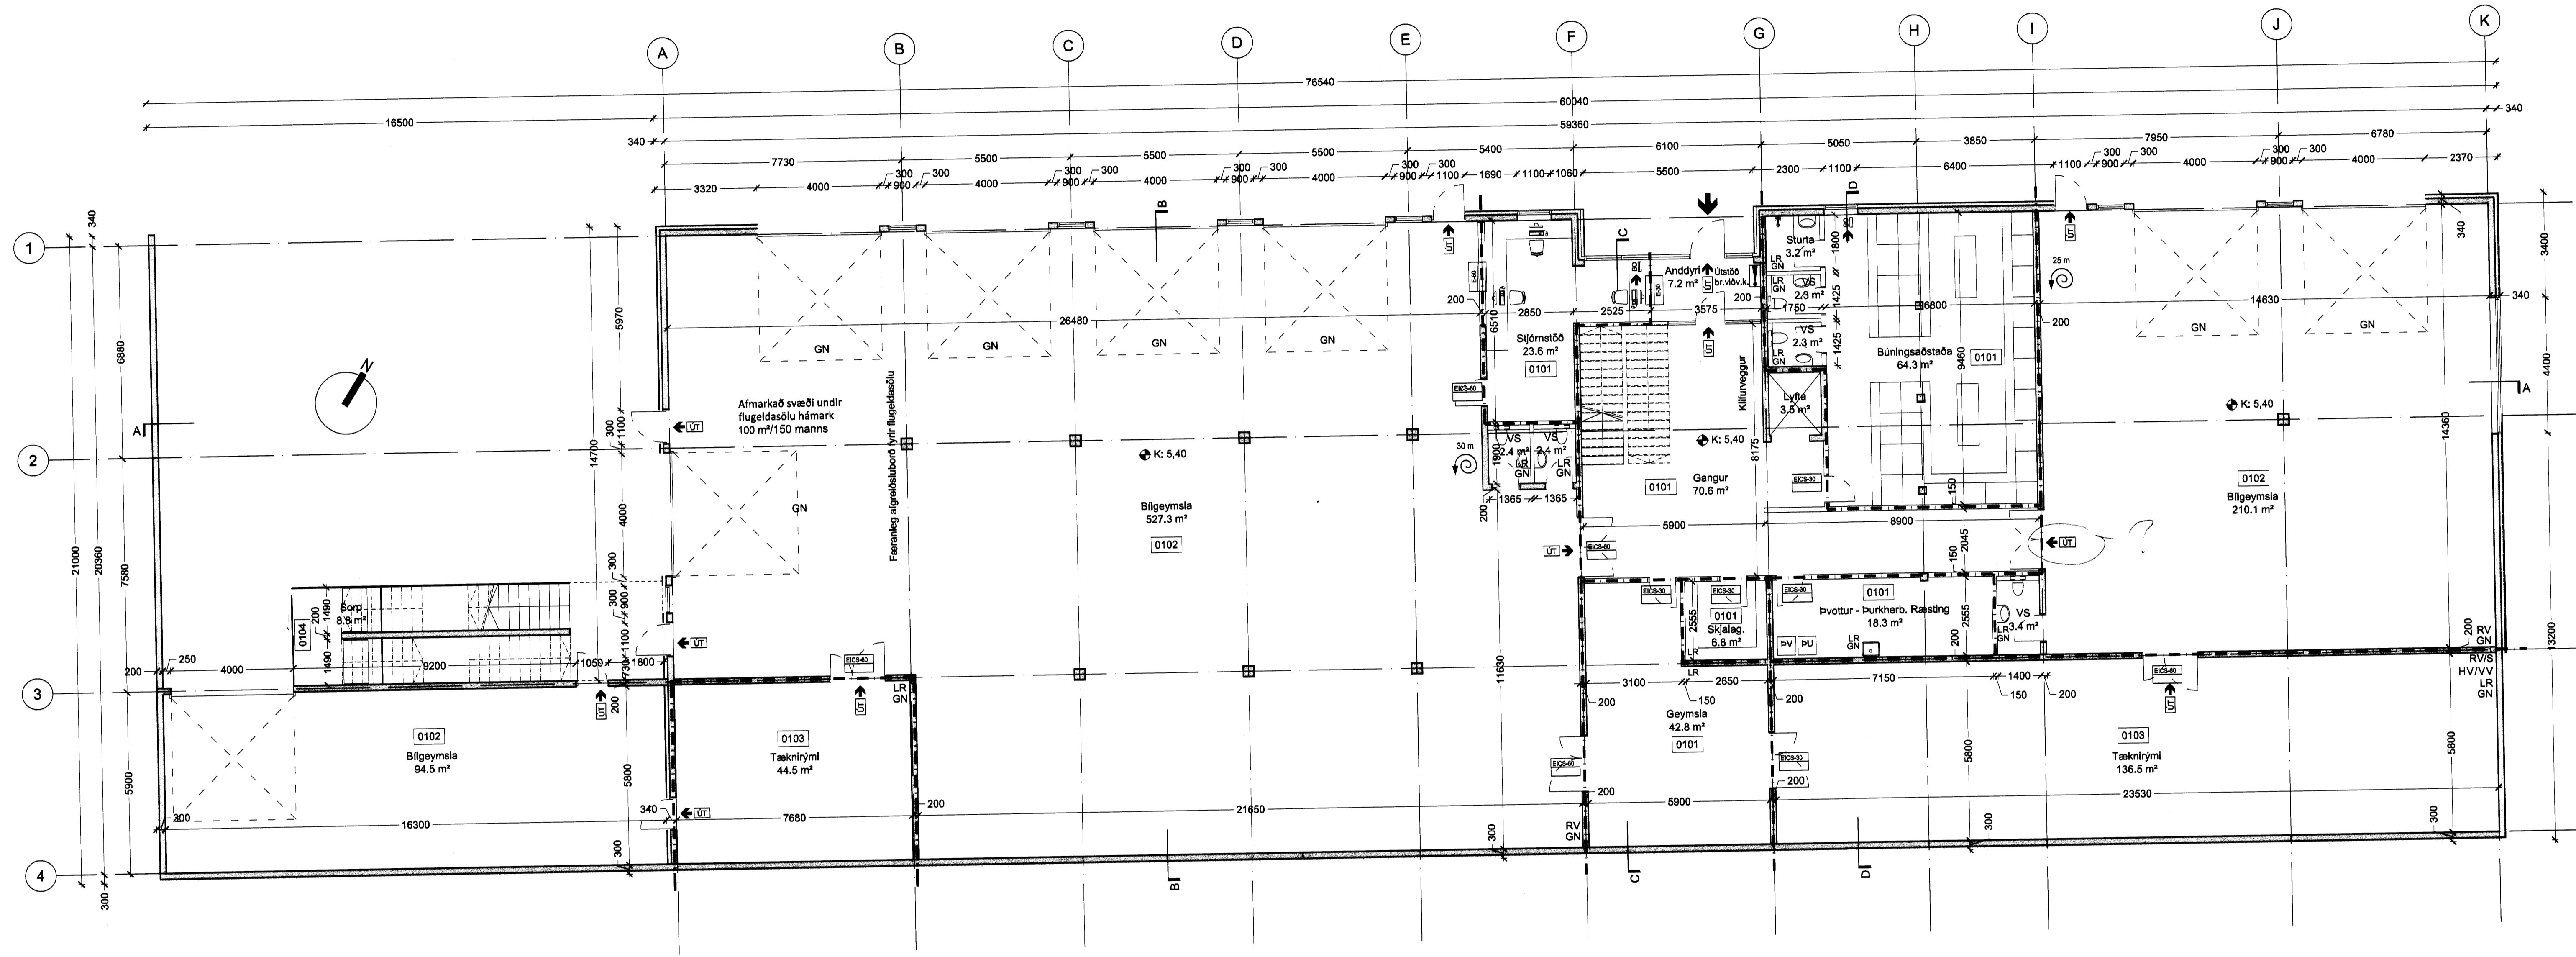


BRUNATÁKN OG SKÝRINGAR:

- > Lóðarmörk
- > Rýmingarleið
- > Neyðarútgangur
- > Hurðir og gluggar með merktir brunamótstöðu.
- REI-60 Brunahöfufun
- EICS-30 Eldvarmarkrafa hurða
- Vatnsslanga
- Björgunarop
- > Brunahöfufun EI 60
- GN Gófnibúrfall
- PN Þakníðurfall
- LR Lofttræst rými
- RV Ræstivaskur
- RV / S Inntak rafveltu og síma
- HV / VV Inntak hitaveltu og vatnsveltu
- Relknúð hæð á yfirborði gólfa og lóðar
- Hæðarkortar
- K: XX,XX

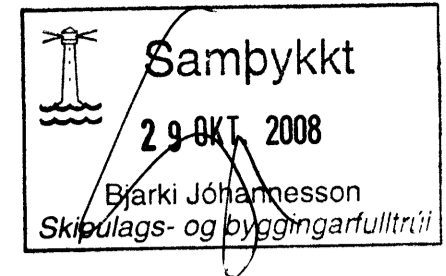

GRUNNMÝND 1. HÆÐ  
MKV 1:100

Yfirfarið af brunahönnuði  
**Linuhönnun**  
verkfræðistofa

**BJÖRGUNARMIDSTÖÐ HAFNARFJARÐAR**  
VERKLAUPI EIGNADI  
**Aðsetur Björgunarsvæltur Hafnarfjarðar**  
TEGUND VERIS

Hvaleyrarbraut 32  
GATASTÆBBETNING  
LANDNÚMÉR: 121120  
STADGR.: 1400-1-44200320  
MHL: 01  
MKV: 1:100  
BLASTÆRÐ: A1  
ÚTGAFA DAGS: 12.06.2008  
STOFN DAGS: 02.05.2008  
TEIKNAD: AGWGS  
YFIRFARIÐ: AS

**0607 - 07 - 0 - A - (99) - 302 - 000**  
VERKNR. MAPPA SVÆRÍ ÆBYRÐ SFS NR. RAÐNR. ÚTGAFA



13062008  
HEILBRIGÐISEFTIRLIT  
HAFNARFJARÐAR-  
OG KÓPAVOGSSVÆÐIS  
Garðatorgi 7 - 210 Garðabæ  
*Þóris Þinn Lind*

**BATTERÍO** | ARKITEKTAR  
Trönuhvaun 1 | 220 Hafnarfirði | Sí: 54 54 700 | batteri@arkitekta.is | www.arkitekta.is  
© BATTERÍO | ARKITEKTAR  
ÖLL AFRÖT OG AFRÉTLIN TEGNINGAR AÐ HLUKA EÐA Í HEILD ER HVAÐ SVIRFREGU LEYRI HÖFUNDNA