



MÓHBARD NR 6B HAFNARF


Samiþykkt þann  
28 NOV 2008  
Byggingafulltrúinn í Hafnarfirði  
F.h. Sigurður Steinar Jónsson

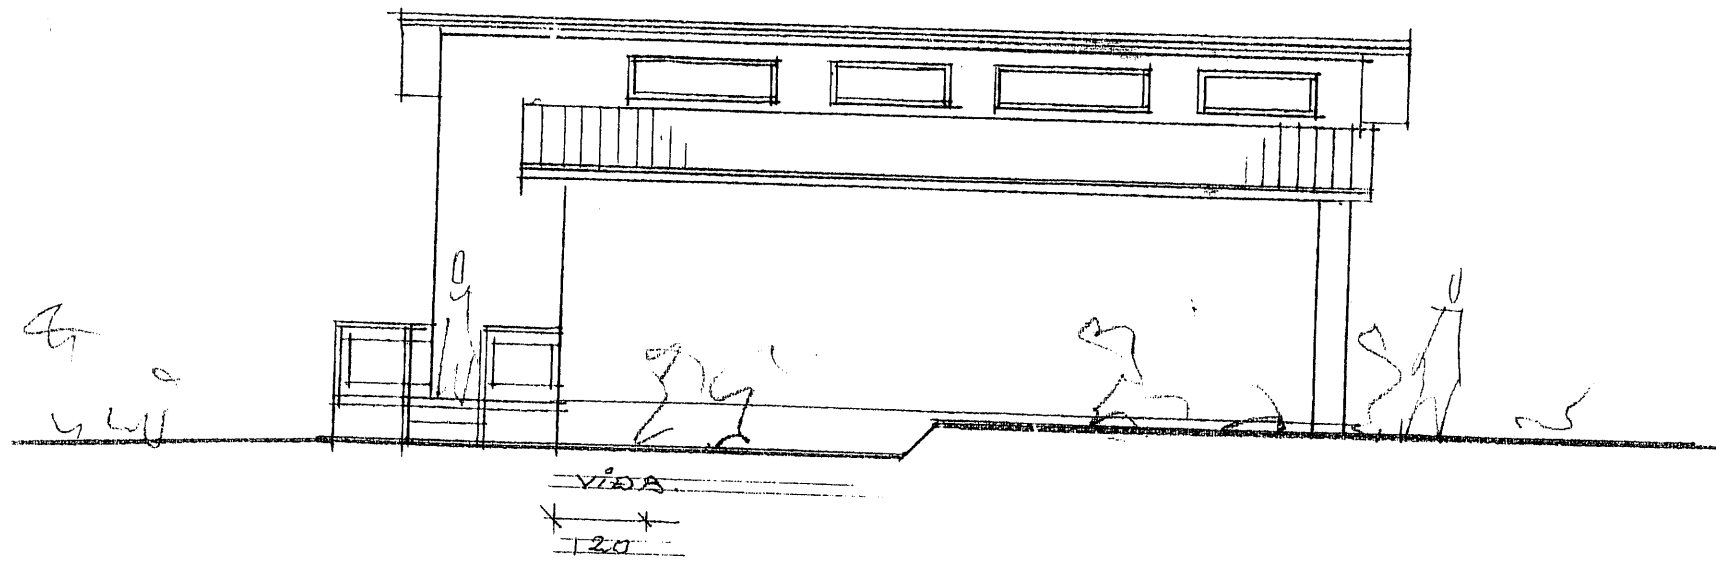


ÚTLIT SUD-VESTUR M 1:100

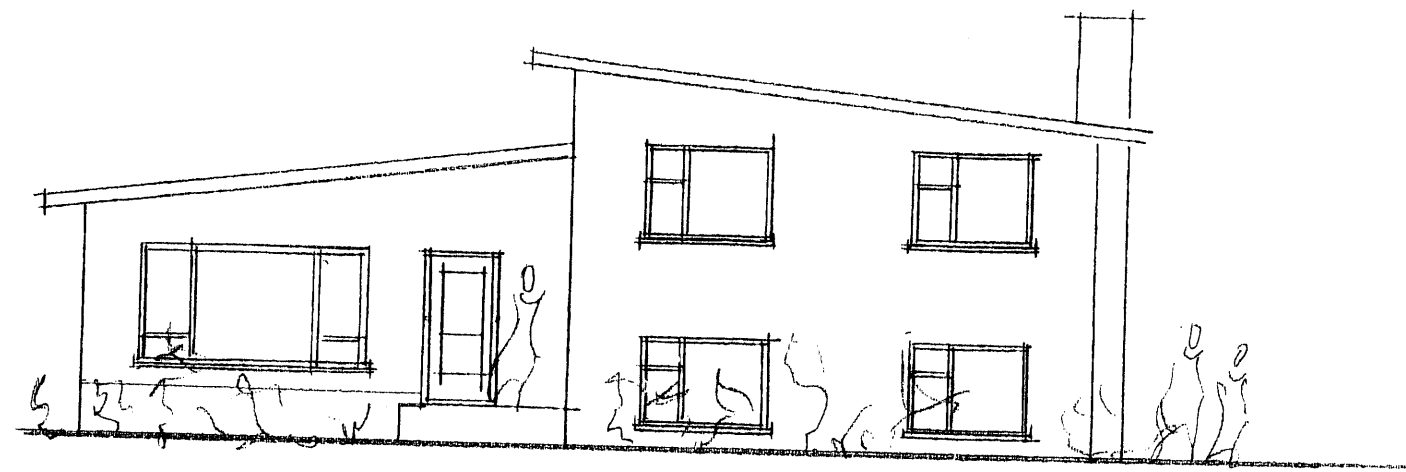


ÚTLIT SUD-AUSTUR M 1:100

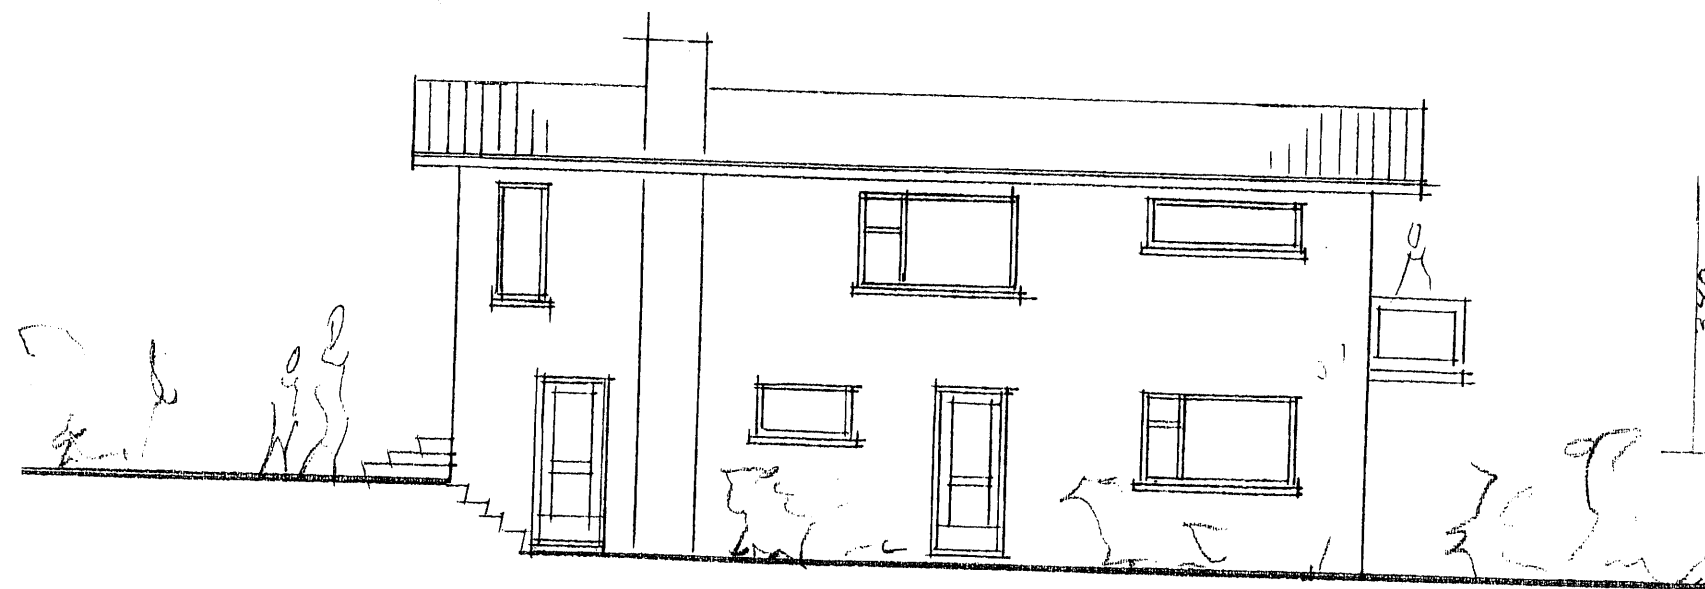

ÚTLIT NORD-AUSTUR M 1:100

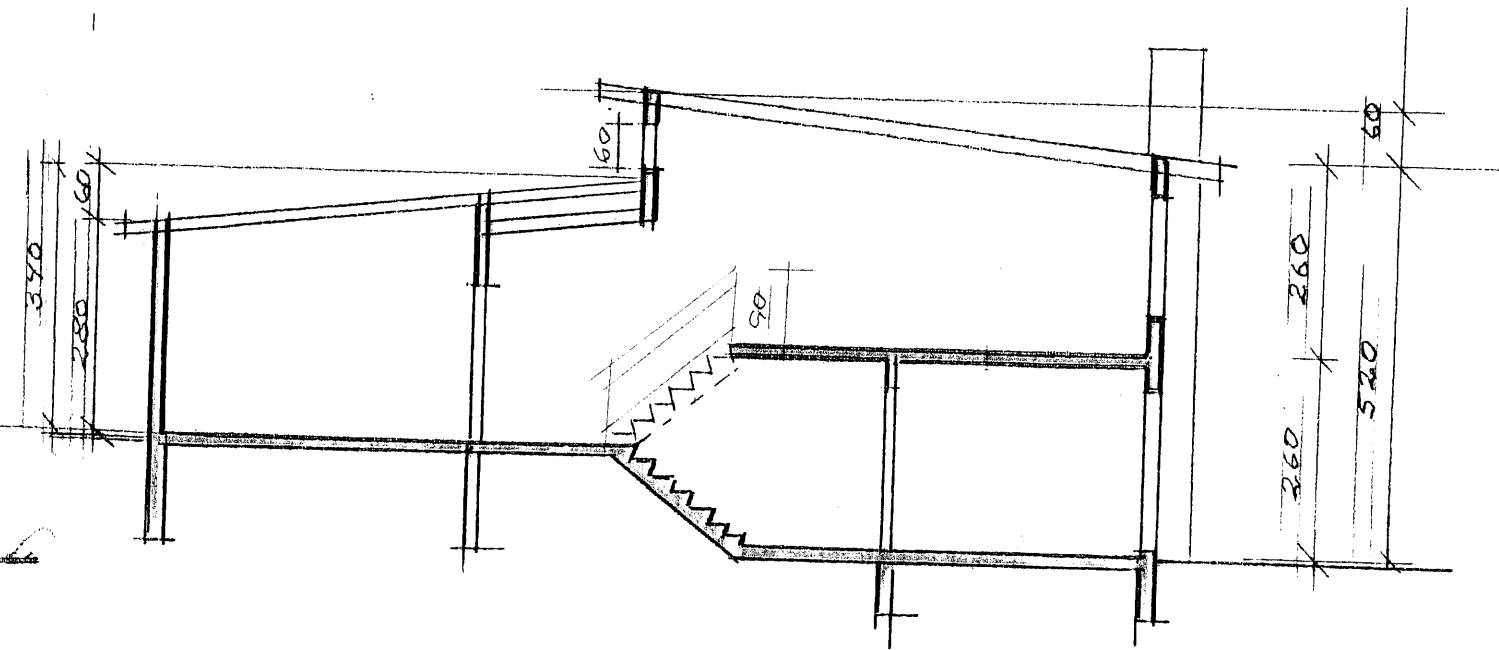

SNID A-A M 1:100

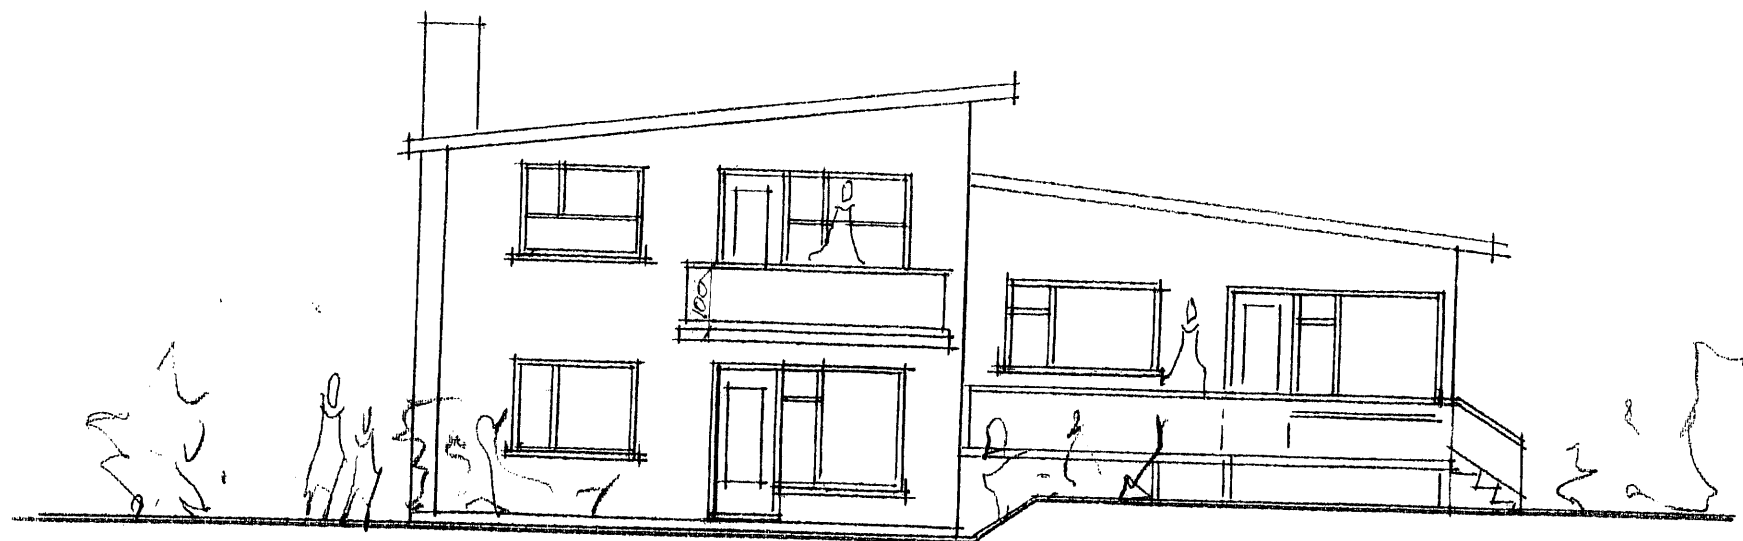

ÚTLIT NORD-VESTUR M 1:100

30.10.08  
BR. MÁLSETNING OG HÚS Í TVÆR ÍBUDIR.

BR. 21.08.2008  
GLIÐGI Á SUD-VESTURHALID FENDUR UT


LENDI NR 121949

BR. 8/8'06 MALS 19/9 06

MÓHBARD 6B HAFNARFIRÐI

ÚTLIT, SNID

BYGGINGARFRUMI HJÓÐMARRSSON & KJEBBERG &  
S = 6645634 RT. 100355-5239

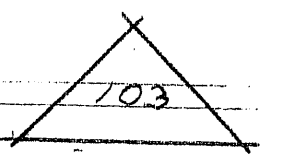

M 1:100

DAGS 20.05.06