

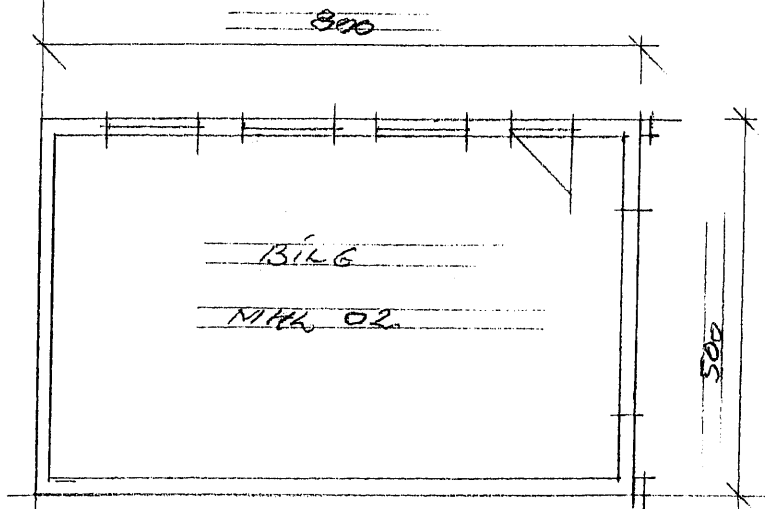
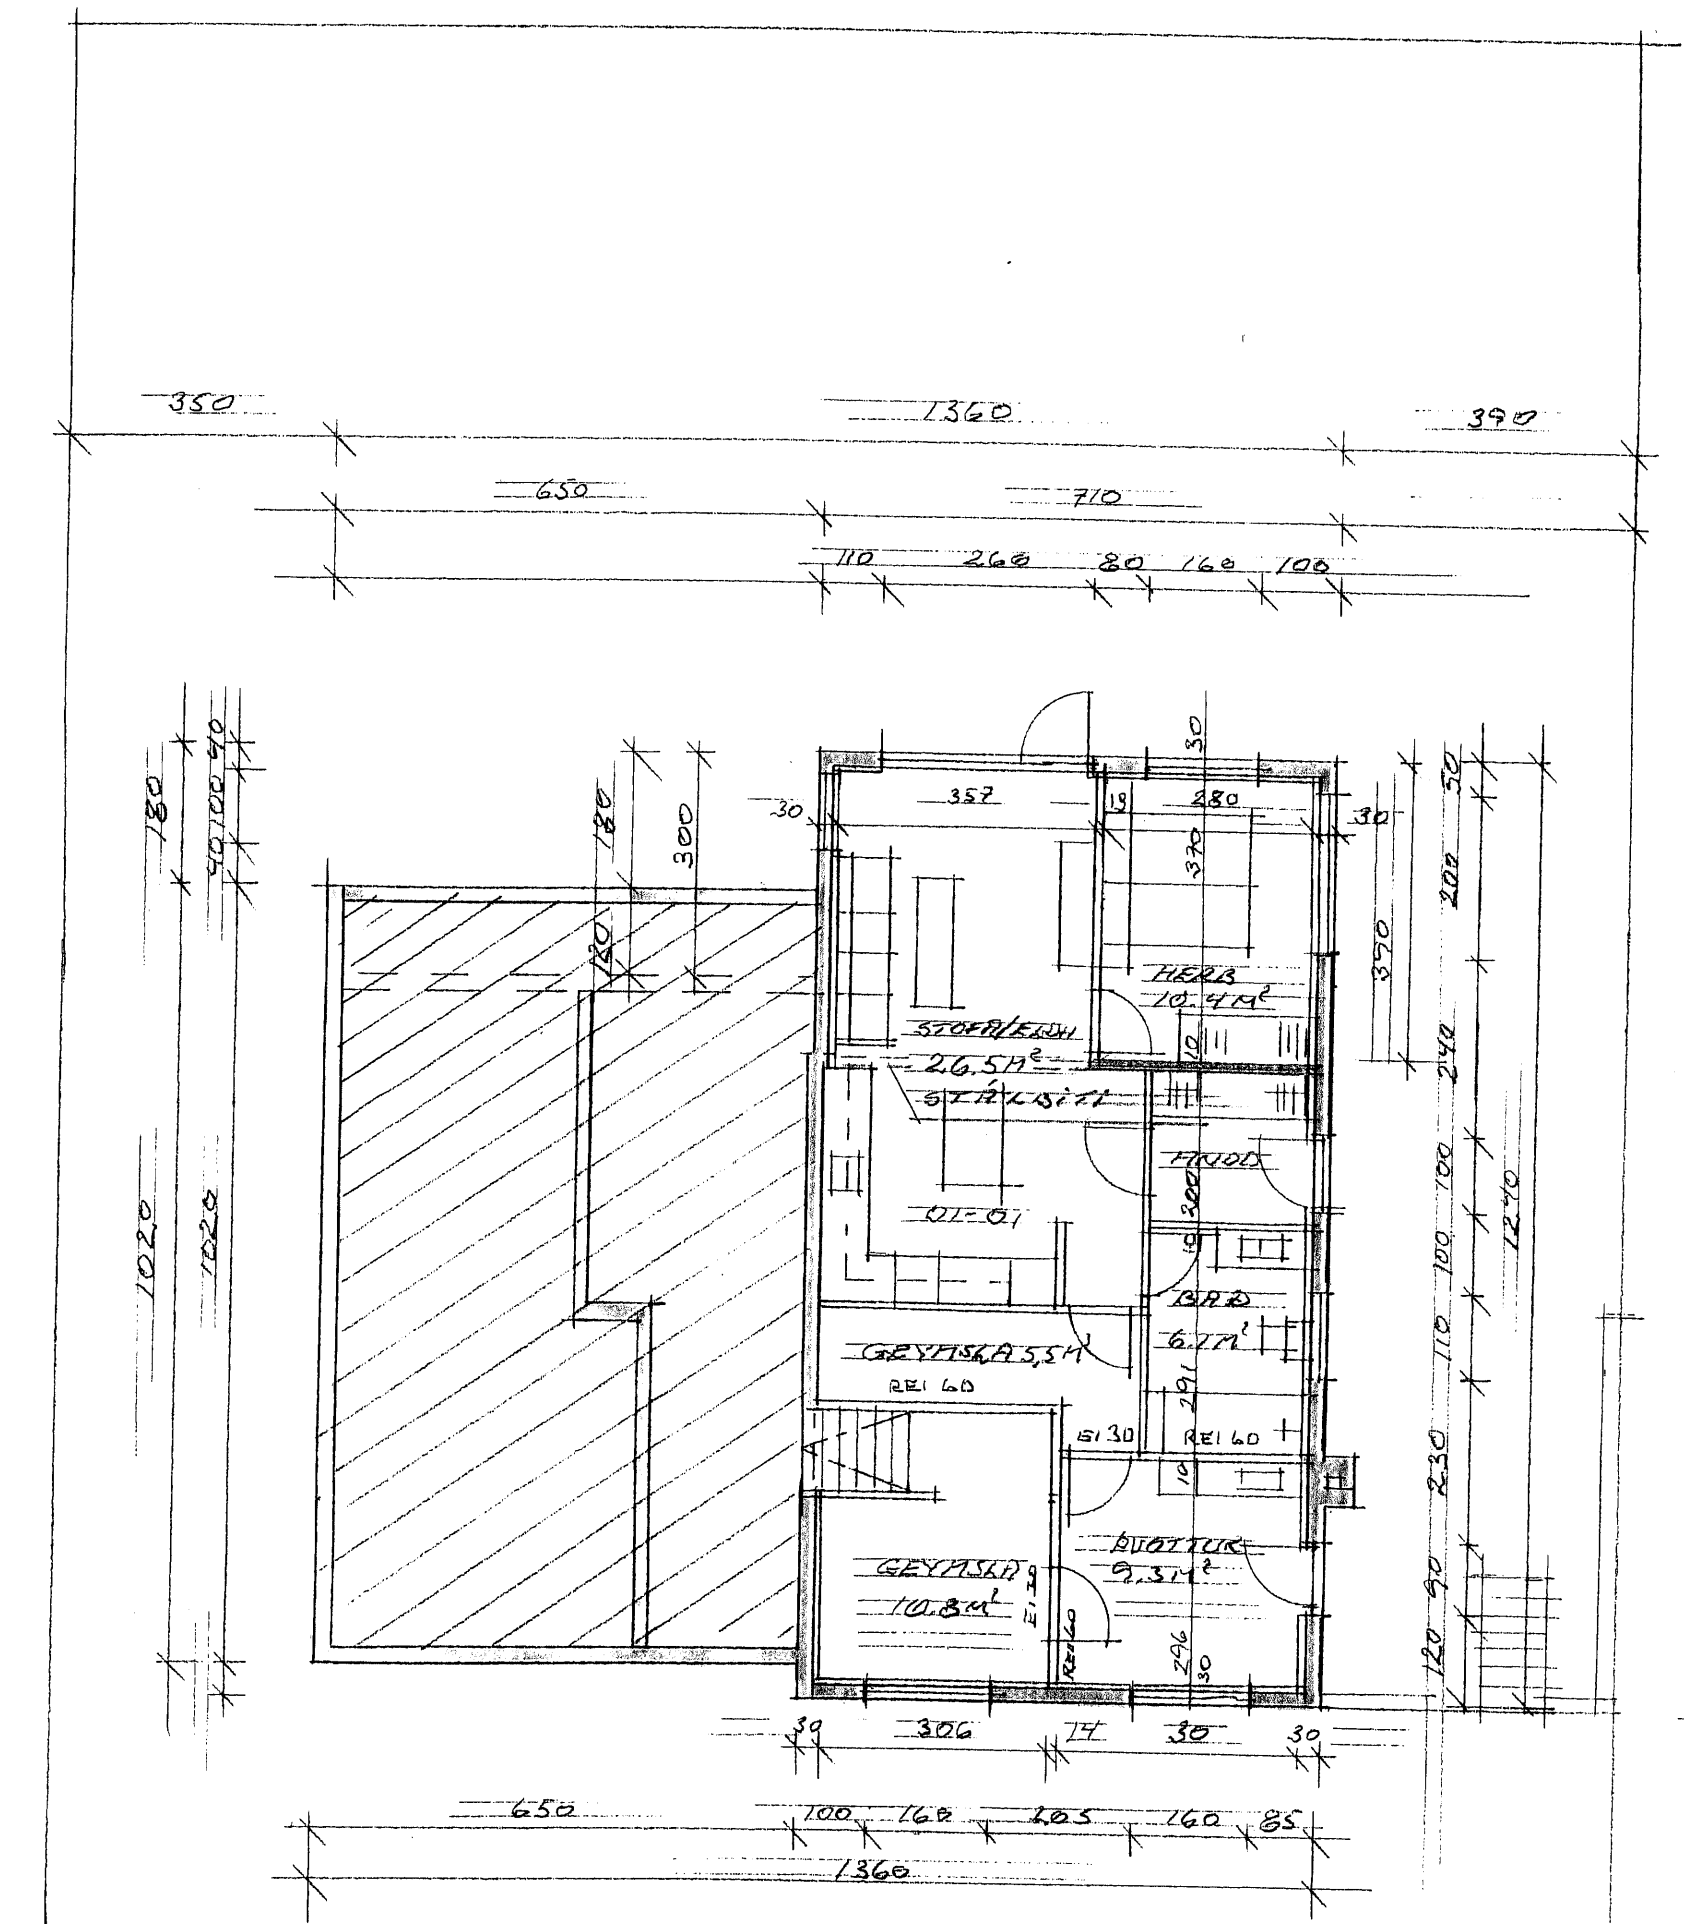


MÓTBÆRD 6B HAFNARFIRÐI

Byggingafultrúi Hafnarjarðar  
 Algjætt þann  
 27 AUG 2008  
 Þingf.

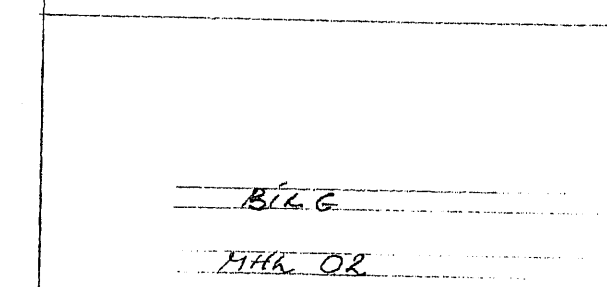

GRUNNMYND 1. HÆÐAR M. 1:100

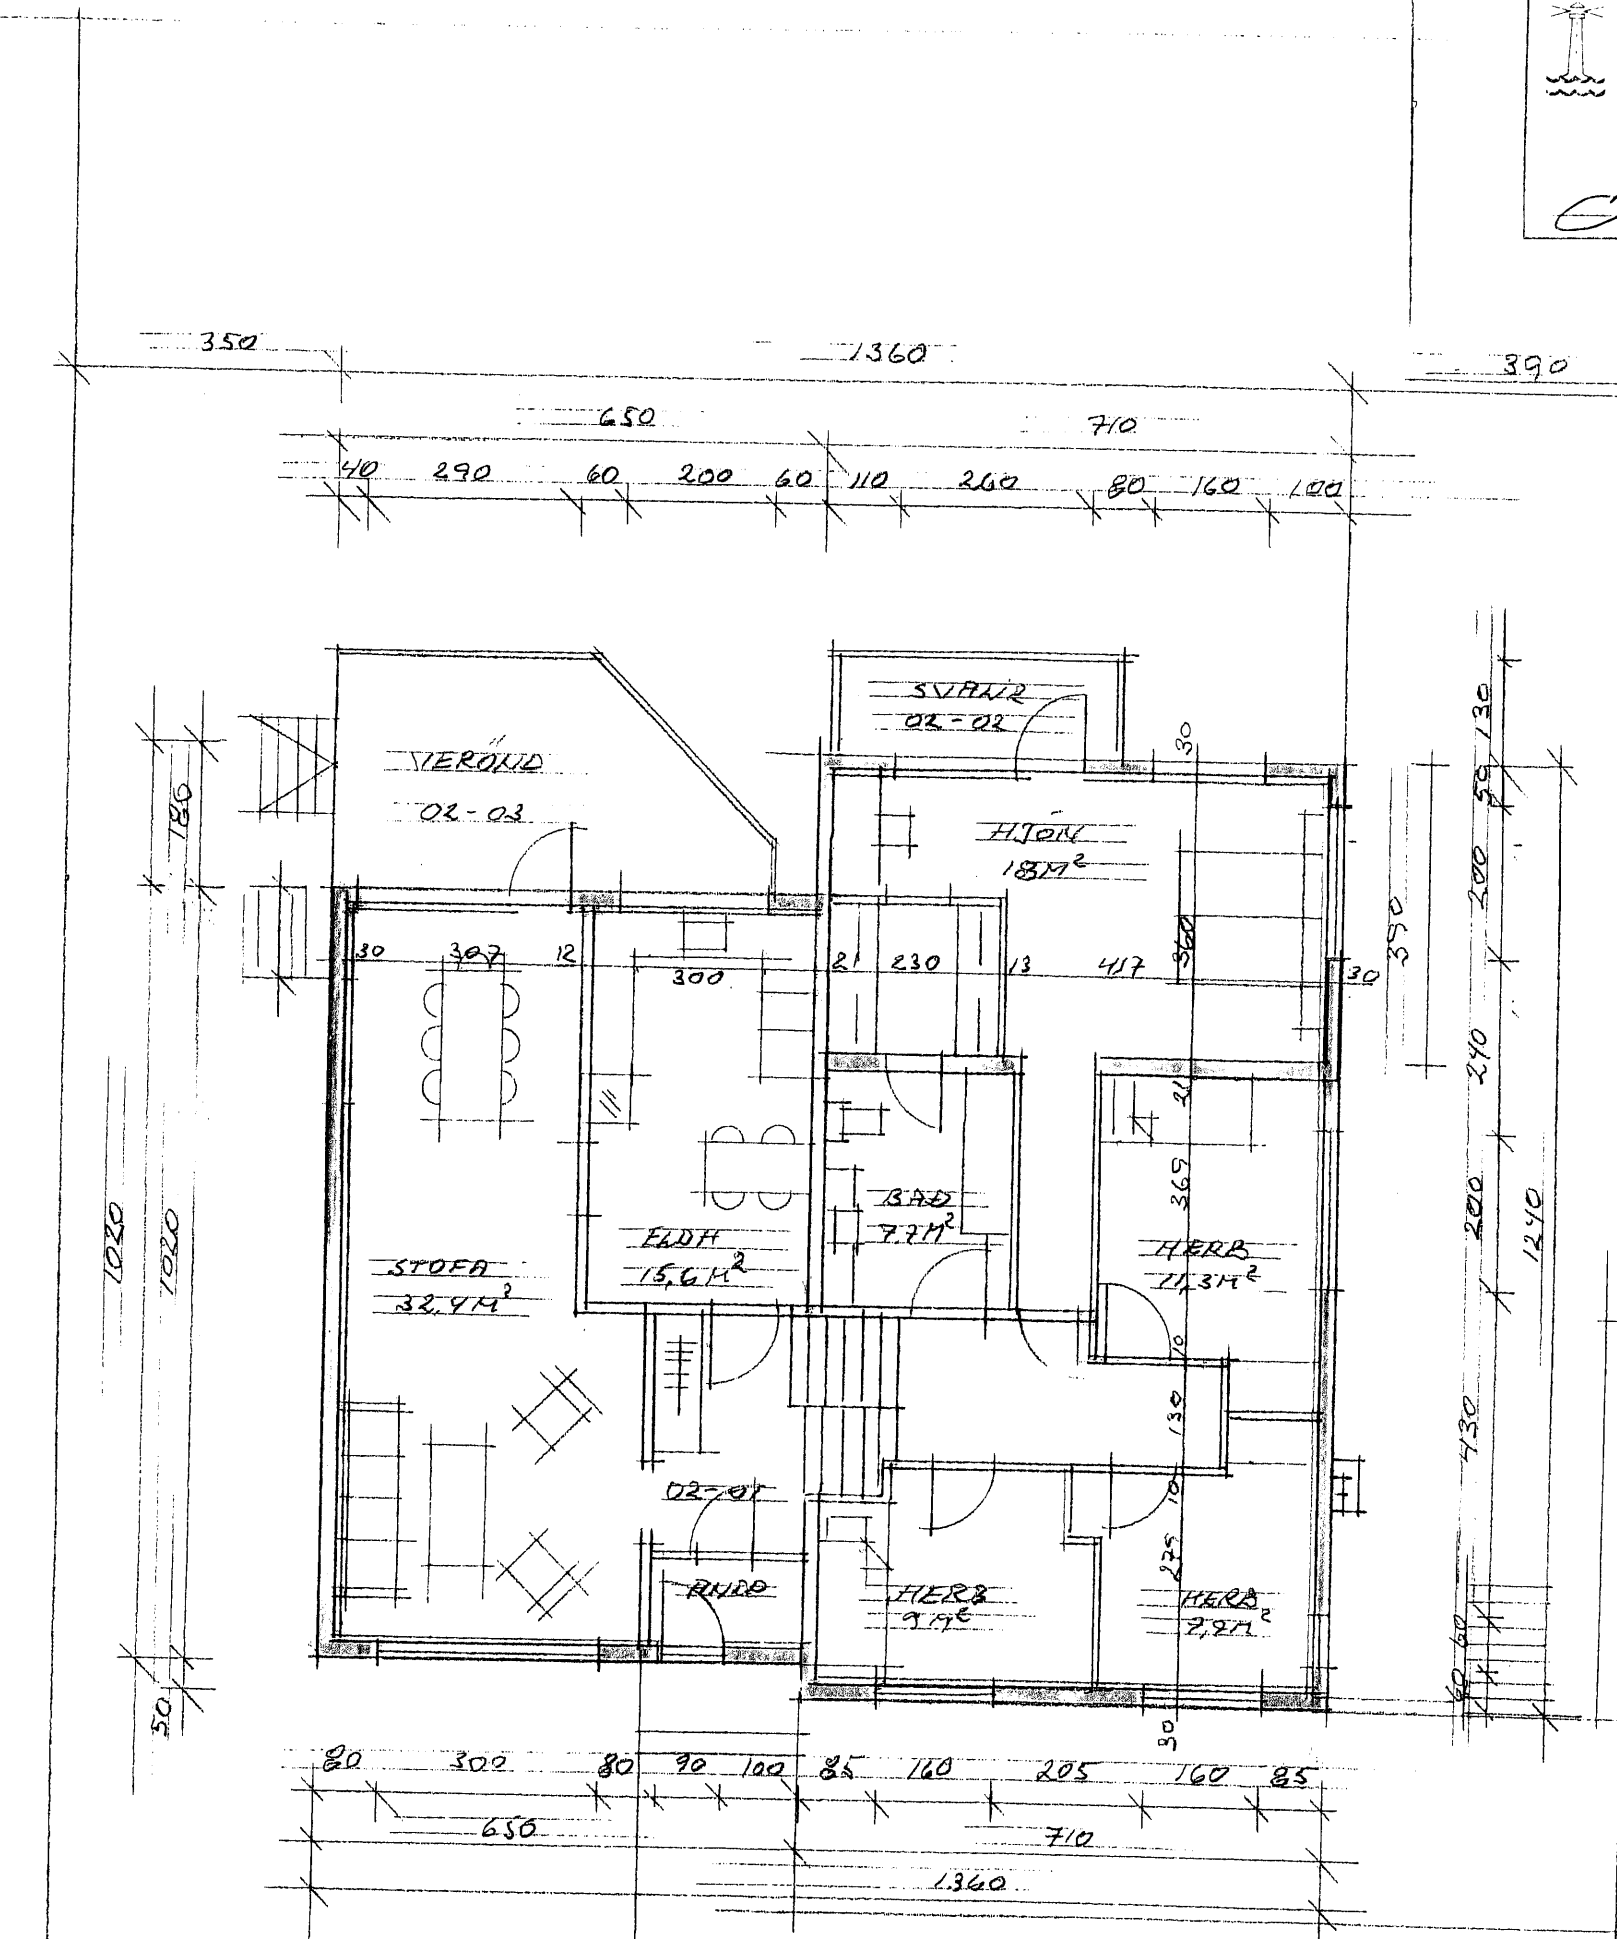

GRUNNMYND 2. HÆÐAR M. 1:100

BR. 27.08.2008  
 GLUGGI Á SUB-VESTUR-  
 HÍLD, FELDUR ÚT

PH

BR. 8/8 06 19/9 06  
 SEINGR. VEGGJA

LÍND NR 121549

MÓTBÆRD 6B HAFNARFIRÐI

GRUNNMYNDIR

ERLENDUR BANI HJALMARSSON DEI. ELDRETTI G. HAF  
 S 664 5634 RT 106355 5287

PH

102  
 MÍL 1:100  
 DÆS 20.05.06