


Samþykkt þann


20 AUG 2008

Byggingafulltrúinn / Hafnarfirði
F.h. Jón Sigurðsson


Jón Sigurðsson

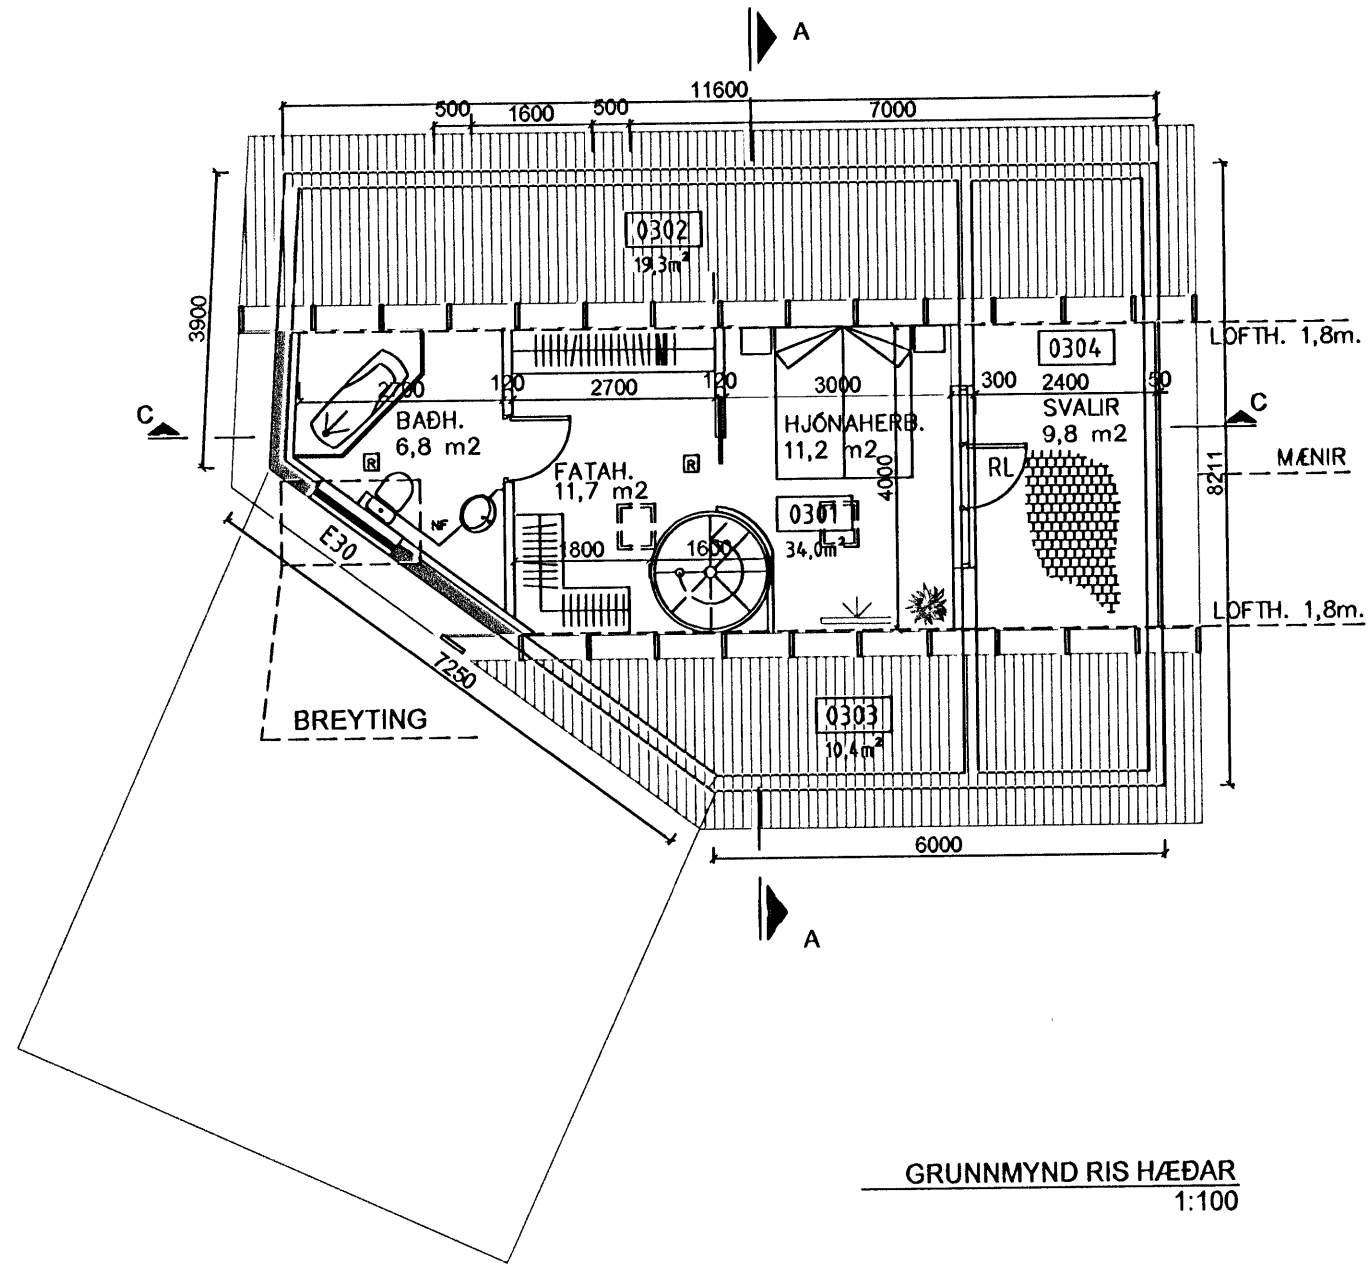


GRUNNMYND RIS HÆÐAR
1:100

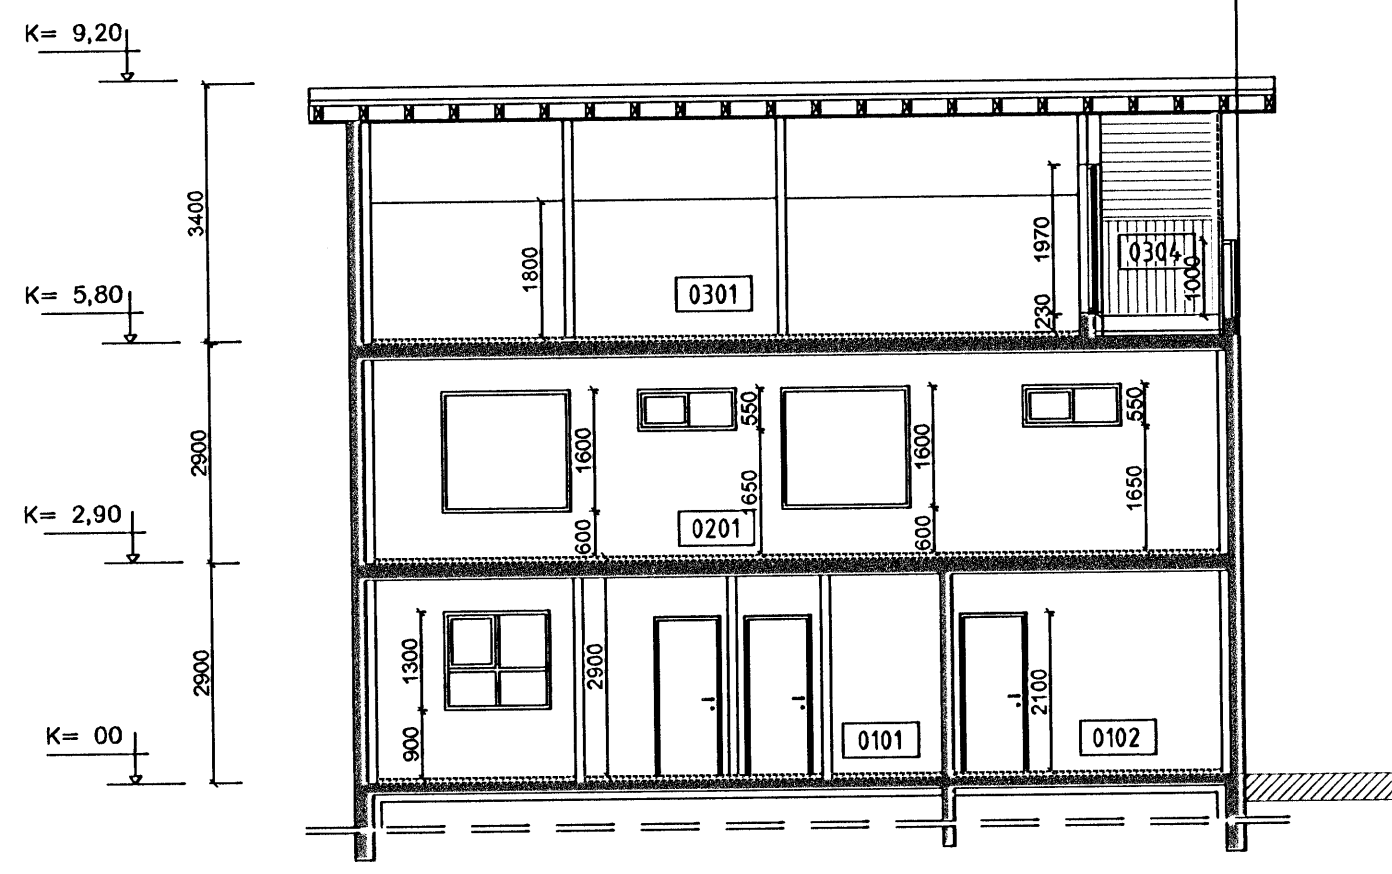

SNIÐ A-A
1:100

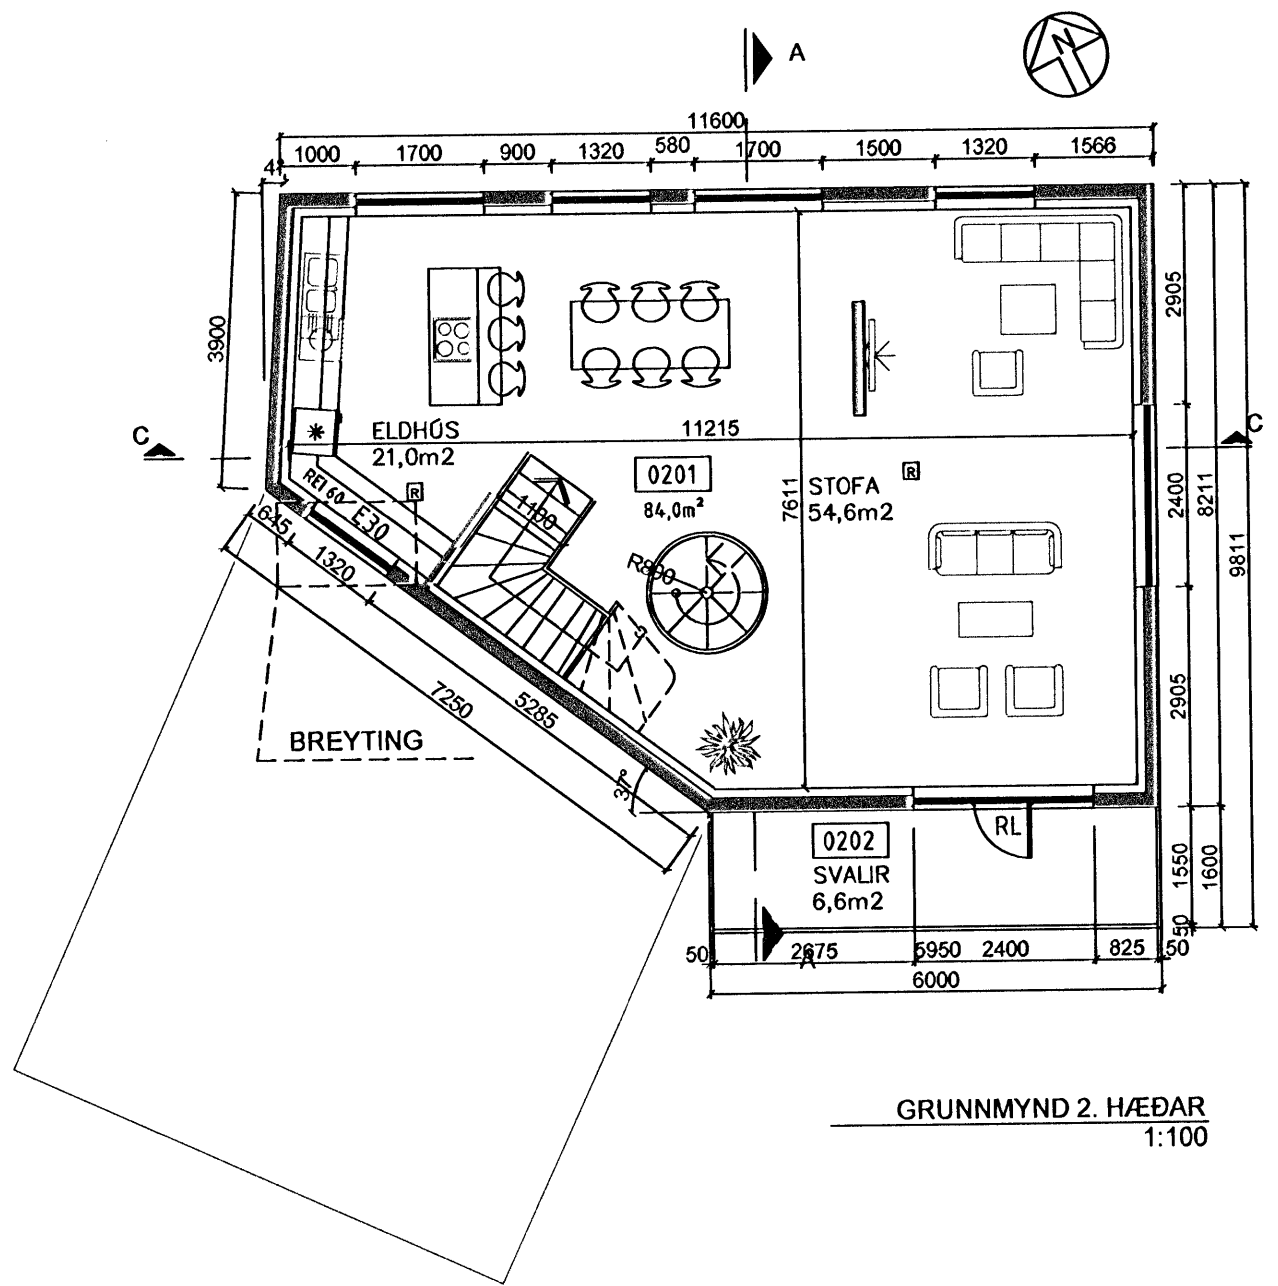

GRUNNMYND 2. HÆÐAR
1:100

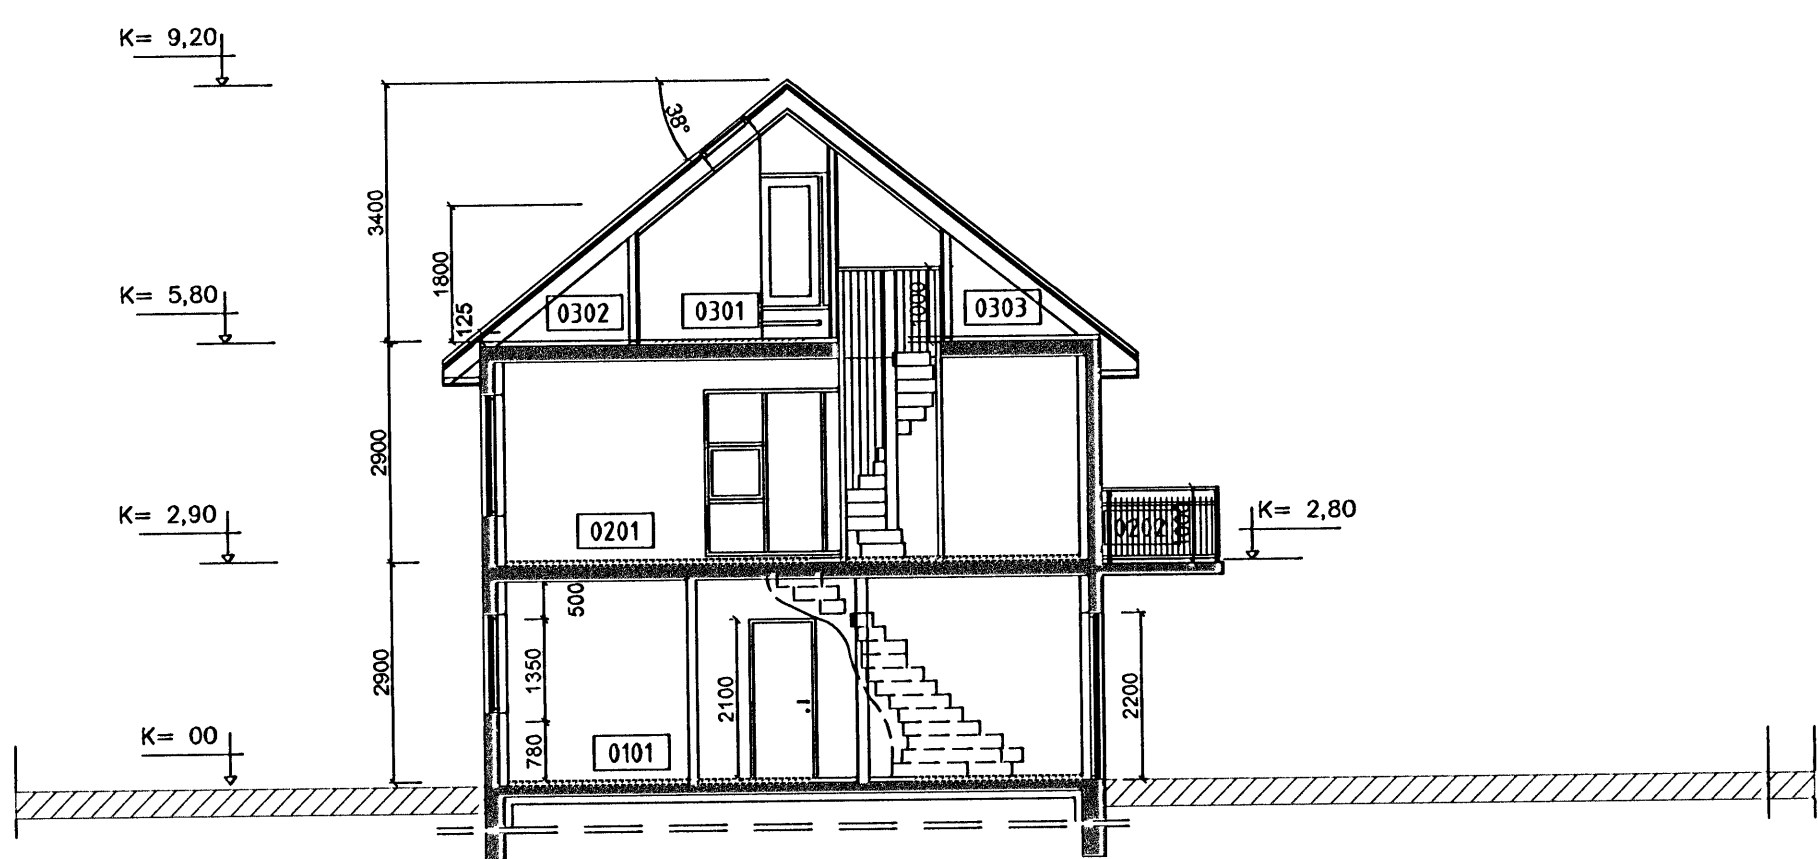

SNIÐ B-B
1:100

BREYTINGALÝSING (RAUNTEIKNING)
HÆTT ER VIÐ TVO ÞAKGLUGGA Á NORÐURHLÍÐ.
EINNIG ER BÆTT VIÐ TVEIMUR GLUGGUM Á SUÐURHLÍÐ.

BREYTINGAR			
NR.	DAGS.	BREYTING	Sp.
01	16.07.2008	GLUGGABREYTING	
02	13.08.2008	BÆTT VIÐ BRUNAMERKINGUM	

K.J. HÖNNUN EHF 460902-2150
TEL: 554-3232
TEL: 899-3234
E-MAIL: kjhonnun@visir.is

HÖNNUN - SKIPULAG - RÁÐGJÖF
KJARTAN RAFNSSON FÍL/IDSA 270365-3539
JÓN M. HALLDÓRSSON BYGGINGAFR. 091162-3509

Jón Halldórsson
VERK
Kirkjuvegur 2
Hafnarfirði

TEIKNING
GRUNNMYNDIR OG SNEIÐINGAR

KVARDI
1:100

DAGS. 16.01.2006 TEIKNING NR.

TEIKNAD AF KR, JMH 10-02