





Samþykkt þann

20 AUG 2008


Byggingafulltrúinn í Hafnarfirði  
F.h. Jón Sigurðsson

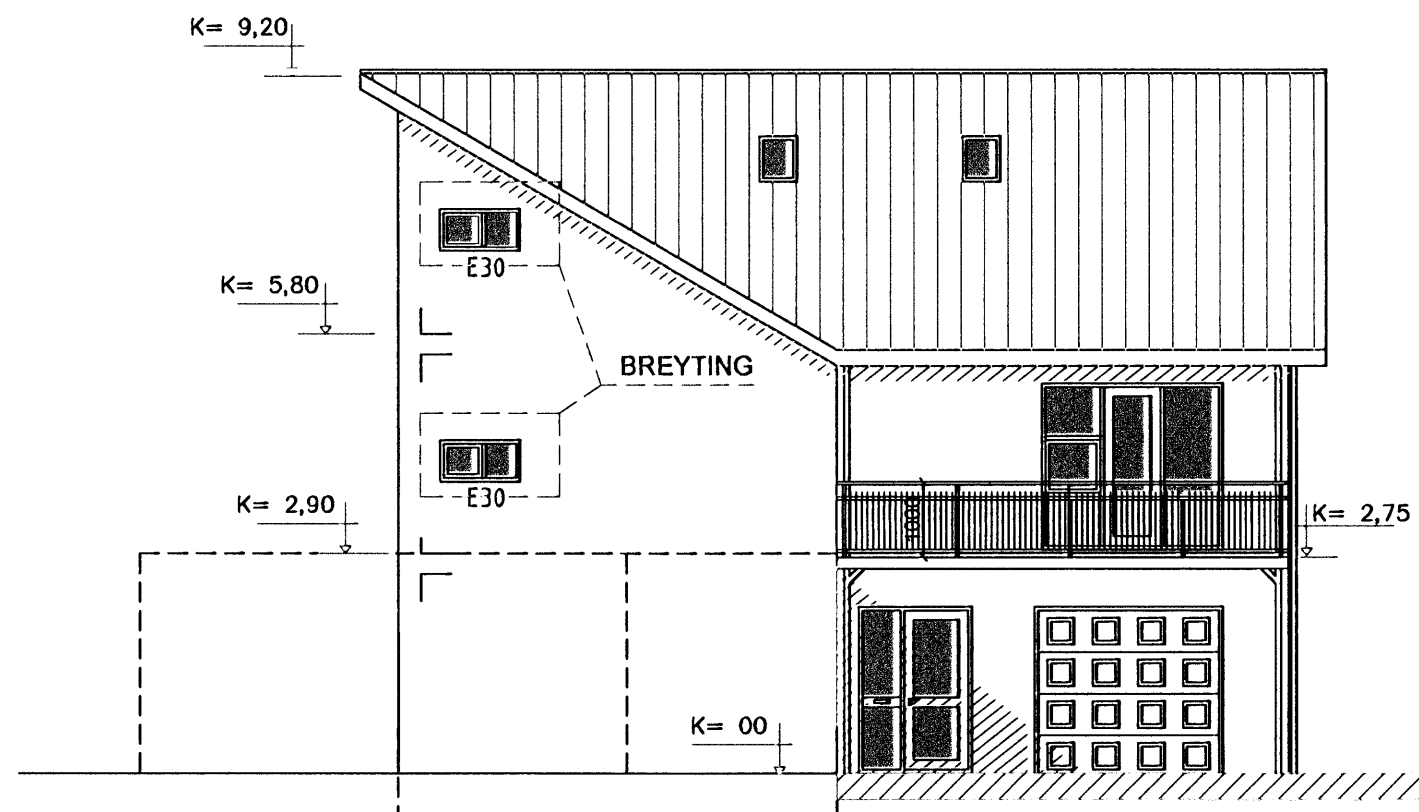


ÚTLIT SUÐUR  
1:100

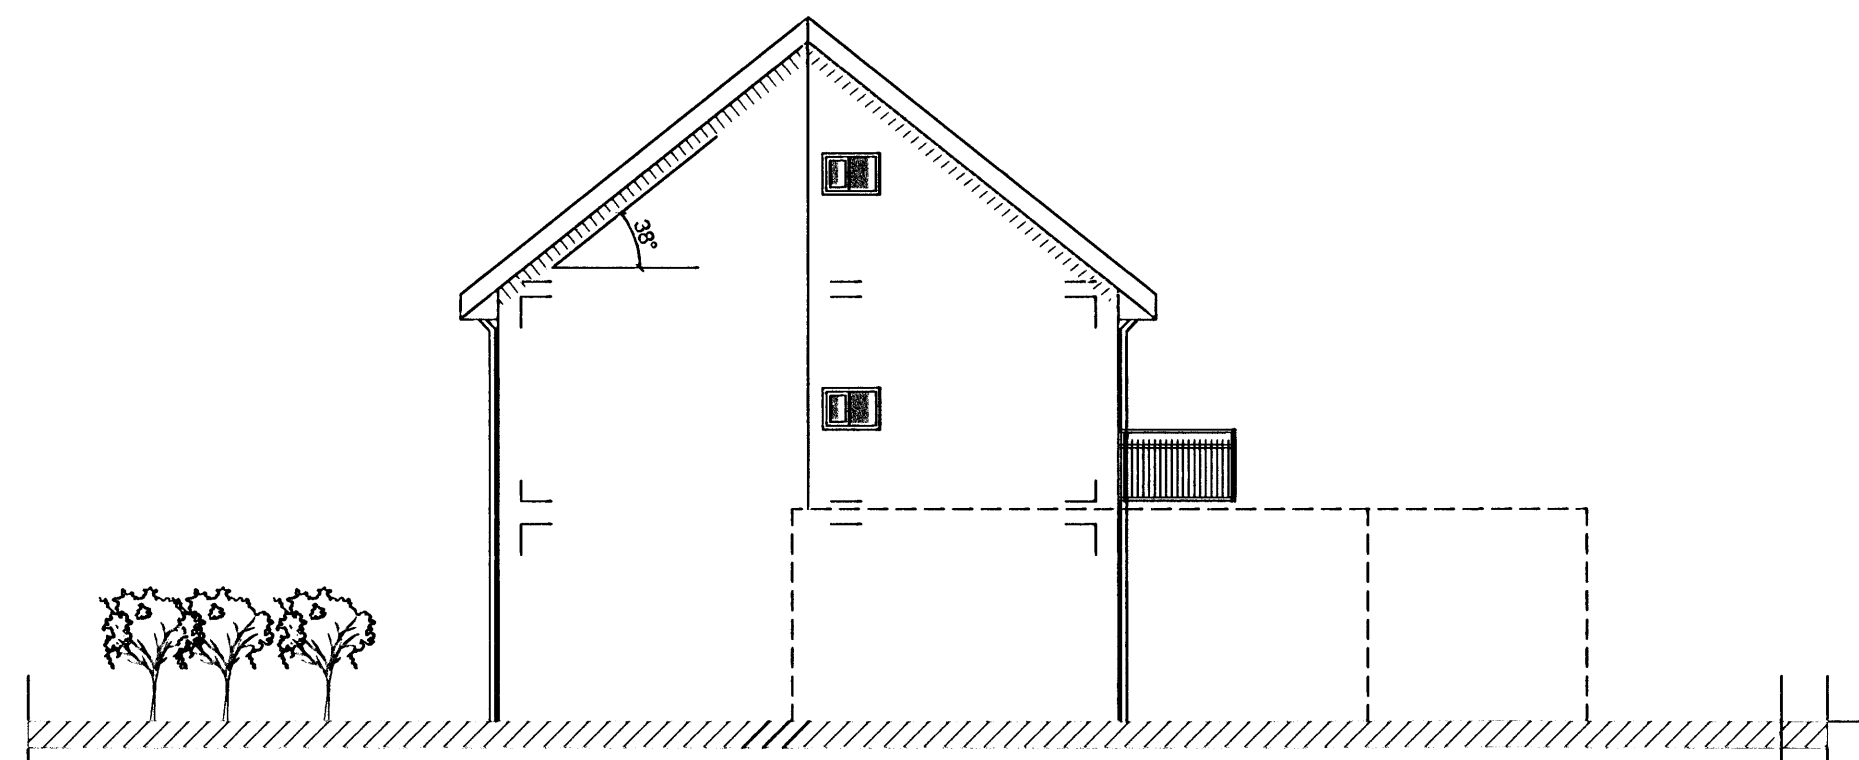

ÚTLIT VESTUR  
1:100

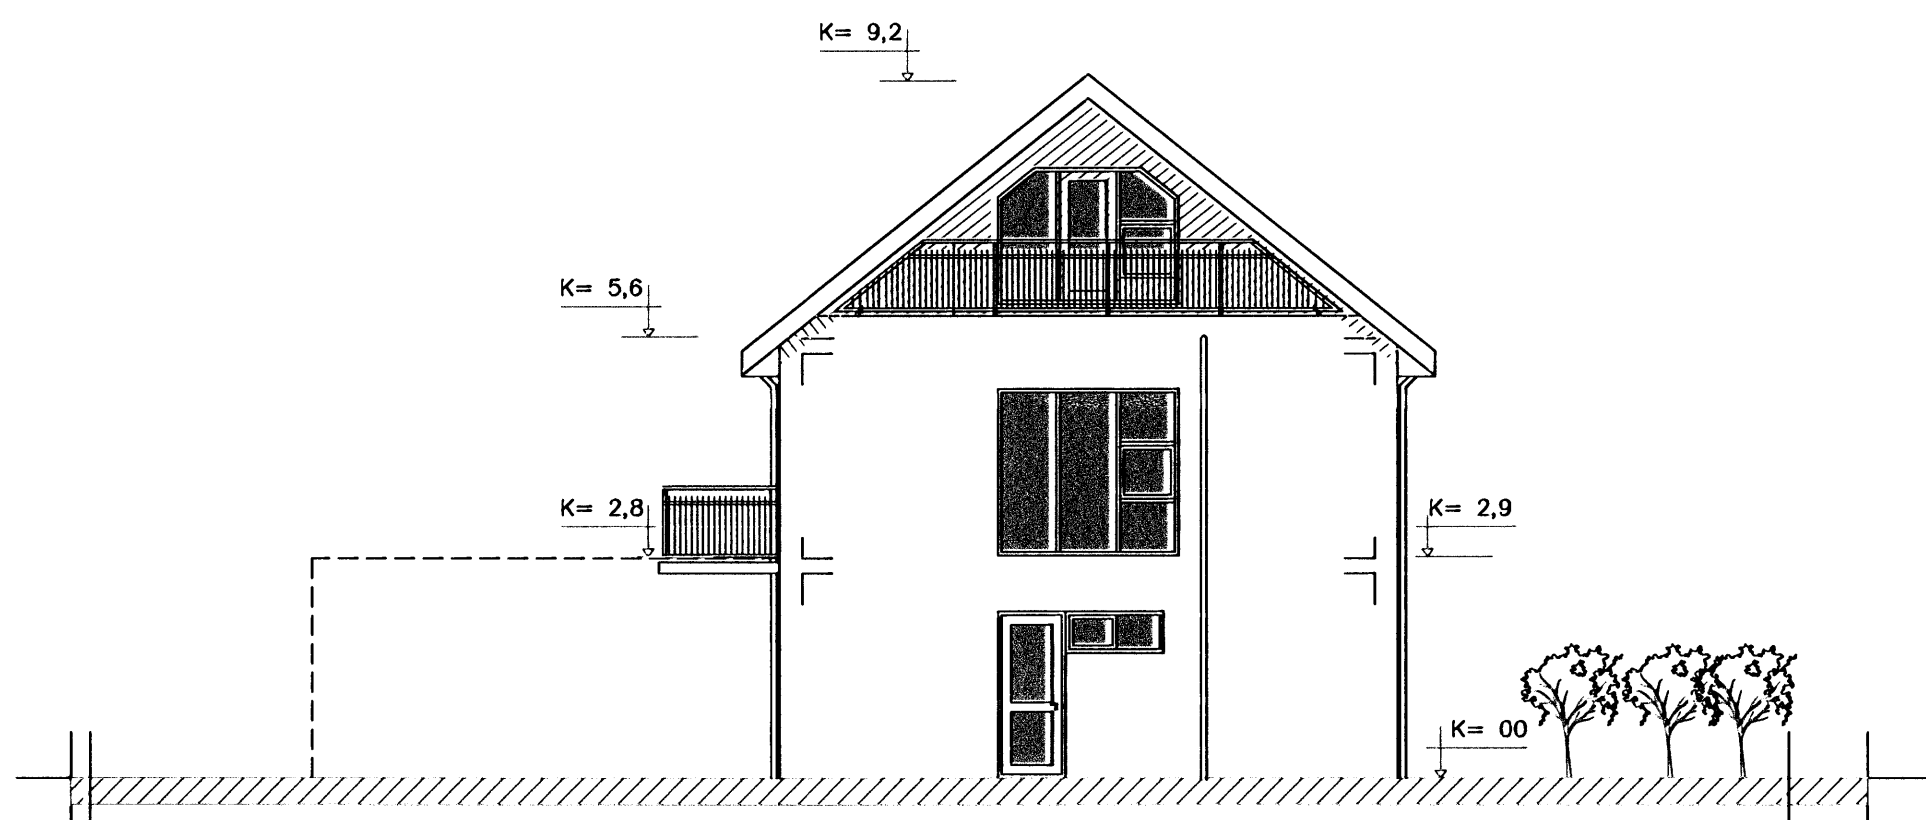

ÚTLIT AUSTUR  
1:100

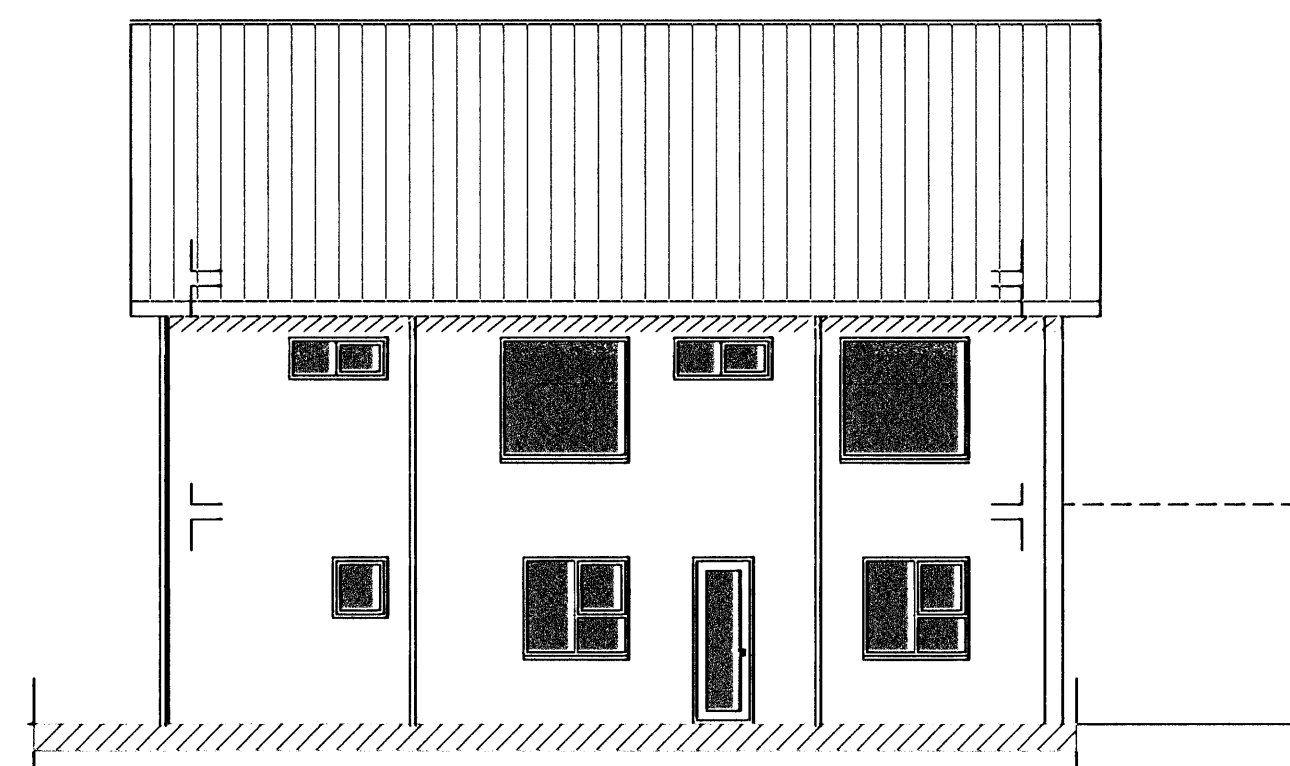

ÚTLIT NORÐUR  
1:100

BREYTINGALÝSING (RAUNTEIKNING)  
HÆTT ER VID TVÖ ÞAKGLUGGA Á NORÐURHLÍÐ.  
EINNING ER BÆTT VID TVEIMUR GLUGGUM Á SUÐURHLÍÐ.

BREYTINGAR

NR.	DAGS.	BREYTING	SP.
01	16.07.2008	GLUGGABREYTING	
02	13.08.2008	BÆTT VID BRUNAMERKINGUM	

**K.J. HÖNNUN EHF** 460902-2150  
TEL: 554-3232  
TEL: 899-3234  
E-MAIL: kjhonnun@visir.is


**HÖNNUN - SKIPULAG - RÁÐGJÖF**  
KJARTAN RAFNSSON FÍLÍDASA 270365-3539  
JÓN M. HALLDÓRSSON BYGGINGAFR. 091162-3509

VERK  
Kirkjuvegur 2  
Hafnarfirði

TEIKNING

ÚTLIT

KVARÐI  
1:100

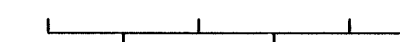

DAGS.  
16.01.2006  
TEIKNAD AF  
KR, JMH

TEIKNING NR.

10-03