


ÖLDUSLÓÐ 4, HAFNARFIRÐI




Samþykkt bann

24 SEP 2008


Byggingeignarinn í Hafnarfirði
Fh. Jón Sigurðsson

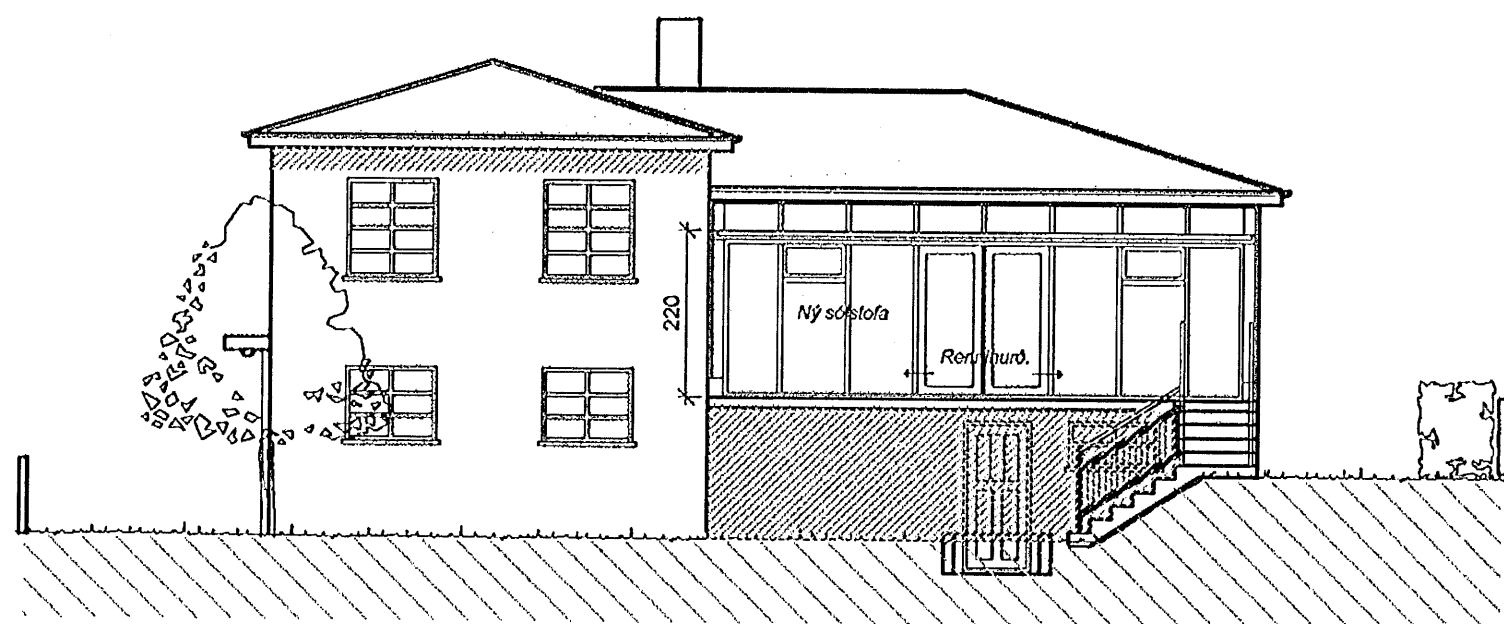


VESTUR

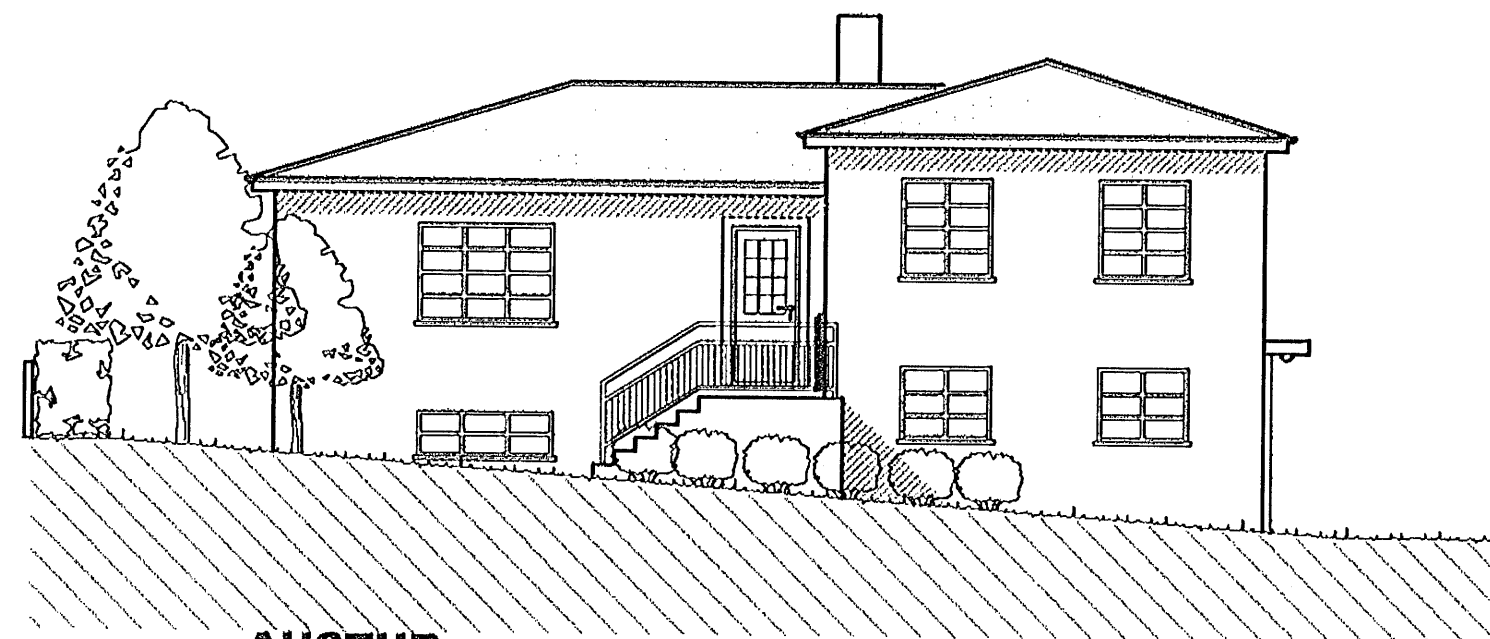

AUSTUR

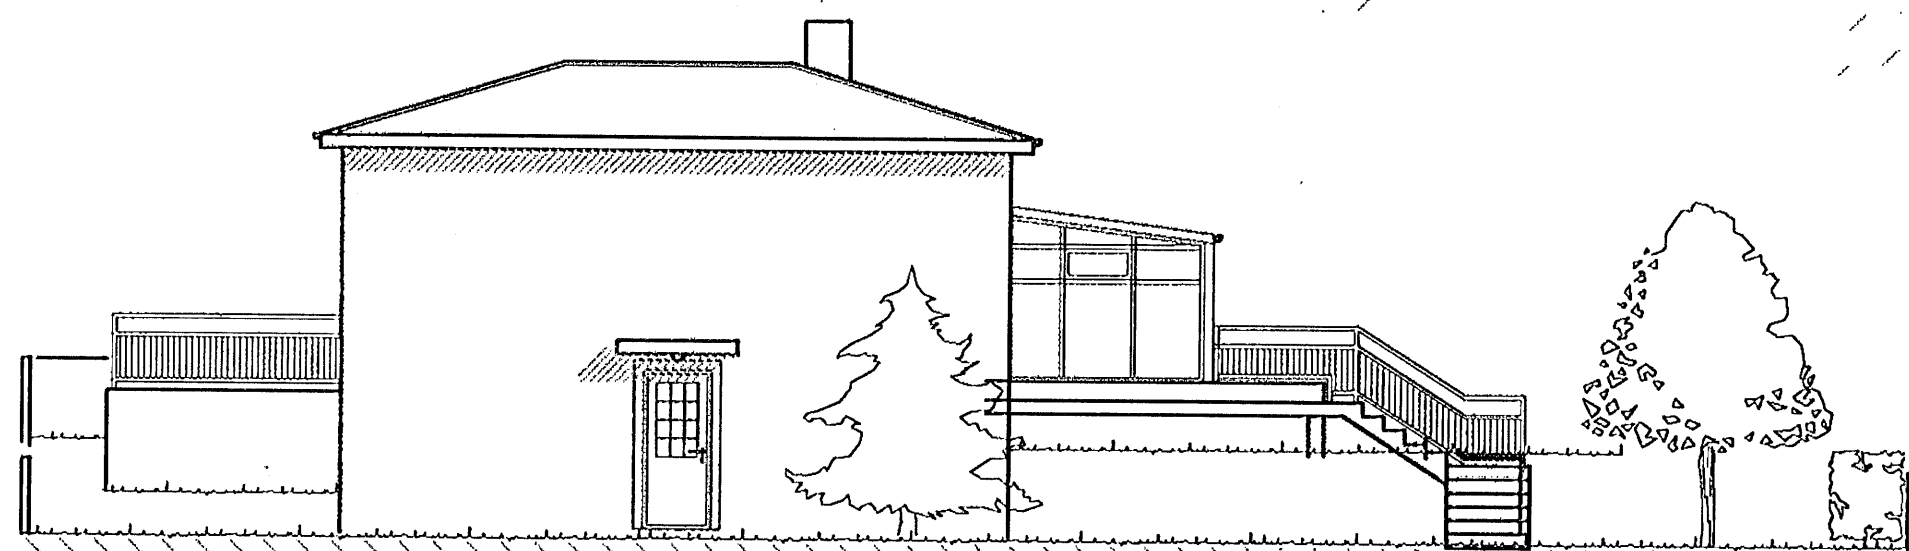

NORÐUR

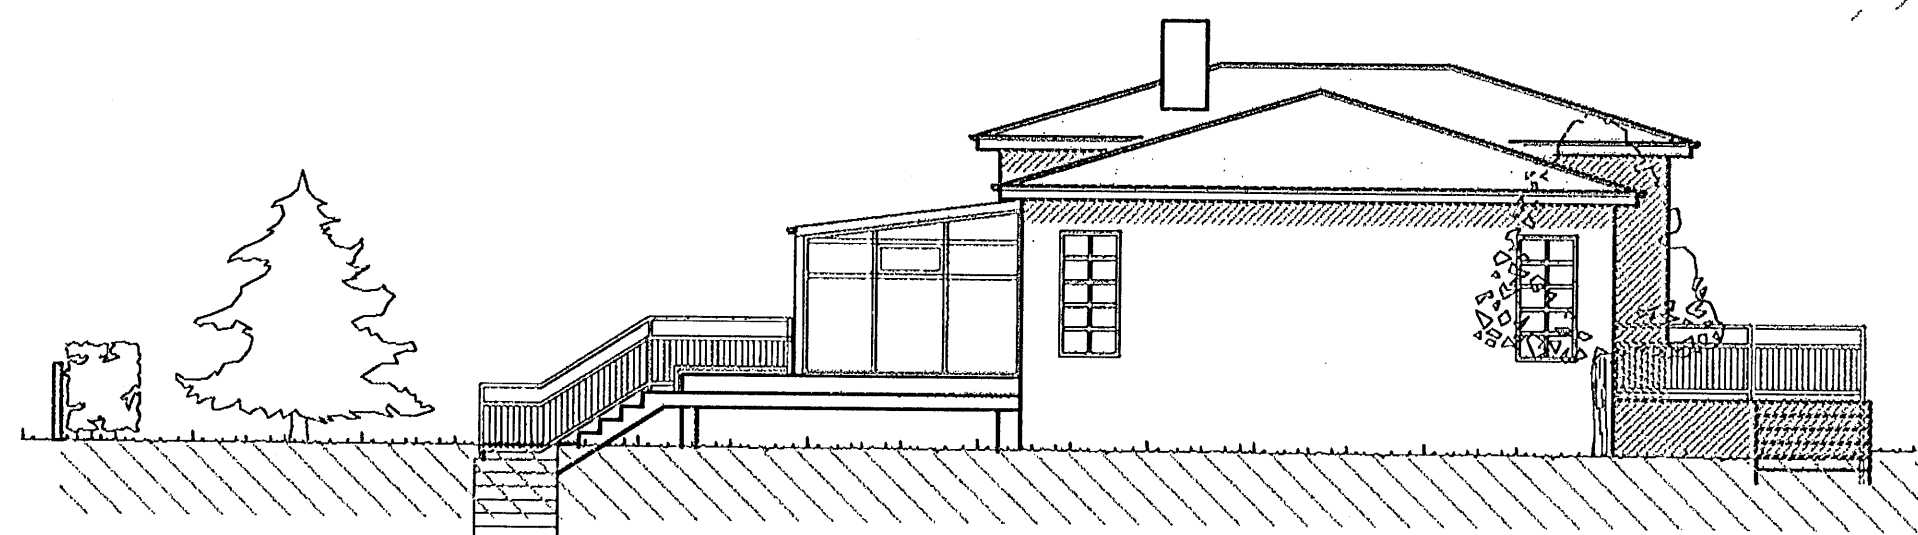

SUÐUR

Breytt 26.06.2008

Ný sólstofa gerð á hluta verandar á vesturhlíð.
Sólstofan er gerð úr pvc-gluggakerfi.
Stækkunin nemur 21,6m² - 52,7 m².

ÖLDUSLÓÐ 4, HAFNARFIRÐI

ÚTLITSMYNDIR

VERK. NR.

TEIKN. NR. 02

DAGS. 18-05-2001

BREYTT. 28-06-2008

MÁL. 1:100

JÓN GUÐMUNDSSON ARKITEKT

KT. 310551
3259

VINNUSTOFA SUBURLANDSBRÁUT 16 REYKJAVÍK

SÍMI 552 5055