




Samþykkt þann


24 SEP 2008

Byggingafulltrúinn í Hafnarfirði
F.h. Jón Sigurðsson


Jón Sigurðsson

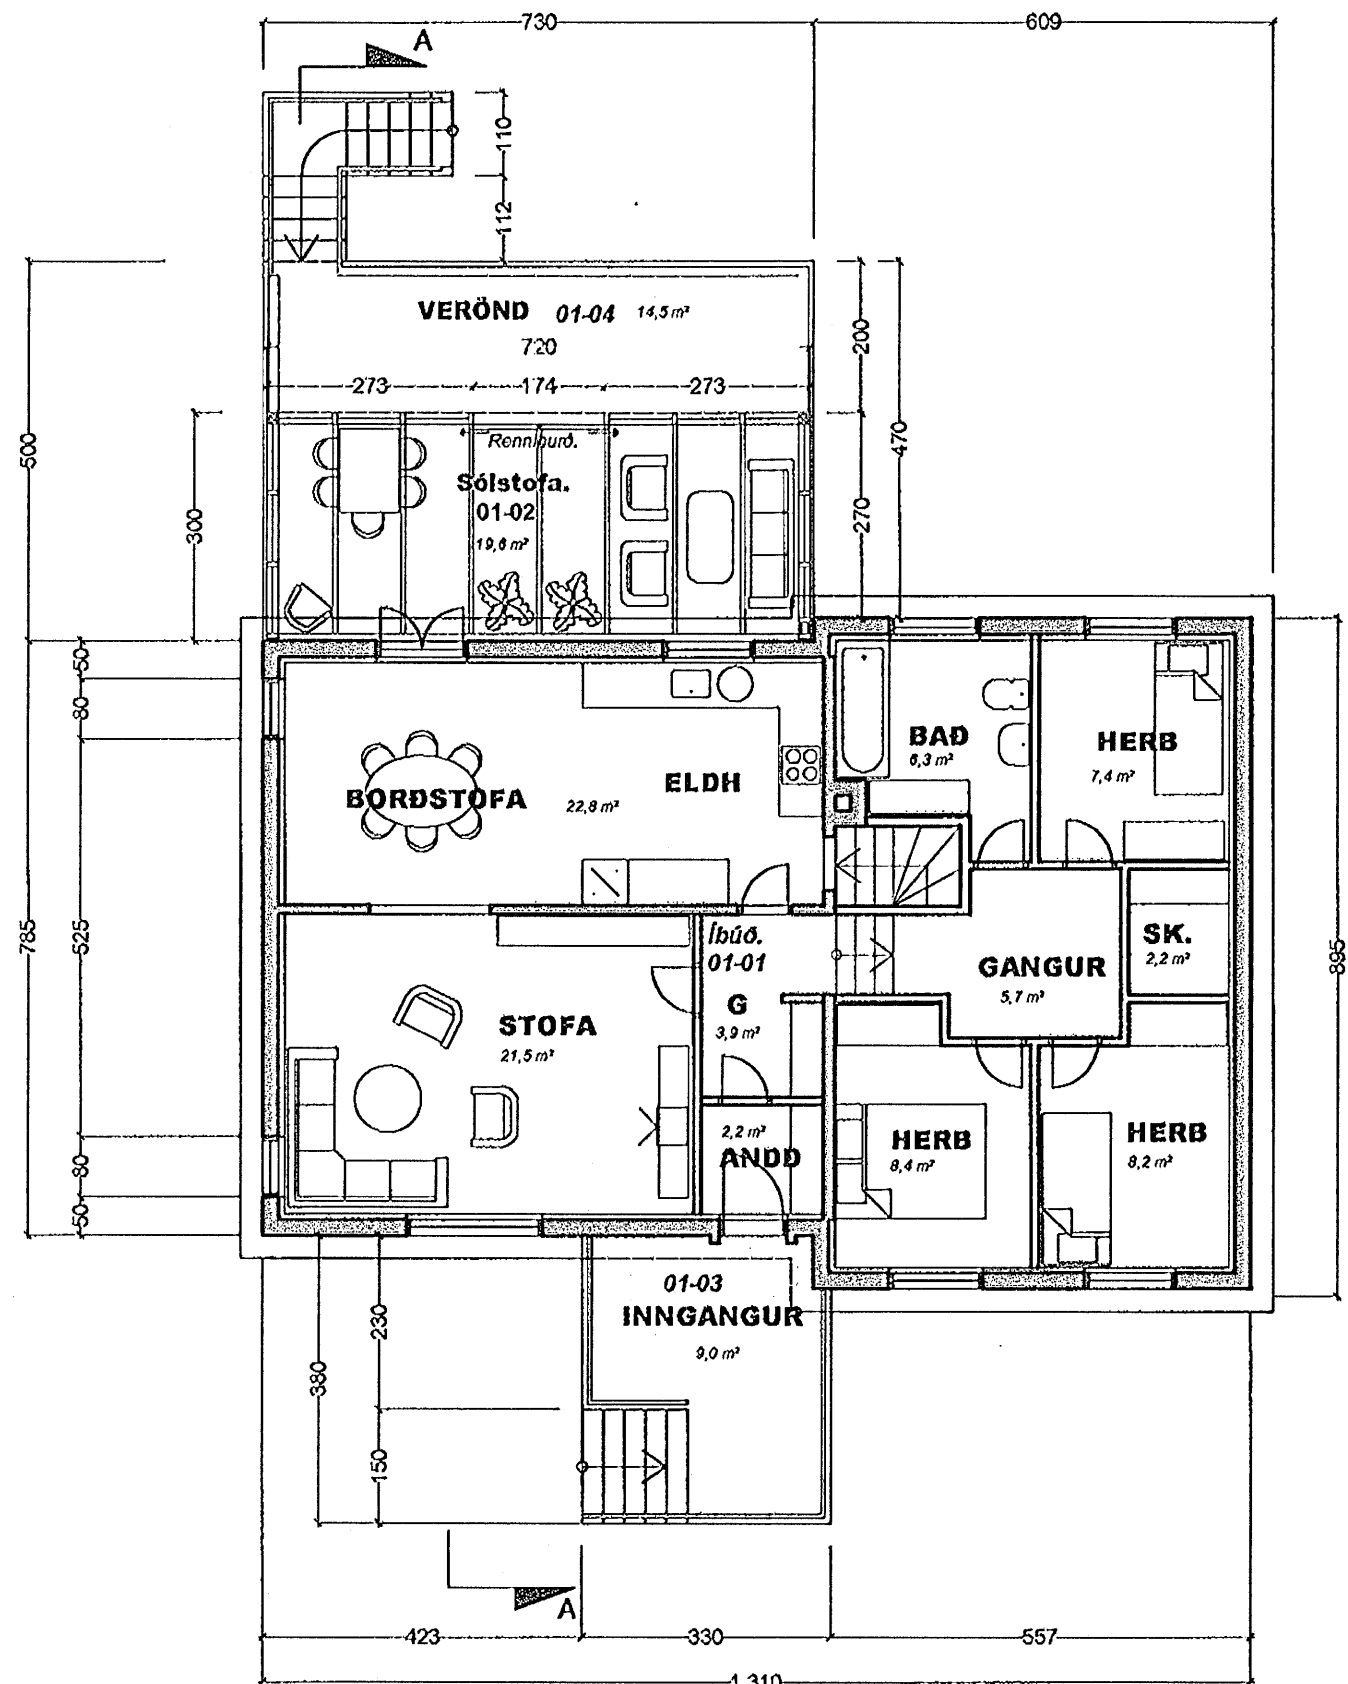


GRUNNMYND 1. HÆÐAR

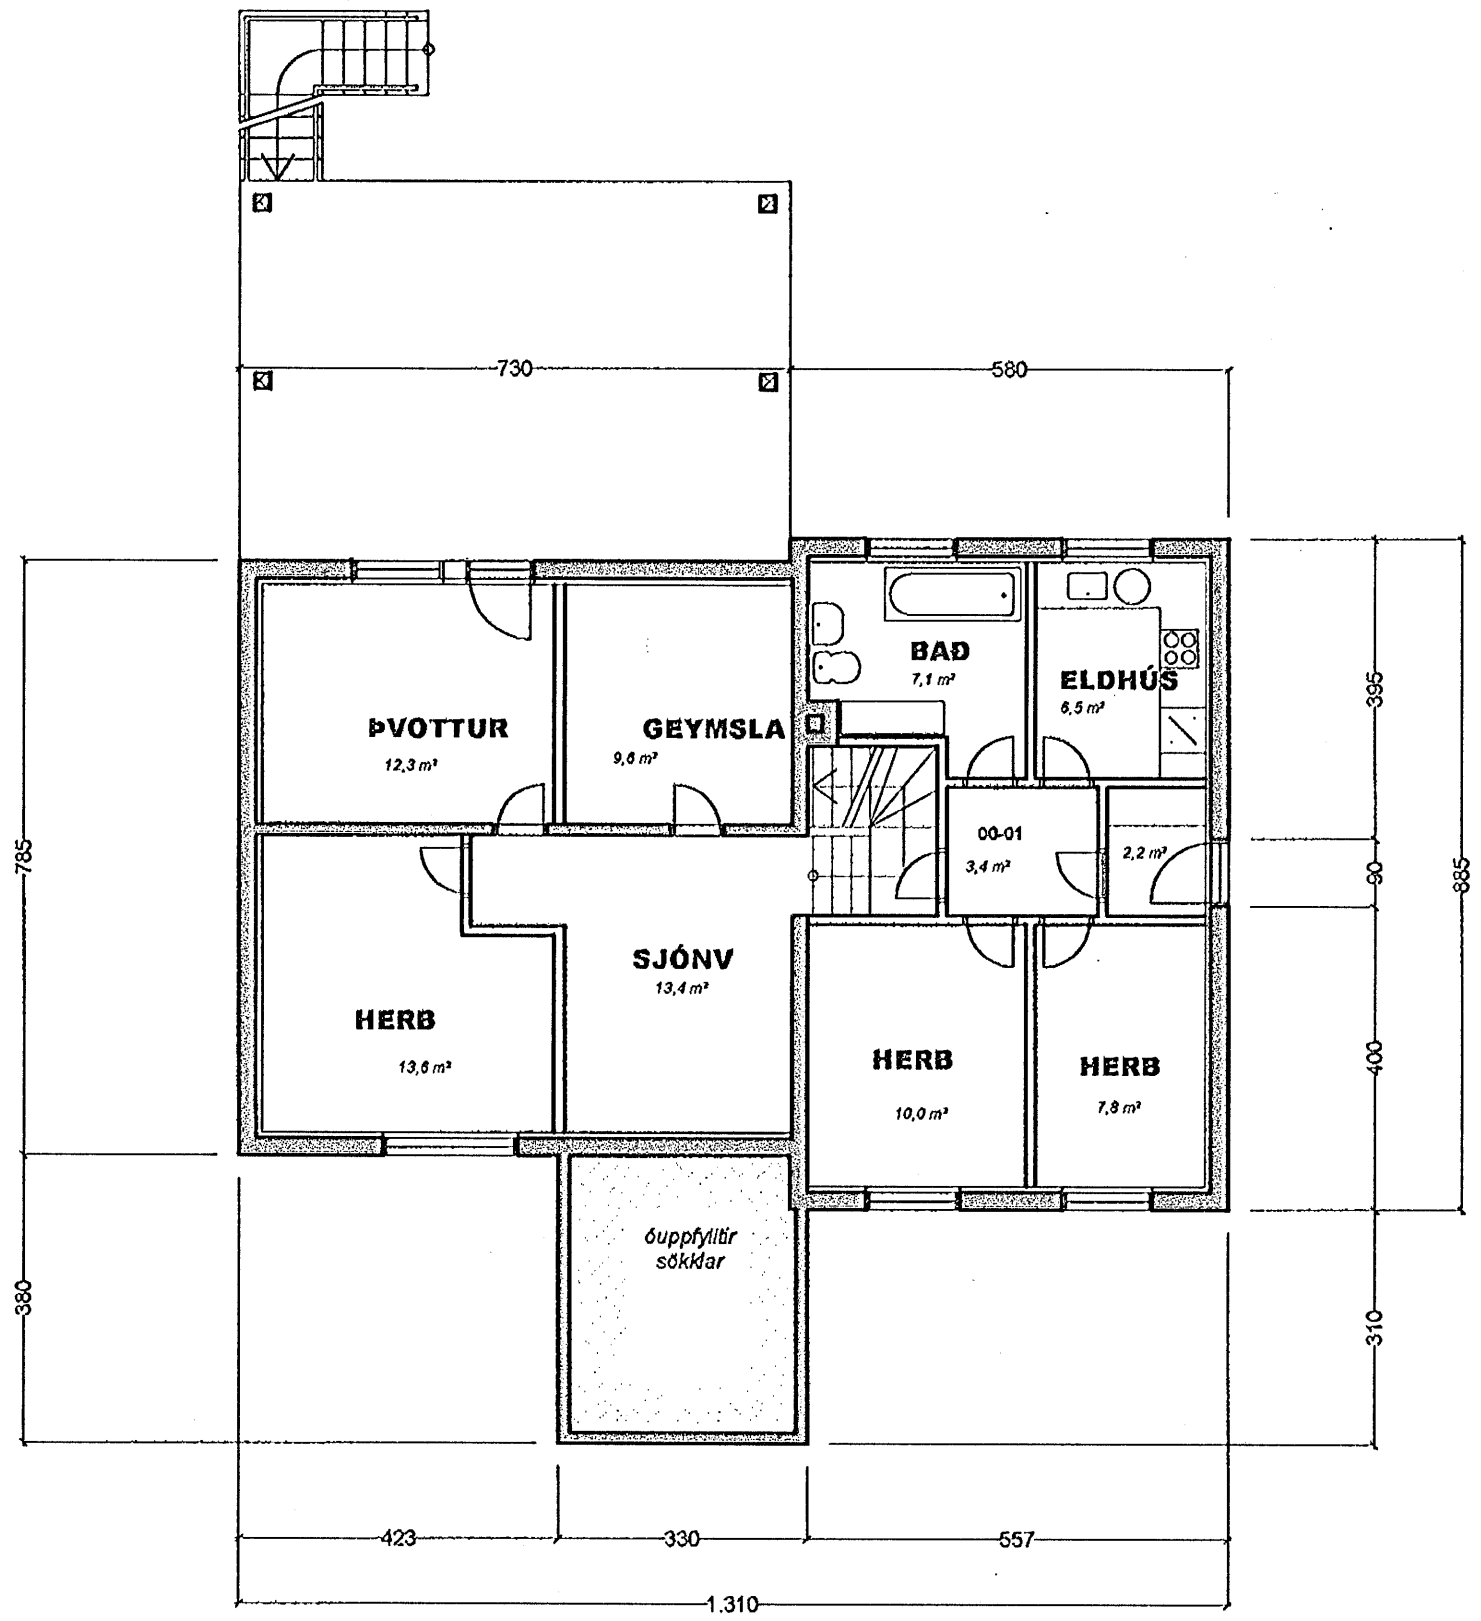

GRUNNMYND KJALLARA

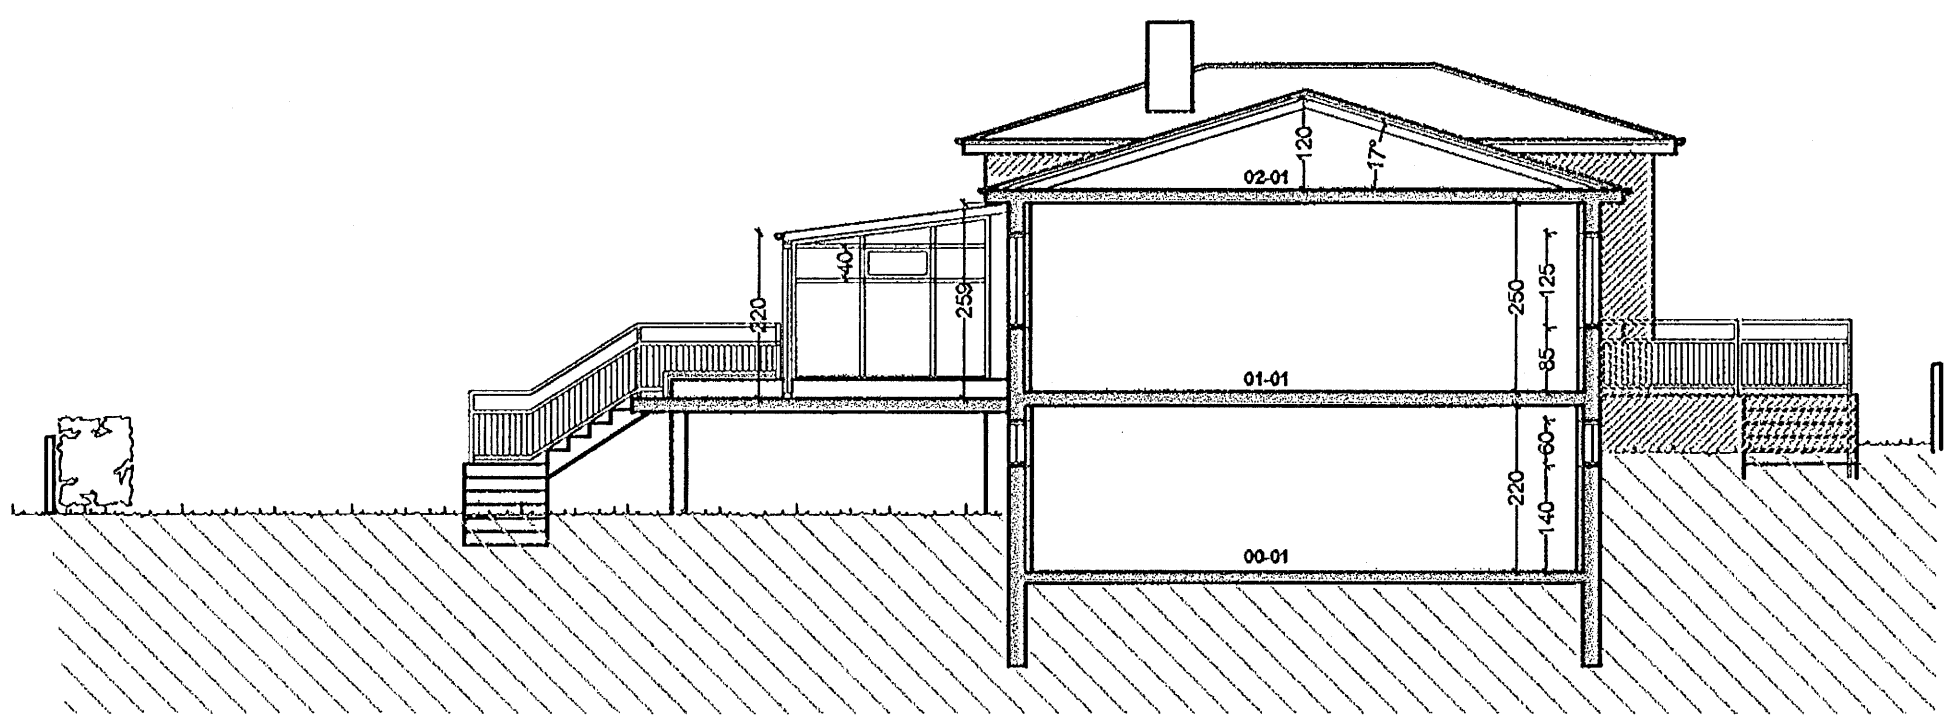

SNEIÐING

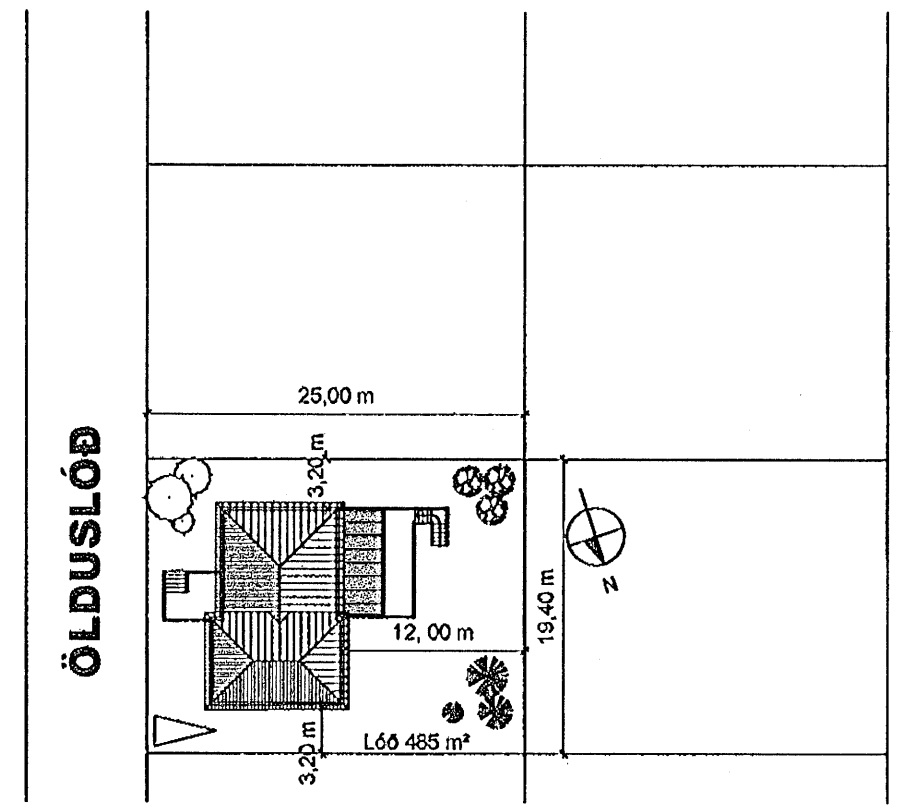

AFSTÖÐUMYND, 1:500

Skýringar:

Reyndarteikningar hafa verið gerðar af innra skipulagi hússins.
Endurbættar og endurbbyggðar tröppur við aðalinnangang hússins.
Byggð er steypt verönd við vesturhlíð.
Loftræsta skal öll gluggalaus rými hússins.

Breytt 26.06.2008

Ný sólstofa gerð á hluta verandar á vesturhlíð.
Sólstofan er gerð úr pvc-gluggakerfi.
Stækkunin nemur 21,8m² - 52,7 m².

ÖLDUSLÓÐ 4, HAFNARFIRÐI Grunnm. - sneiðing.

VERK. NR.	DAGS.	18-05-2001	MÁL.	1:100, 1:500
TEIKN. NR. 01	BREYTT.	26-06-2008		
JÓN GUÐMUNDSSON		ARKITEKT		<i>Jón Guðmundsson</i>
VINNUSTOFA		SUBURLANDSBRÁUT 16		REYKJAVÍK
		SÍMI 552 5055		KT. 310551 3259

ÖLDUSLÓÐ 4, HAFNARFIRÐI

oldur1900.dwg

23-05-2001

Höskuldur Sveinsson, Teiknistofa Jóns Guðmundssonar