

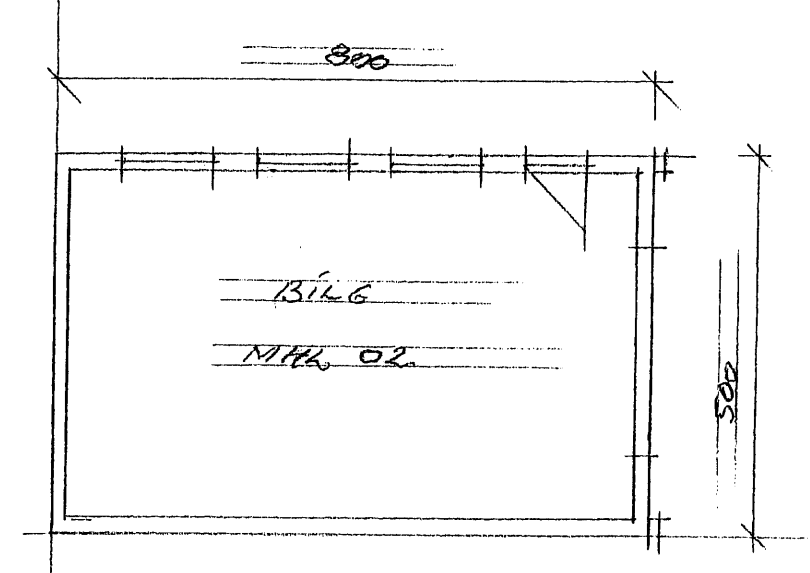
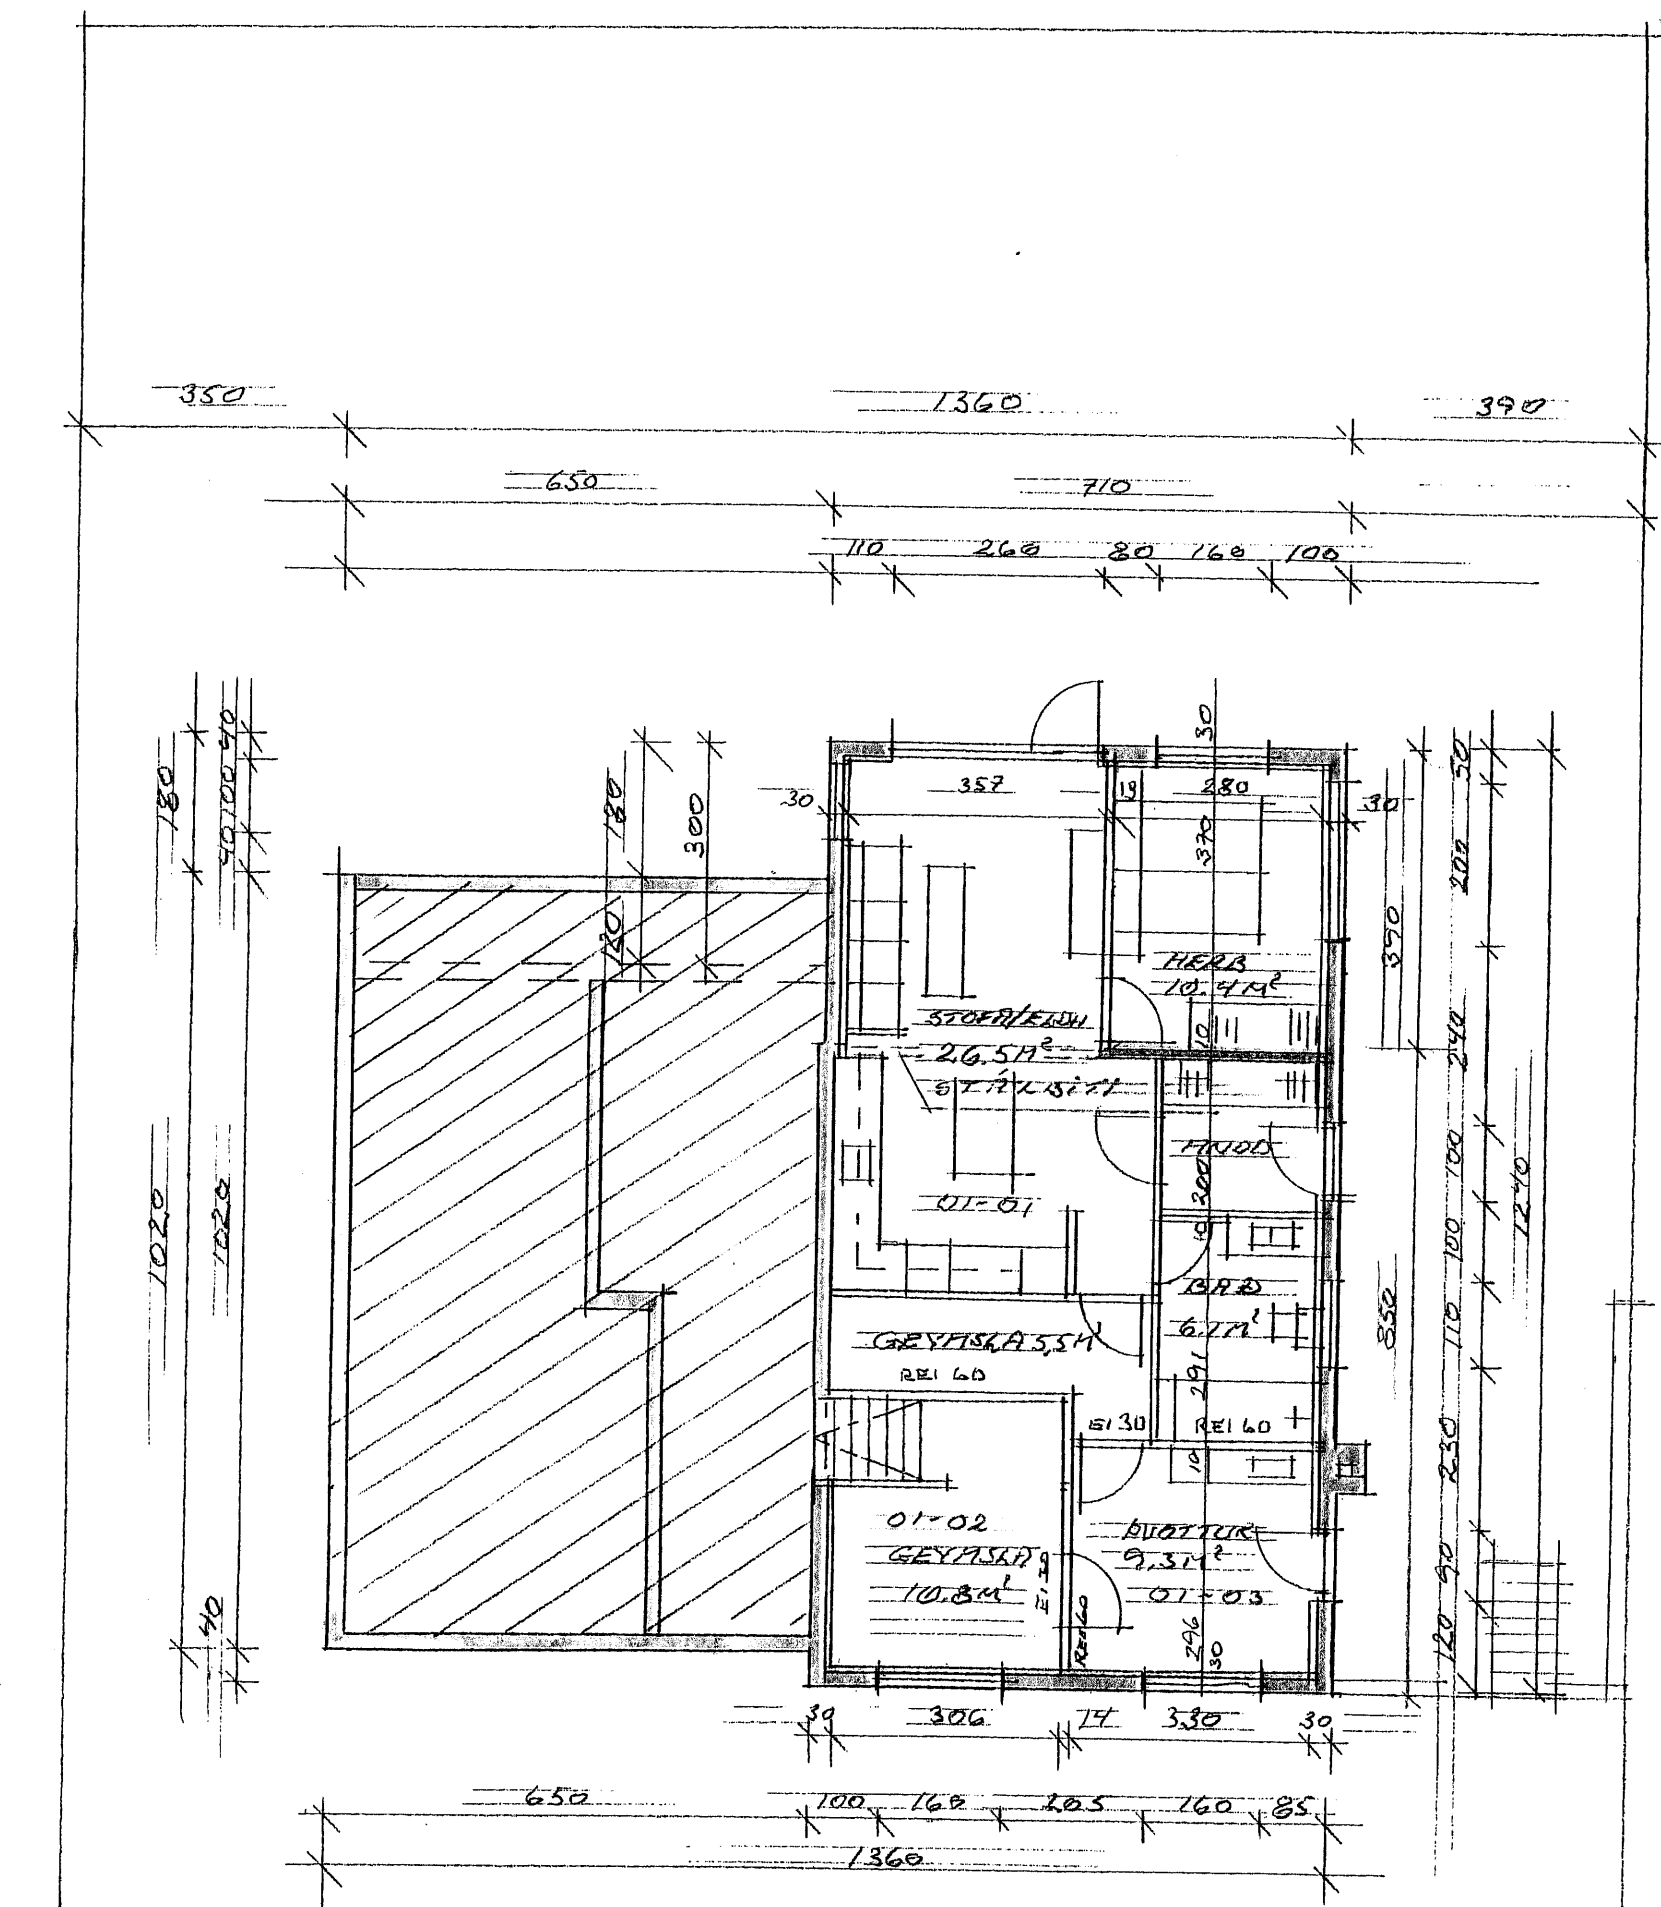


MÖRÞARD 6B HAFNARFIRÐI

Samþykkt þann
26 NOV 2008
Byggingaálitunni / Hafnarfríð
Fh. Sigurður Steinar Jónsson

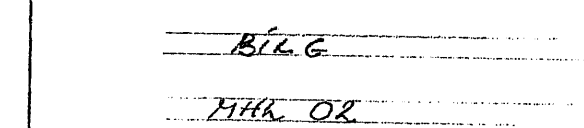

GRUNNMYND 1. HÆÐAR M. 1:100

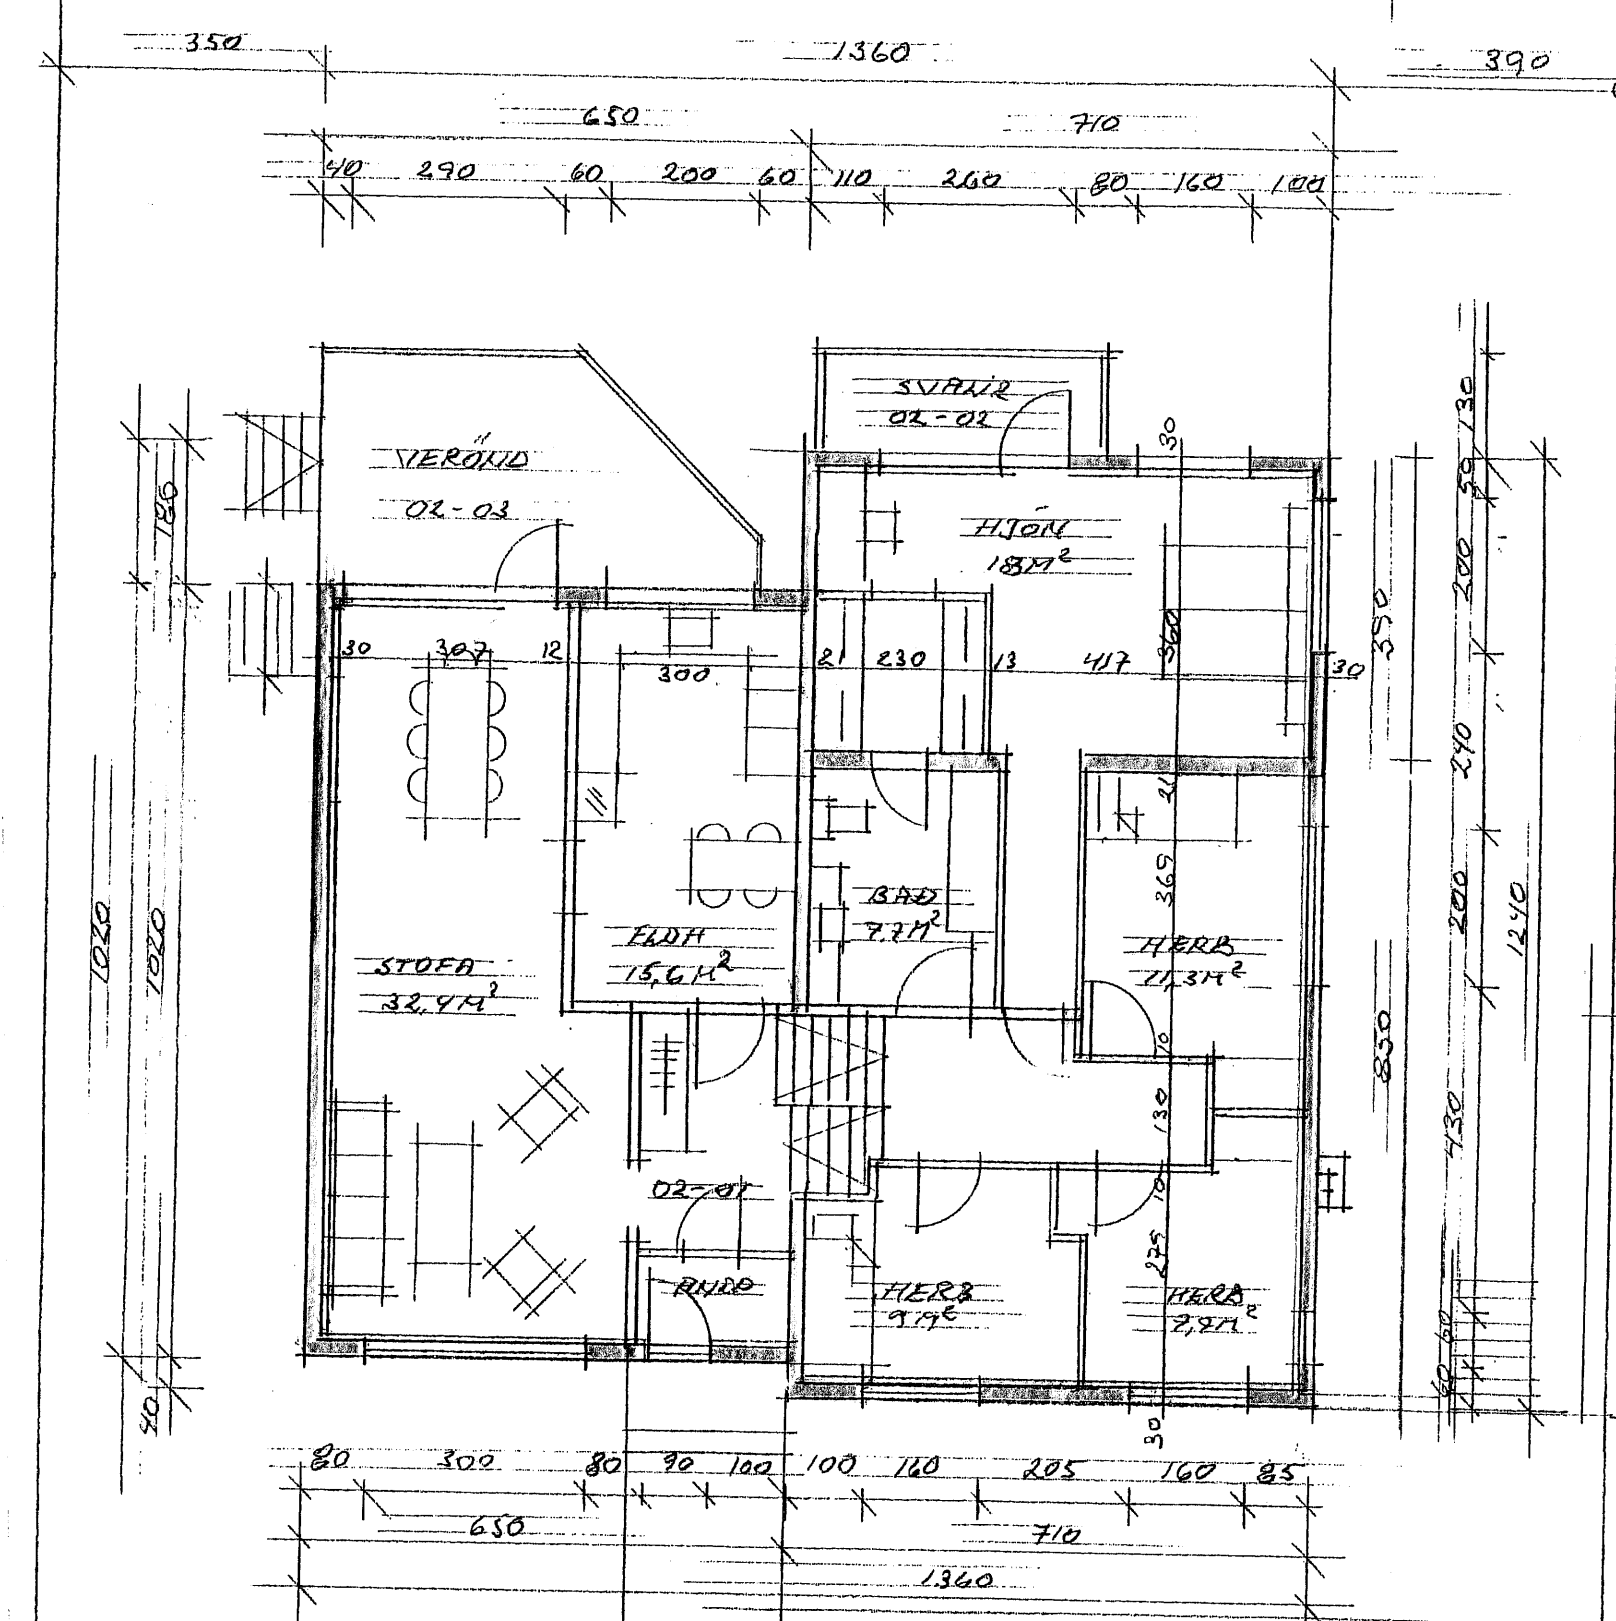

GRUNNMYND 2. HÆÐAR M. 1:100

BE 21.08.2008
GLUGGI Á SÚÐ-VESTUR-
HÍÐ FELDUR ÚT
BE 27.08.2008
HÚSI BE ITTAR ÍBÚÐIR
30/10/08
BE. HÁBÆTNI
BE 9/8 06 19/9 06
SEILGR. VEGGJA.

LAND NR 121949
MÖRÞARD 6B HAFNARFIRÐI
GRUNNMYNDIR
MÁL 1:100
DAGS 20.05.06
ERJENDUR 'RANI' HJÁLMEYSSON BEI. ELÉBÆGGI & HAFN
S 664 5639 KT 100355 5289

Handwritten signature