


Sampykkt þann
 03 SEP 2008
 Byggingafráttirinn í Hafnarfirði
 F.h. Jan Skarðsson

ENDANLEGAR INNRETTINGAR HADAR SAMÞYKKT BYGGINGARNEFNDAR, BRUNAMALYFRIVALDA, HEILISGIGSEFTIRLITS OG VINNUEFTIRLITS FRIÐSINS

INNRETTINGAR GEBJARG AF ÖÐRUM HÖNNUNUM VERDA FERGJAFNNA Á TERNINGUNA NEGAR ENDANLEGA LITFERLA OG SAMÞYKKT BYGGINGAFLUTNA LUGGUR FRIÐR

NR	FJÖLDI	BREYTINGAR	DAGS	SAMP
S		SVALKIN Á VESTURHÖLD A VERSL. MÓST BÉTT VÍD. 02-08/02-08	30.06.08	
R		EIGNARHL. 02-01 OG 02-02/02-02/02-02	14.11.05	
Q		EIGNARHL. 02-01 OG 02-02/02-02/02-02	14.11.05	
P		EIGNARHL. 02-01 OG 02-02/02-02/02-02	15.08.02	
O		EIGNARHL. 02-01 OG 02-02/02-02/02-02	20.03.00	
N		EIGNARHL. 02-01 OG 02-02/02-02/02-02	12.11.99	
M		FYM 02-08 ÖNNUMULUN BRYTT VÍD CLUGGI BÉTT VÍD. 019-11	01.11.99	
L		VERSL. 02-01 OG 02-02/02-02/02-02	21.08.99	
K		SKRIFSTOFA HUSFELAGS BÉTT VÍD VÍD HL. 02-28/02-28	15.01.99	
J		EIGNARHL. 02-01 OG 02-02/02-02/02-02	26.05.97	
I		STIGAHUS 2 F33-HURD OG B33-VERKJATA Á VERSL. 02-01 OG 02-02	04.03.97	
H		STIGAHUS 3 B30 HURD	12.12.96	
G		TEKNING LAGFERD	15.07.96	
F		VERSLUNARGATA OG ANDTRIF VÍD STIGAHUS 1 BÉTT VÍD	11.03.96	
E		TEKNING LAGFERD	31.10.94	
D		TEKNING LAGFERD	09.06.94	
C		TEKNING LAGFERD	23.07.93	
B		STARFSMANNABEYGGING BÉTT VÍD 02-1	02.07.93	
A		TEKNING LAGFERD MAISETNINGU BÉTT VÍD 02-FL	18.06.93	

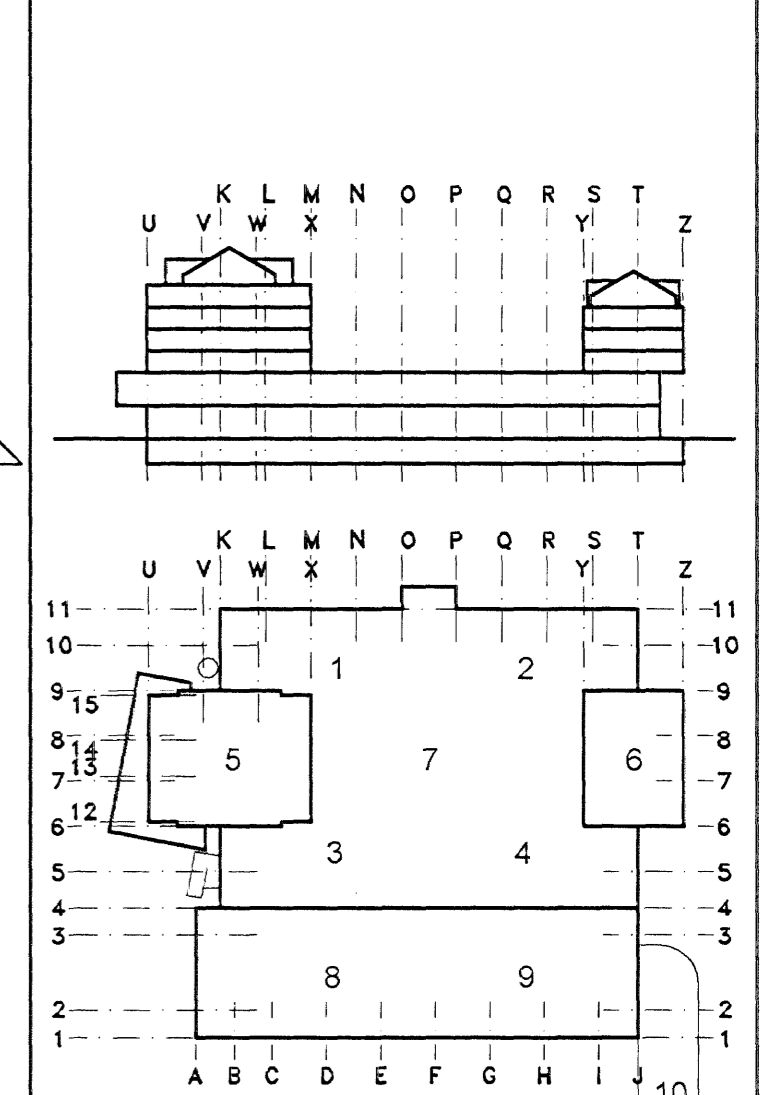

MIDBÆR
HAFNARFJARÐAR
 FJARDARGATA 13-15

erum arkitektar
 Byggingar skipulag ræðisgjafi

arkitektar lei
Jan Skarðsson

Eltingarvegur 10, 101 Reykjavík, Sími: 520 9950
 erum@erum.is

HEIT GRUNNMYND
 2. HÆÐ

MAK 1:100

HANNAÐ / TEKNAÐ / YFRIFRÁÐ / GABD

DAGS 29/03 1993

TEKNINGAR / BREYTINGAR
ARK : 19-05 S