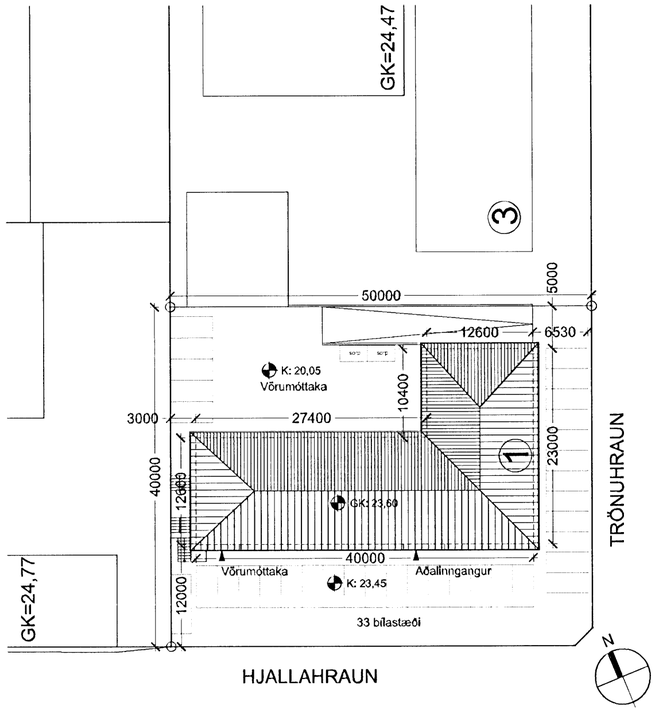

AFSTÖÐUMYND
MKV 1:500

BRUNATÁKN:

BO	Björgunarop
EI 60	Veggir og hæðarskil með merktri brunamótstöðu.
A-EICS-60	Hurðir og gluggar með merktri brunamótstöðu.
ÚT	Merktur útgangur.
R	Reykskynjari.

SKÝRINGAR:

LR:	Loftræst rými
GN:	Gólfniðurfall
ÞN:	Þakniðurfall
G:	Kóti á lóðarmörkum á frágenginni götu
L:	Kóti á milli lóða eða opinna svæða (leiðbeinandi)
:	Reiknuð hæð á yfirborði gólfa
HV:	Inntak hitaveitu
VV:	Inntak vatns
RV:	Inntak rafmagns

Brunavarnir:

Í eignarhluta 01.04, 01.05, 02.01, 02.03, 03.01, 03.02 og 03.03 er sjálfvirkt brunaviðvörunakerfi.
Brunaviðvörunarkerfi í eignarhluta 01.04, 01.05 og 02.01 er samtengdt.
Útljós og neyðarlýsing í flóttaleiðum skv. teikningum
Reykskynjarar eru í öllum helstum rýmum sem tengjast stjórnstöð.
Í rýmum yfir 200 m2 eiga allar klæðningar að vera í fl. 1.
Stigahús er sjálfstætt brunahólf REI60 með EICS30 hurðum.
Handslökkvitækjum er komið fyrir í samráði við eldvarnaeftirlit.

Hollustuhættir:

„Óráðstafað verslunar- og skrifstofurými. Verði starfsleyfisskyld starfsemi samkvæmt lögum um matvæli nr. 93/1995 m.s.b. og/eða lögum um hollustuhætti og mengunarvarnir nr. 7/1998 m.s.b. í húsnæðinu þurfa sérteikningar af viðkomandi rými að fá samþykki Heilbrigðiseftirlits Hafnarfjarðar- og Kópavogssvæðis.''
Heildarleiðnitap bygginar verður innan marka Byggingareglugerðar.
Hámark U-gildi byggingarhluta verður í samræmi við töflu í gr. 180.3 í Byggingareglugerð.

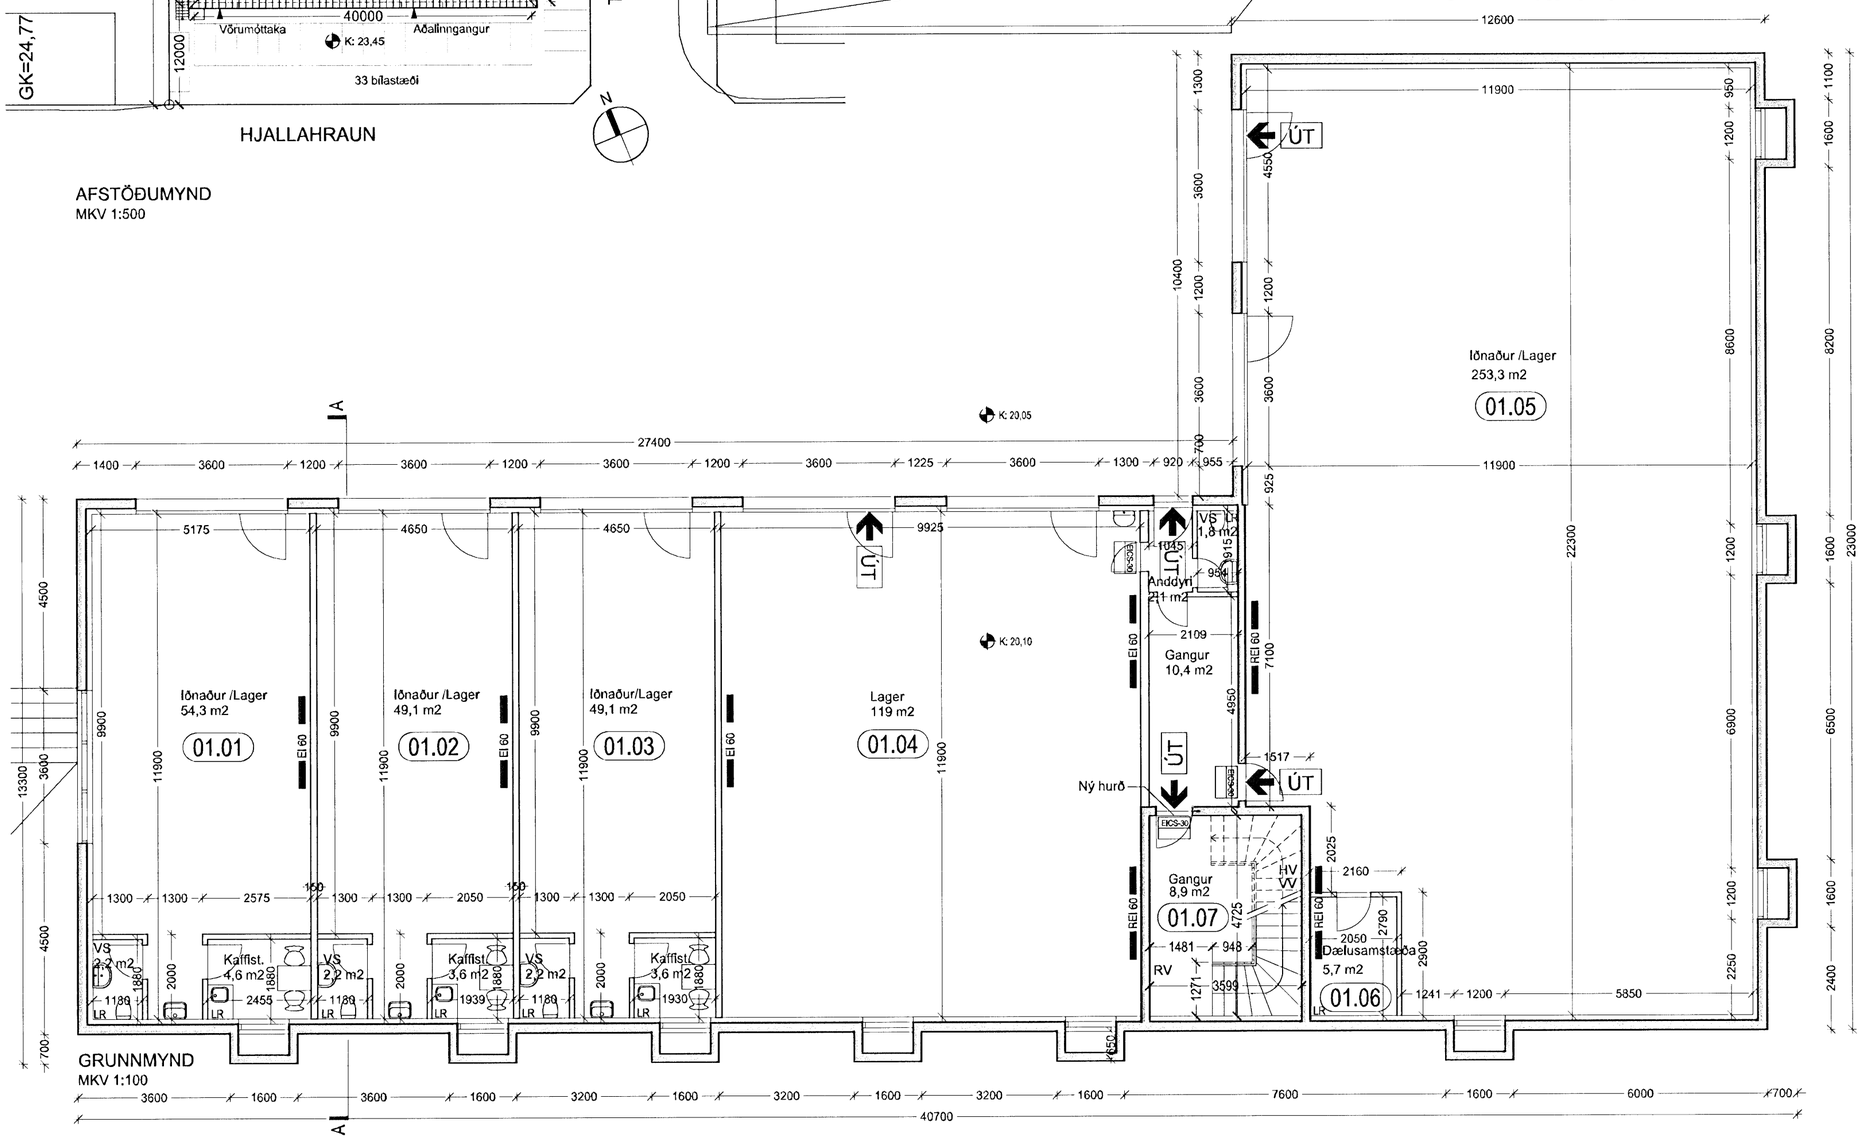

GRUNNMYND
MKV 1:100

Samþykkt
2 2 OKT 2008
Byggingarfulltrúi
F.h. Jón Sigurðsson

Upphaflegur höfundur: ES Teiknistofa

BREYTINGAR:

1. Komið fyrir skyggnum fyrir ofan innganga og vörumótöku á suður- og austuhlið.
2. Gluggi fjarðlægður á suðurhlið og nýjum komið fyrir.
3. Komið fyrir hurð úr stigagangi 01-07 inn í eign 01-04
4. Komið fyrir hurð úr stigagangi 02-04 inn í eign 02.01.
5. Fyrirkomulagi á eign 01-04 og 01-05 breytt.
6. Fyrirkomulagi á eign 02-01 breytt
7. Fyrirkomulagi á eign 03.01 breytt.
8. Fyrirkomulagi á eign 03.03 breytt.

09.10.2008
SKÁLAÞILIÐ HÖFUÐBORGARSVÆÐISINS

HEILBRIGÐISEFTIRLIT
HAFNARFJARÐAR-
OG KÓPAVOGSSVÆÐIS
Garðatorgi 7 - 210 Garðabæ
9/10 08

HÚSFÉLAGIÐ TRÖNUHRAUNI 1
VERKKAUPI / EIGANDI

SKRIFSTOFU- OGVERSLUNARHÚSNÆÐI
TEGUND VERKS

TRÖNUHRAUN 1
GATA/STAÐSETNING

AÐALUPPDRÁTTUR
AFSTÖÐUMYND
GRUNNMYND 1. HÆÐAR

LANDNÚMER:	122747
STAÐGR.:	1400-1-88800010
MHL:	02
MKV.:	1:500/1:100
BLAÐSTÆRÐ:	A2
ÚTGÁFA DAGS:	05.10.2008
STOFN DAGS:	25.03.2008
TEIKNAÐ:	ASK/ÞÞ
YFIRFARIÐ:	ASK

0632	07	0	A	(99)	301	00
VERKNR.	MAPPA	SVÆÐI	ÁÞYRGÐ	SFB NR.	RAÐNR.	ÚTGÁFA

Jón Ólafur Ólafsson FAÍ
kt: 090658-4099

Sigurður Einarsson FAÍ
kt: 110457-2789

Sigurður Harðarson FAÍ
kt: 030446-3999

BATTERÍIÐ | ARKITEKTAR
Trönuhrauni 1 | 220 Hafnarfirði | S: 54 54 700 | batteri@arkitekt.is | www.arkitekt.is

© BATTERÍIÐ | ARKITEKTAR
ÖLL AFNOT OG AFRITUN TEIKNINGAR AÐ HLUTA EÐA Í HEILD ER HÁÐ SKRIFLEGU LEYFI HÖFUNDA

Öll mál eru í mm. Mælið ekki af teikningum. Öll mál athugist á staðnum. Ósamræmi í teikningum og vafaatriði skal tilkynna arkitektum strax.

Tölvuskrá: V:\Verk\2006\0632, Trönuhraun 1, anddyri (sjá 0009)\1. Teikningar\dwg\Aðaluppdrátturi\0632-0-(99)-A-301.dwg