
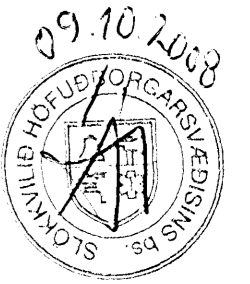


Samþykkt þann
22.06.2008
Byggingafræðingur
Pn. Jón Sigurðsson

Upphaflegur höfundur: ES Teiknistofa

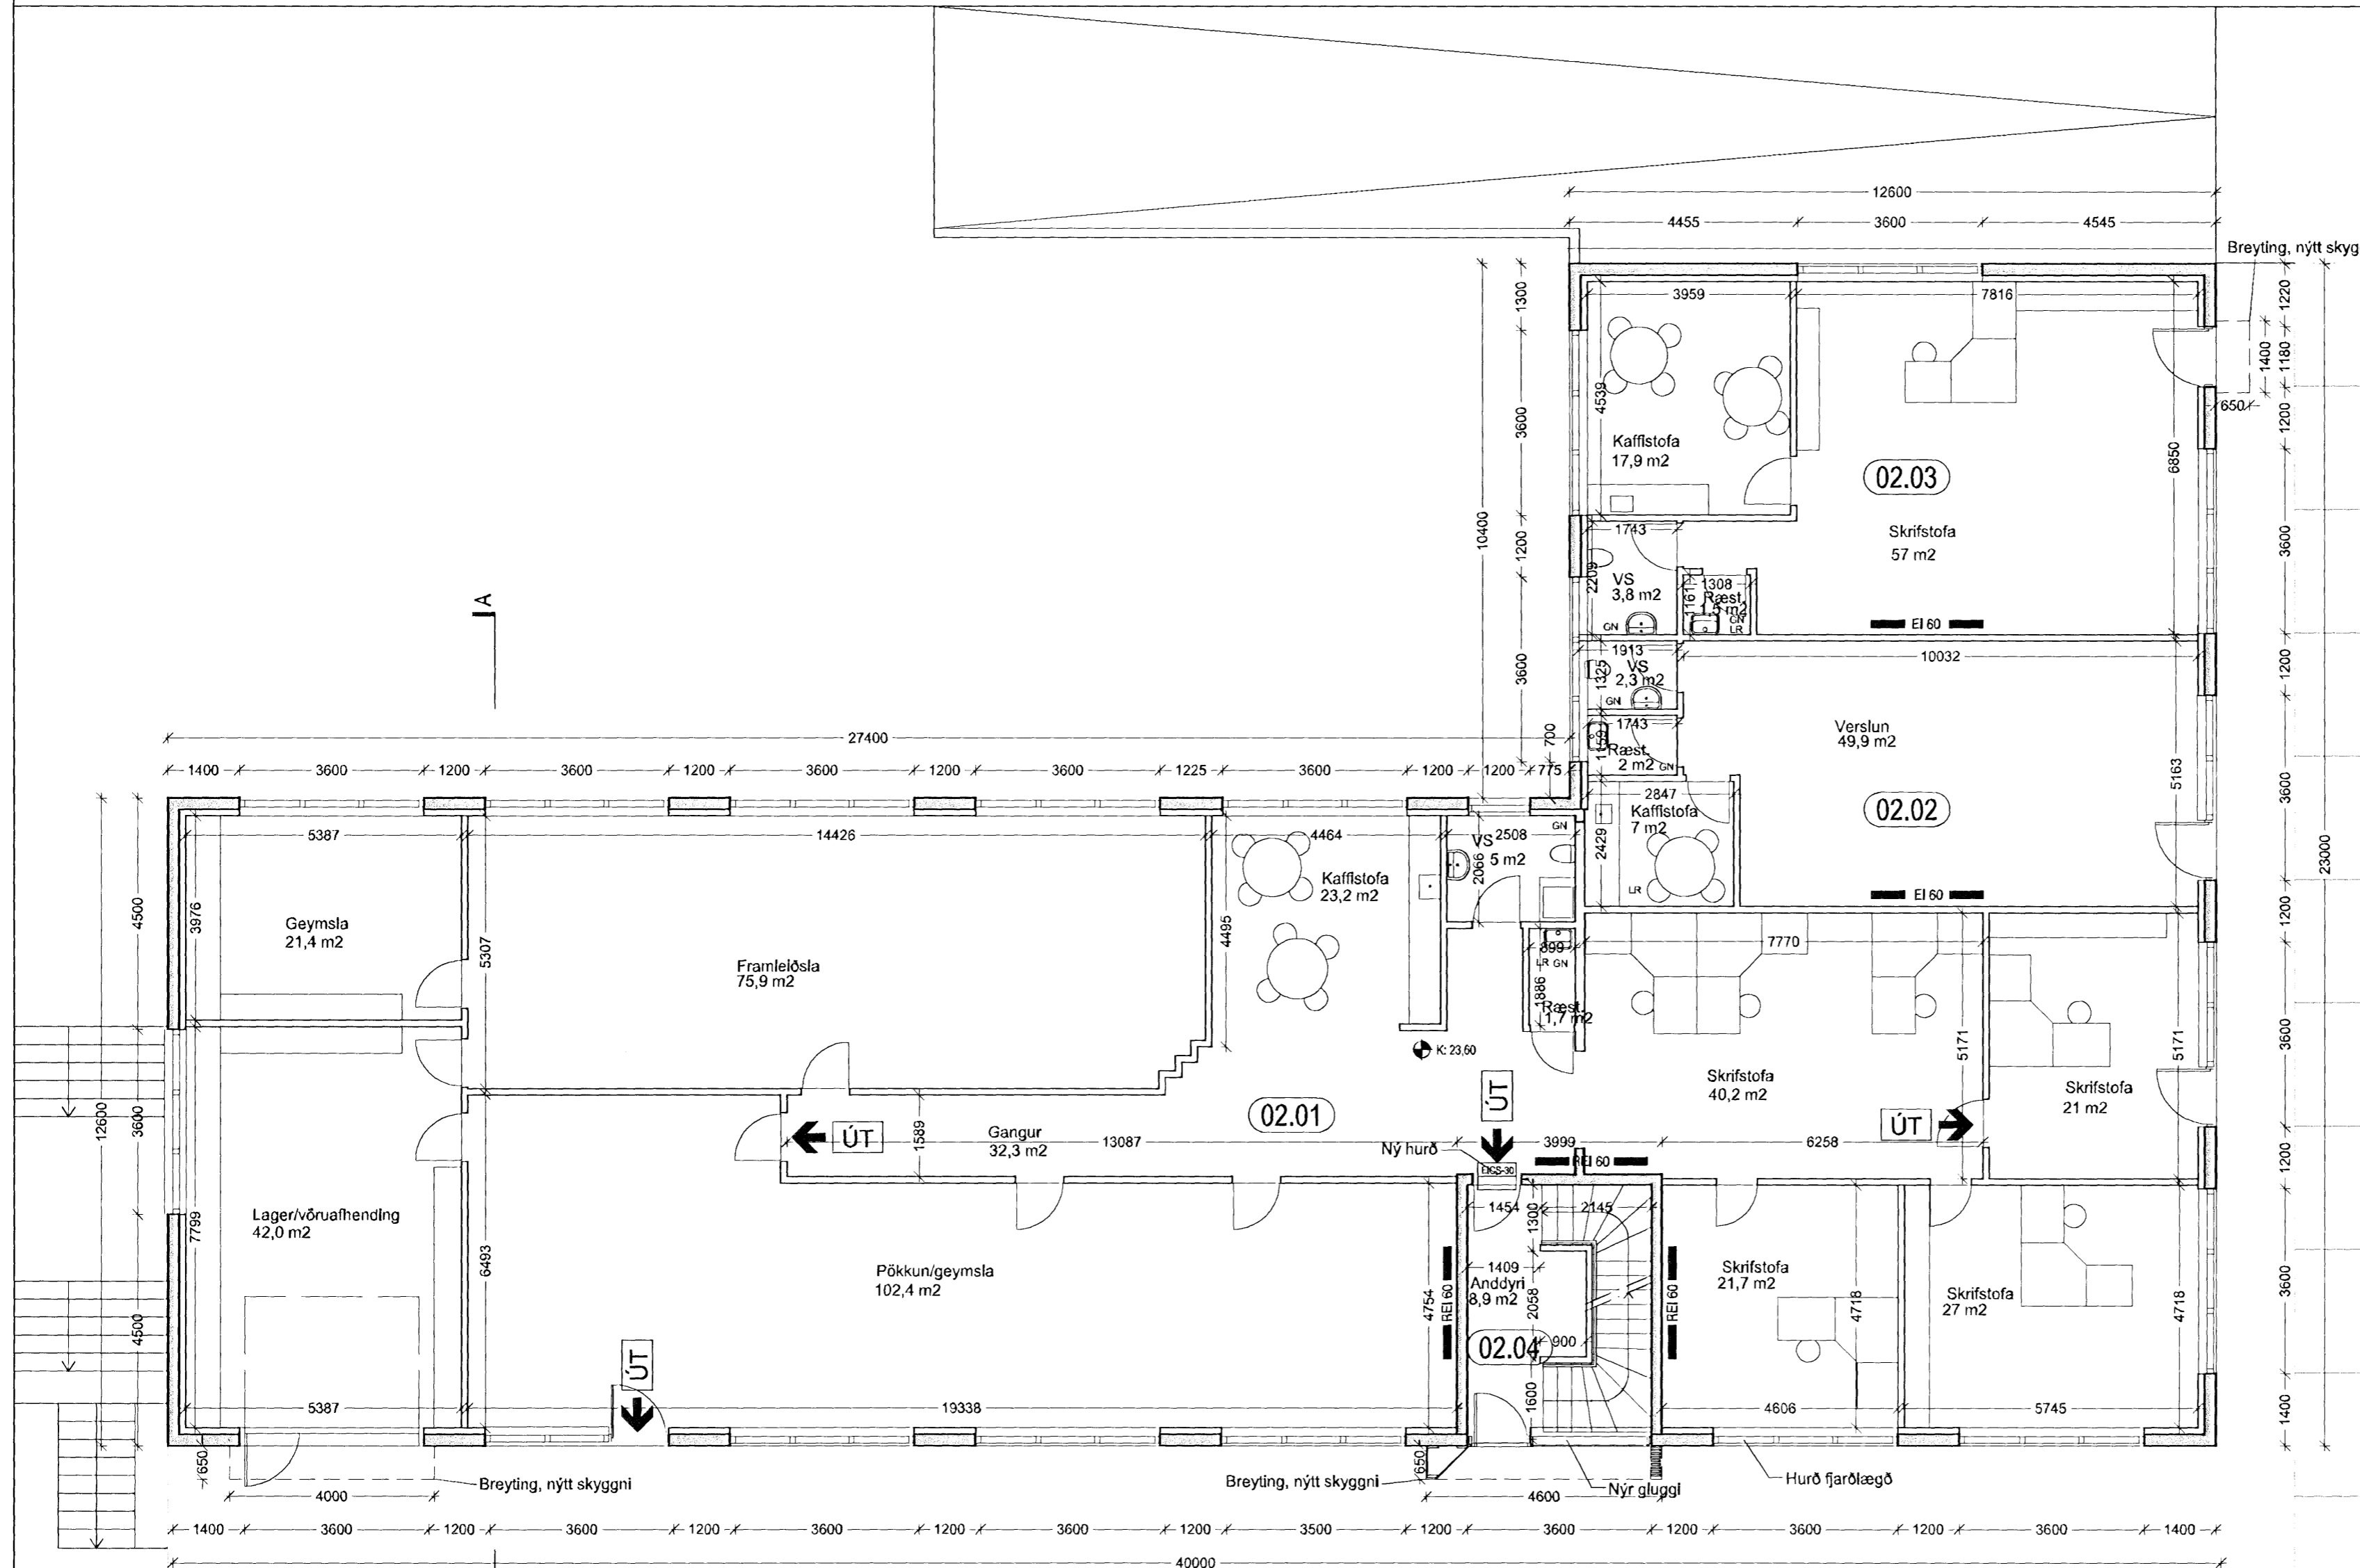

HEILBRIGÐISEFTIRLIT
HAFNARFJARDAR-
OG KÓPAVOSSV. EÐIS
Gardatorgi 7 - 210 Gardabæ
9/10 08 msk


HÚSFÉLAGIÐ TRÖNUHRAUNI 1
VERKAUFI/EIGANDI
SKRIFSTOFU- OG VERSLUNARHÚSNÆÐI
TEGUND VERKS

TRÖNUHRAUN 1
GATASTADSETNING

ÁDALUPPDRATTUR
GRUNNMYND 2. HÆÐAR

LANDNÚMUR: 122747
STAÐGR.: 1400-1-88800010
MHL: 02
MKV.: 1:100
BLAÐST/ERD: A2
ÚTGÁFA DAGS: 05.10.2008
STOFN DAGS: 31.06.2008
TEIKNAD: ASK
YFIRFARID: ASK

0632 - 07 - 0 - A - (99) - 302 - 00
VERKNR. MAPPA SVÆÐI ÁSVRGD SFB NR. RADNR. ÚTGÁFA

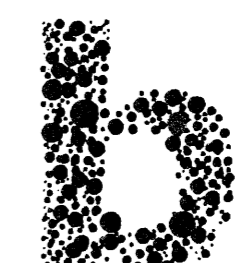

Jón Ólafur Ólafsson FAI
kt: 090858-4099
Sigurður Einarsson FAI
kt: 110457-2789

BATTERIÐ | ARKITEKTAR
Trönuhrauni 1 | 220 Hafnarfirði | Sí: 54 54 700 | batteri@arkitekt.is | www.arkitekt.is

GRUNNMYND 2. HÆÐAR
MKV 1:100

Öll mál eru í mm. Mælið ekki af teikningum. Öll mál athugist á staðnum. Ósamræmi í teikningum og vafaatíði skal tilkynna arkitektum strax.

Tölvuskrá: V:\Verk\2006\0632, Trönuhraun 1, anddyri (sjá 0009)\1. Teikningar\dwg\Ádaluppdráttur\0632-0-(99)-A-302.dwg

© BATTERIÐ | ARKITEKTAR
ÖLL AFNOT OG AFRITUN TEIKNINGAR AD HLUATA EDA Í HEILD ER HÁÐ SKRIFLEGU LEYFI HÖFUNDA