


Samþykkt
22.10.2008
Byggingarmálaráðgjafi
Pn. Jón Þorgerður

Uphaflegur höfundur: ES Teiknistofa

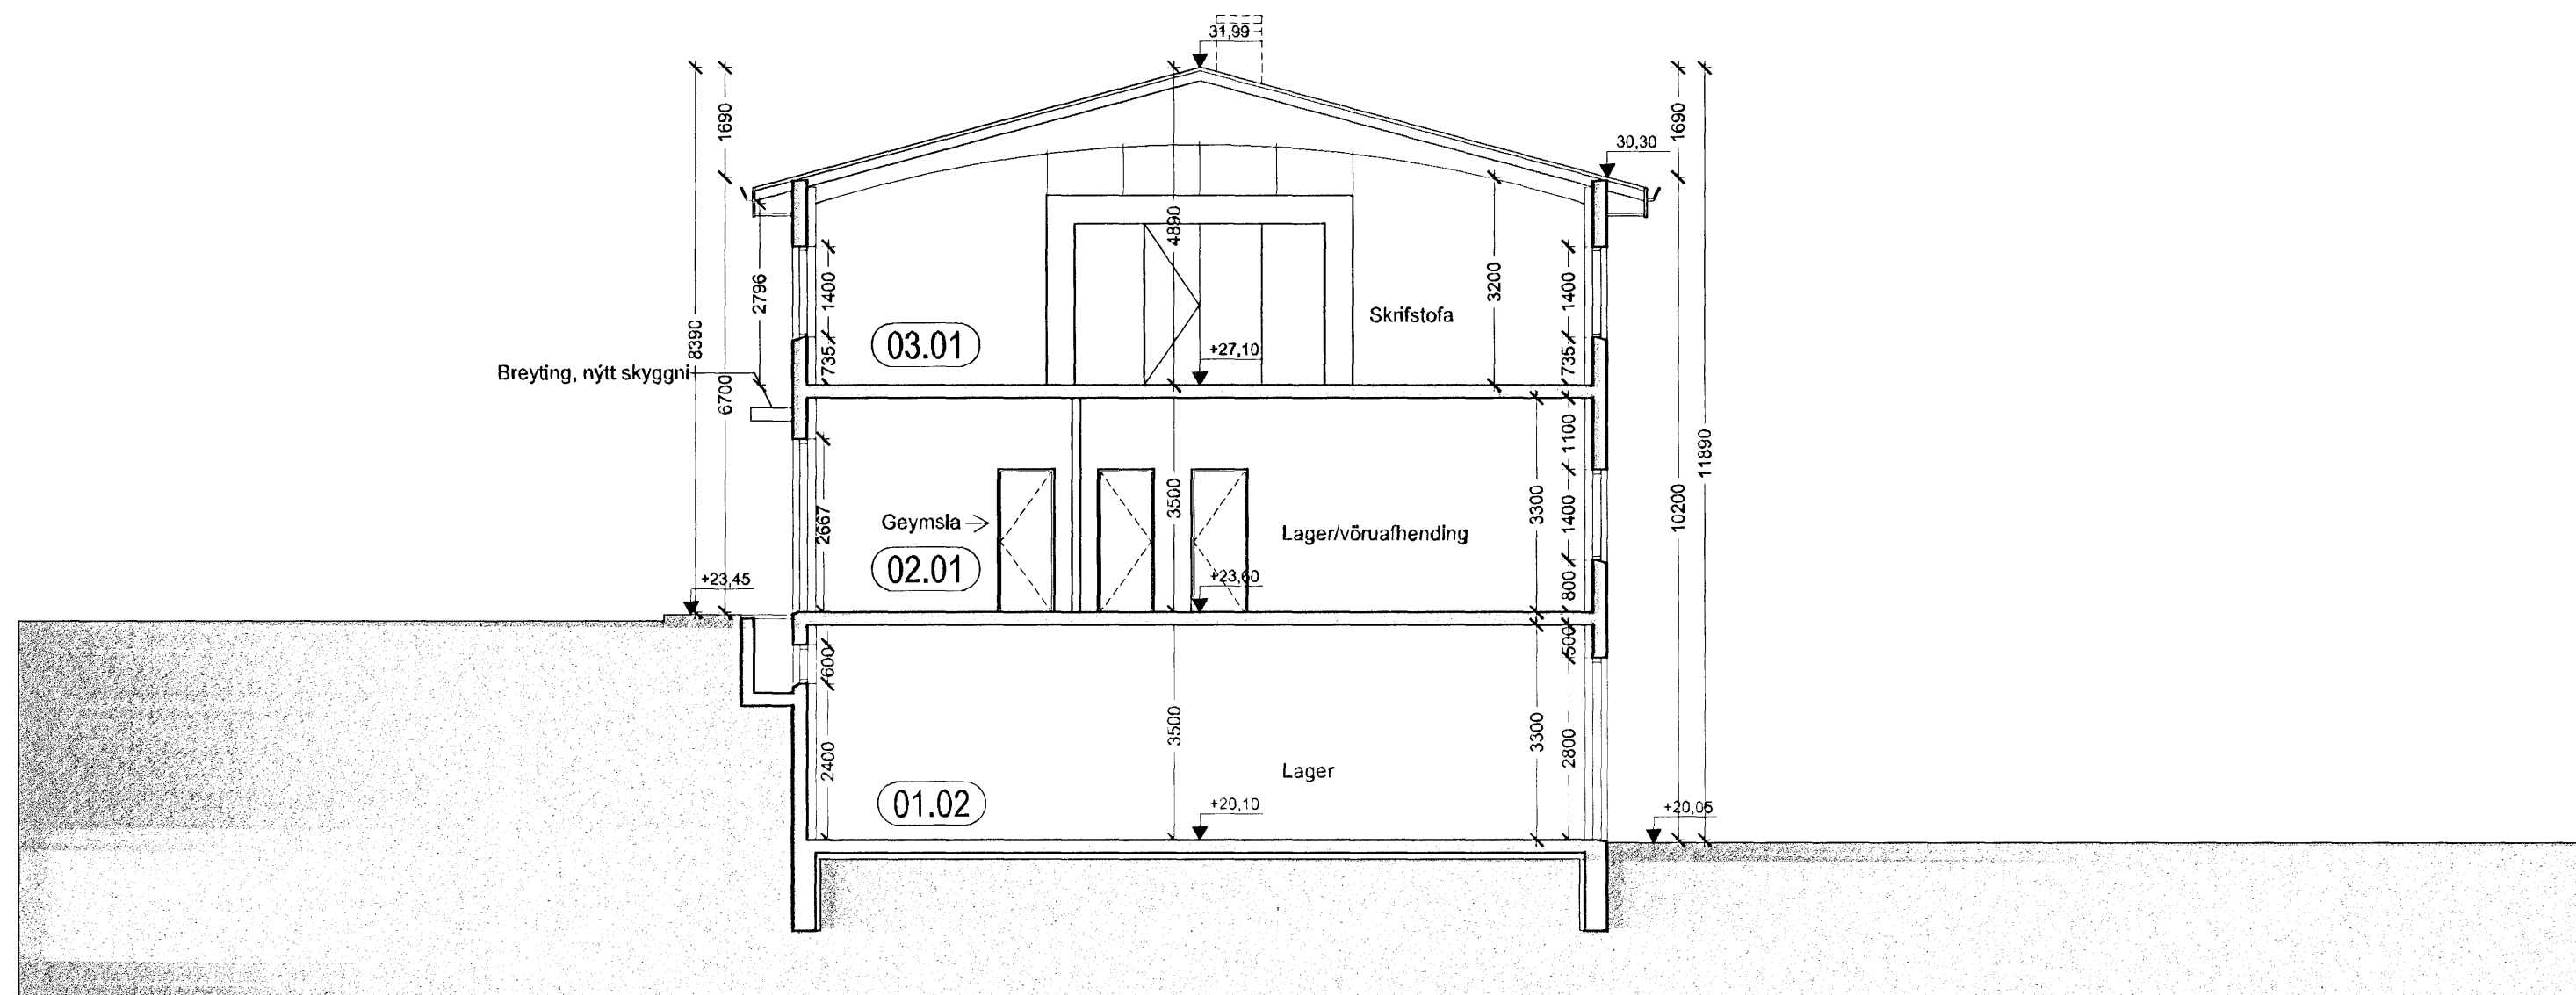

SNEIDING A-A
MKV 1:100




HÚSFÉLAGIÐ TRÖNUHRAUNI 1
VERKKAUPI / EIGANDI
SKRIFSTOFU- OG VERSLUNARHÚSNÆÐI
TEGUND VERKS

TRÖNUHRAUN 1
GATA/STADSETNING

ADALUPPDRÁTTUR
SNEIDING A-A

LANDNÚMER: 122747
STADGR.: 1400-1-88800010
MHL: 02
MKV: 1:100
BLAÐSTÆRÐ: A2
ÚTGÁFA DAGS: 05.10.2008
STOFN DAGS: 05.10.2008
TEIKNAD: ASK
YFIRFARID: ASK

0632 - 07 - 0 - A - (99) - 304 - 00
VERKNR. MAPPA SVÆÐI ÁBYRGD SFB.NR. RAÐNR. ÚTGÁFA

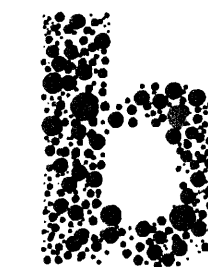

BATTERIÐ | ARKITEKTAR

Trönuhraun 1 | 220 Hafnarfjörð | Sí: 54 54 700 | batteri@arkitekt.is | www.arkitekt.is

© BATTERIÐ | ARKITEKTAR
ÖLL AFNOT OG AFRITUN TEIKNINGAR /D HLUTA EDA Í HEILD ER HÁÐ SKRIFLEGU LEYFI HÖFUNDA

Jón Ólafur Ólafsson FAI
kt: 090663-4099
Stgurður Elmarsson FAI
kt: 110457-2789

Stgurður Harðarson FAI
kt: 030446-3999