HRINGHELLA 3 HAFNARFIRÐI, IÐNAÐUR, DÆLUHÚS OG GEYMSLA. (MHL. 01. 02 og 03).

Samþykkt þann
25 MAR 2009
Byggingafulltrúinn í Hafnarfirði
F.h. Sigurður Steinar Jónsson

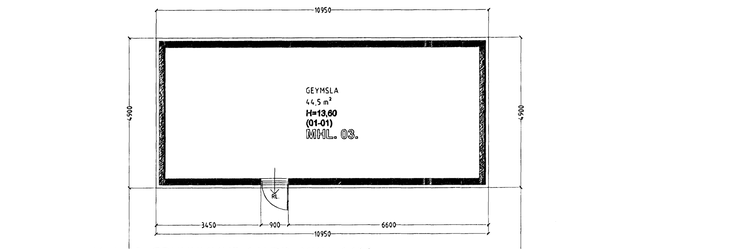

MHL 03. GRUNNMYND 1 HÆÐ MKV. 1:100.

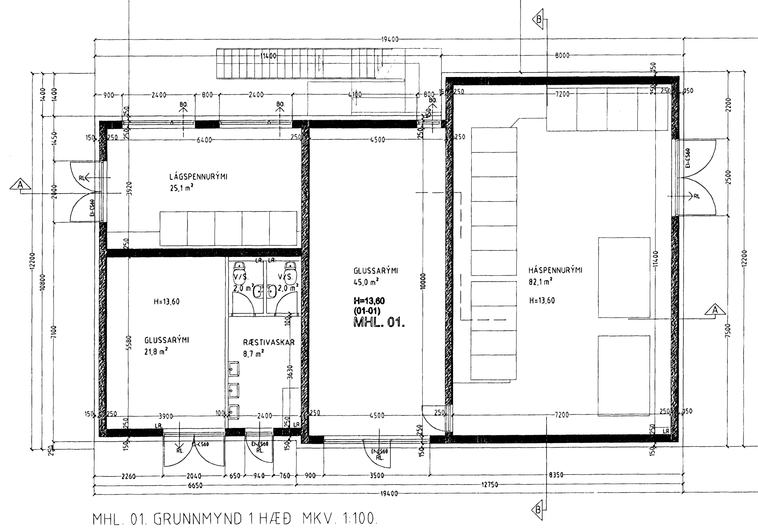

MHL. 01. GRUNNMYND 1 HÆÐ MKV. 1:100.

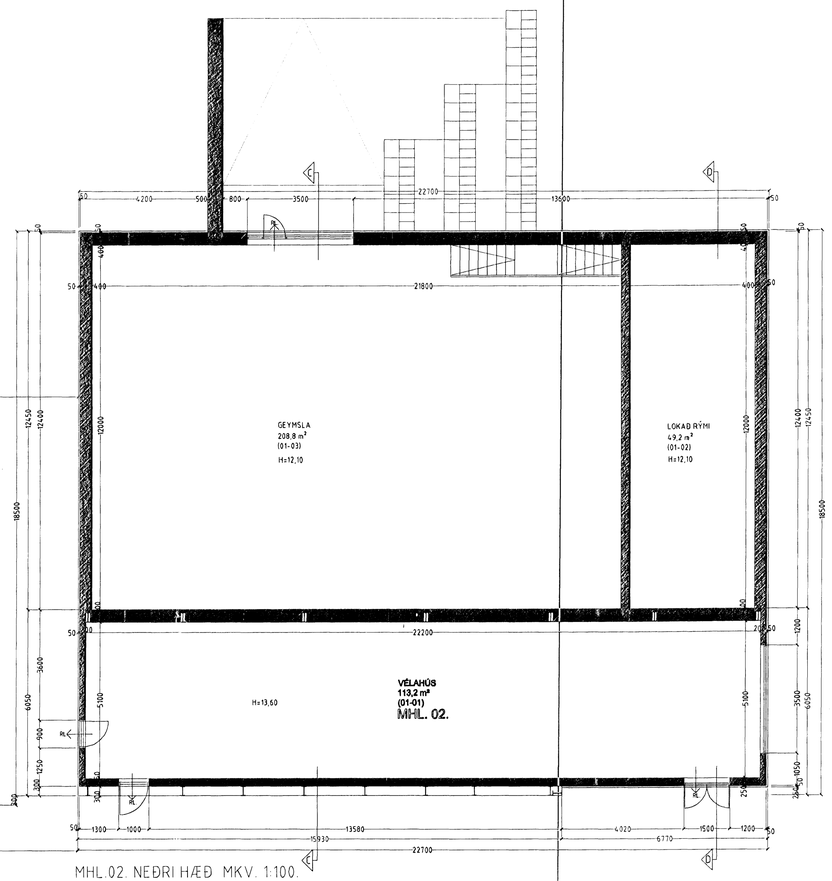

MHL.02. NEÐRI HÆÐ MKV. 1:100.

Mhl. 02 Vélahús / geymsla
Ofan á steypta sökkla og veggi kemur stálgrindarhús klætt með yleiningum
Á þak koma yleiningar.

Skýringar vegna eldvarna:

---> B0. táknar björgunarop, samkv. reglugerð um brunavarnir og brunamál.

——> Táknar rýmingarleið, samkv. reglugerð um brunavarnir og brunamál.

⊗ Reykskynjari, staðsetjist samkv. teikningu.

Í gluggum er tvöfalt K-einangrunargler (12 mm loftbil í föstum gluggum en 9mm loftbil í opnanlegum gluggafögum og hurðum.

U-gildi (W/m^2K) einstakra byggingahluta skulu vera í samræmi við upptalningu hér að neðan

Þak:	Ti=+18°C U-gildi 0,2
Útveggir:	Ti=+18°C U-gildi 0,4
Léttur útveggur einangraður í grind:	Ti=+18°C U-gildi 0,3
Gluggar (karmar, gler vegið meðaltal, K-gler):	Ti=+18°C U-gildi 2,0
Hurðir:	Ti=+18°C U-gildi 3,0
Gólf á fyllingu og að óupphituðu rými:	Ti=+18°C U-gildi 0,3
Gólf að ólofti:	Ti=+18°C U-gildi 0,2
Útveggir, vegið meðaltal (veggfletir, gluggar og hurðir):	Ti=+18°C U-gildi 0,85

Að öðru leiti skal miða við að kölnunarföllur einstakra byggingahluta séu í samræmi við ÍST EN ISO 6946:1996

Iðnaður MHL 01.

Verkefnið felst í því að leikna upp hús sem standa við Hringhellu 3 Hafnarfirði.
Eldi eru gerðar neinar breytingar á innra eða ytra fyrirkomulagi hússins.
Húsið er á staðsteyptum sökkli, staðsteypt á hefðbundinn hátt, einangrað og klætt að utanverðu.
Þak er járnvarið.

Teikning er byggð á eldri teikningum gerðum af Kristjáni Ólasyni arkitekt fal. Daga. febrúar 1991 og uppmælingu á staðnum.
Húsið er raunteiknað af Sigurði Þorvarðarsyni byggingafræðingi bfí. í janúar 2003.

Vélahús/geymsla MHL 02.

Verkefnið felst í því að leikna upp hús sem standa við Hringhellu 3 Hafnarfirði.
Eldi eru gerðar neinar breytingar á innra eða ytra fyrirkomulagi hússins.
Húsið er á staðsteyptum sökkli, staðsteypt á hefðbundinn hátt, einangrað og klætt að utanverðu. Þak er járnvarið.

Teikning er byggð á eldri teikningum gerðum af Kristjáni Ólasyni arkitekt fal. Daga. febrúar 1991 og uppmælingu á staðnum.
Húsið er raunteiknað af Sigurði Þorvarðarsyni byggingafræðingi bfí. í janúar 2003.

Dæluhús MHL 03.

Verkefnið felst í því að leikna upp hús sem standa við Hringhellu 3 Hafnarfirði.
Eldi eru gerðar neinar breytingar á innra eða ytra fyrirkomulagi hússins.
Húsið er á staðsteyptum sökkli, staðsteypt á hefðbundinn hátt, einangrað og klætt að utanverðu. Þak er járnvarið.

Teikning er byggð á eldri teikningum gerðum af Kristjáni Ólasyni arkitekt fal. Daga. febrúar 1991 og uppmælingu á staðnum.

Skráningartafla: Hringhella 3 Hafnarfirði.						Skrásetjari: Sigurður Þorvarðarson												
Landnúmer: 121818						Kennitala: 141250-4189												
Matshlutanúmer: 02						Útgáfa: 4.01												
Uppskipting og lýsing						Stærðir												
D0 Lókun	D1 Rými hæð-nr.	D2 Notkun texti	D3 Hönn-flokkun	D4 Eignar-hald	D5 Bokmfloður m²	D5M Millifloður m²	D6 Svalir m²	D7 Op m²	D8 Brúttófloður m²	D9 Brúttófloður sh.>1,8	D10a Salarhæð min.	D10b Salarhæð max	D11 Brúttó rúmmál m³	D12 Nettófloður m²	D16 Birt flatarmál m²	Reiknuð skýjarúmmála	D17 Skýja-rúmmál m³
		Matshluti			418,3	60,4	5,3	0,0	418,3	0,0			2.847,5	371,2	418,3		2.085,536
		Botn											93,7				
	01	1. hæð			418,3	60,4	5,3	0,0	418,3	0,0			2.753,8	371,2	418,3		
A	0101	Vélahús	N	0101	126,6				126,6		4,45	5,35	525,0	113,2	126,6	4,94	559,208
A	0102	Lokað rými	V	0101	60,4						2,70	2,70	163,1				
A	0103	Geymsla	N	0101	231,3		5,3		231,3		6,35	8,40	1.690,7	208,8	231,3	7,31	1.526,328
A	0104	Geymsla	N	0101		60,4			60,4		3,65	5,70	285,0	49,2	60,4	0,00	0,000
Athugasemdir																	
Bifreiðageymsla merkt 01-02 teljeyrir búð merkt 01-01																	
Sameignir sumra																	
Eignarhald																	
	Eignar-hald	Notkun texti	Birt flatarmál m²	Skiptarúmmál Séreign m³	Séreign og sameign m³												
	0101	Vélahús	418,3	2.085,536	2.085,536												
		Alls	418,3	2.085,536	2.085,536												

-1155,8m³
270,318

Skráningartafla: Hringhella 3 Hafnarfirði.						Skrásetjari: Sigurður Þorvarðarson												
Landnúmer: 121818						Kennitala: 141250-4189												
Matshlutanúmer: 01						Útgáfa: 4.01												
Uppskipting og lýsing						Stærðir												
D0 Lókun	D1 Rými hæð-nr.	D2 Notkun texti	D3 Hönn-flokkun	D4 Eignar-hald	D5 Bokmfloður m²	D5M Millifloður m²	D6 Svalir m²	D7 Op m²	D8 Brúttófloður m²	D9 Brúttófloður sh.>1,8	D10a Salarhæð min.	D10b Salarhæð max	D11 Brúttó rúmmál m³	D12 Nettófloður m²	D16 Birt flatarmál m²	Reiknuð skýjarúmmála	D17 Skýja-rúmmál m³
		Matshluti			836,5	84,6	5,4	28,4	486,8	0,0			2.612,4	443,3	486,8		1.984,318
		Botn											43,8				
	01	1. hæð			219,1	84,6	0,0	28,4	277,3	0,0			1.364,7	267,6	277,3		
A	0101	Iðnaður	N	0101	219,1			28,4	192,7		3,60	5,20	1.364,7	186,7	192,7	6,23	1.183,141
A	0102	Iðnaður	N	0101		84,6			84,6		3,40	3,40		80,9	84,6		
	02	2. hæð			209,5	0,0	5,4	0,0	209,5	0,0			965,0	175,7	209,5		
A	0201	Iðnaður	N	0101	209,5		5,4		209,5		2,85	6,10	965,0	175,7	209,5	4,61	809,977
C	0202	Svalir	S	0101	11,2				11,2							1,00	11,200
	03	Þak			207,9	0,0	0,0	0,0	0,0	0,0			238,9	0,0	0,0		
A	0301	Þakrými	V	0101	207,9						0,28	2,35	238,9				
Athugasemdir																	
Sameignir sumra																	
Eignarhald																	
	Eignar-hald	Notkun texti	Birt flatarmál m²	Skiptarúmmál Séreign m³	Séreign og sameign m³												
	0101	Iðnaður	486,8	1.984,318	1.984,318												
		Alls	486,8	1.984,318	1.984,318												

HRINGHELLA 3 HAFNARFIRÐI.

Sigurður Þorvarðarson byggingafræðingur bfí.
Teiknistofan Strandgötu 11 220 Hafnarfirði.
Sími: 5651510. Netfang: teiknistofan@simnet.is
STH. teiknistofan ehf. kt. 510298-2769. Kt. aðalhönnuðar: 141250-4189.

Skýringar:	Aðaluppdráttur. (MHL. 01. 02 og 03).
Teikning:	Grunnmyndir 1 hæð, byggingalýsing og skráningartöflur.
Mælikvarði:	1 : 100. Dagsetning: 12 janúar 2003.
Undirskrift:	
Blað nr:	1 af 9.
Breytt:	Mhl. 02, dæluhúsi breytt í vélahús og geymslu, dags. 26.02.2009.