




NÓVERANDI ÚTLIT

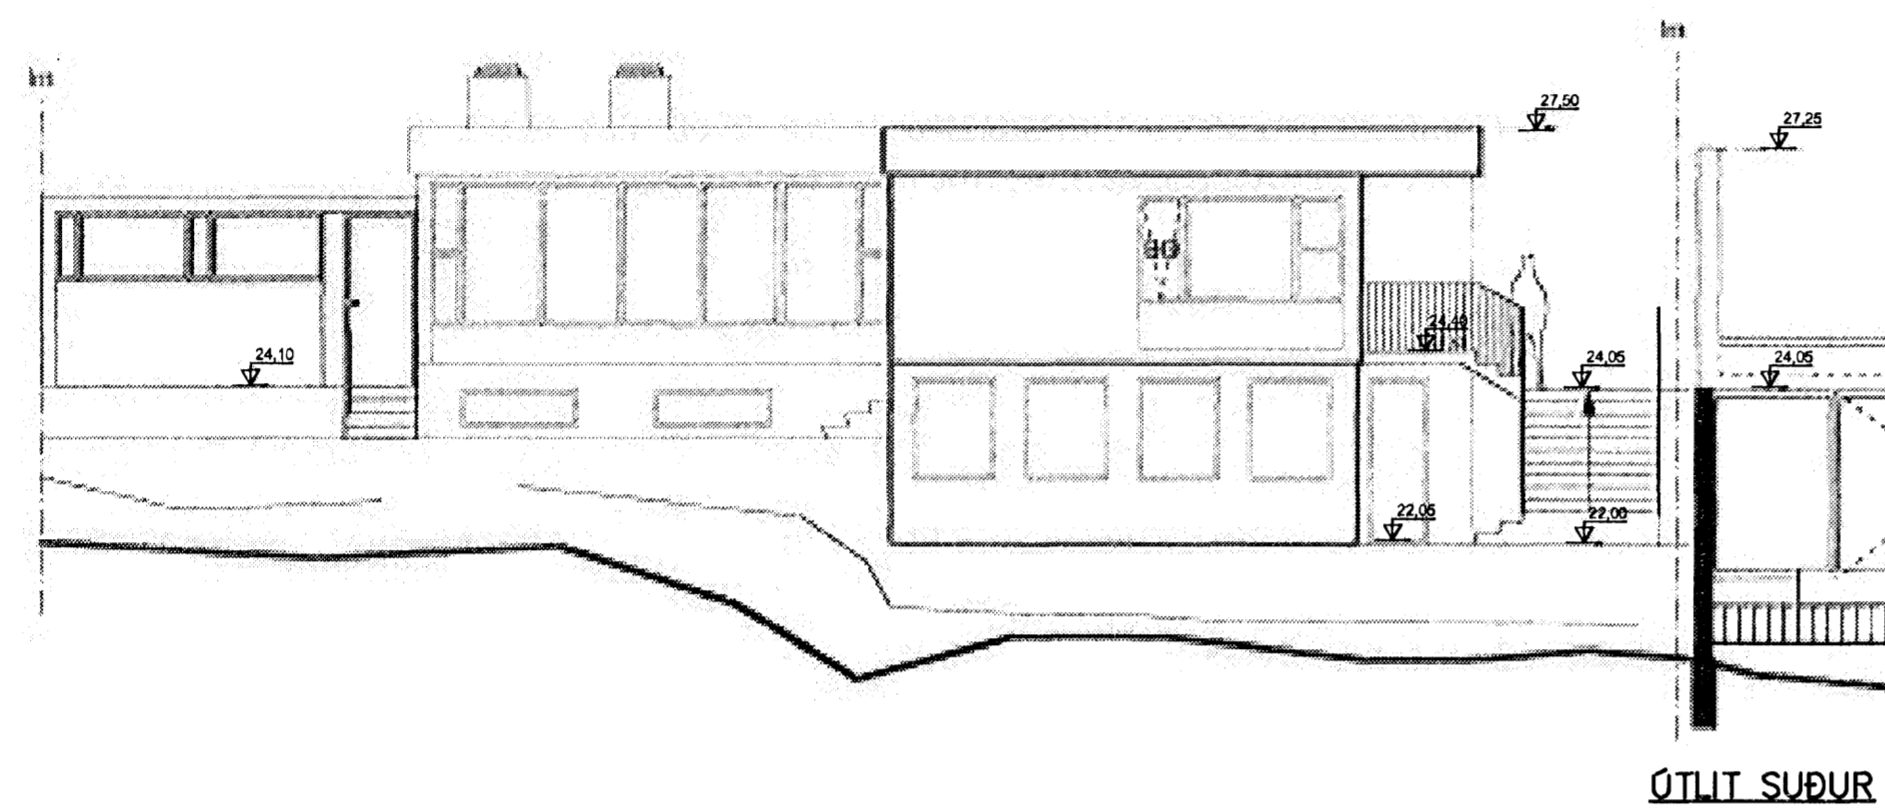

NÓVERANDI SNIÐ A-A

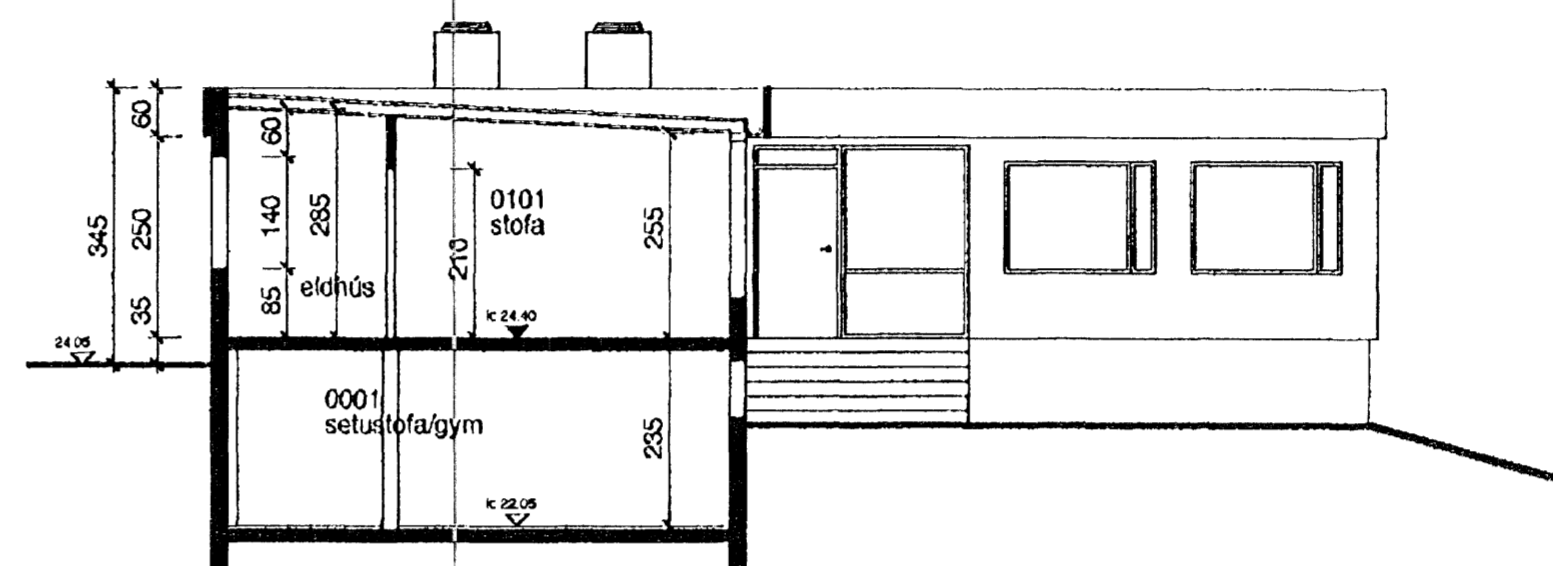

NÝTT ÚTLIT

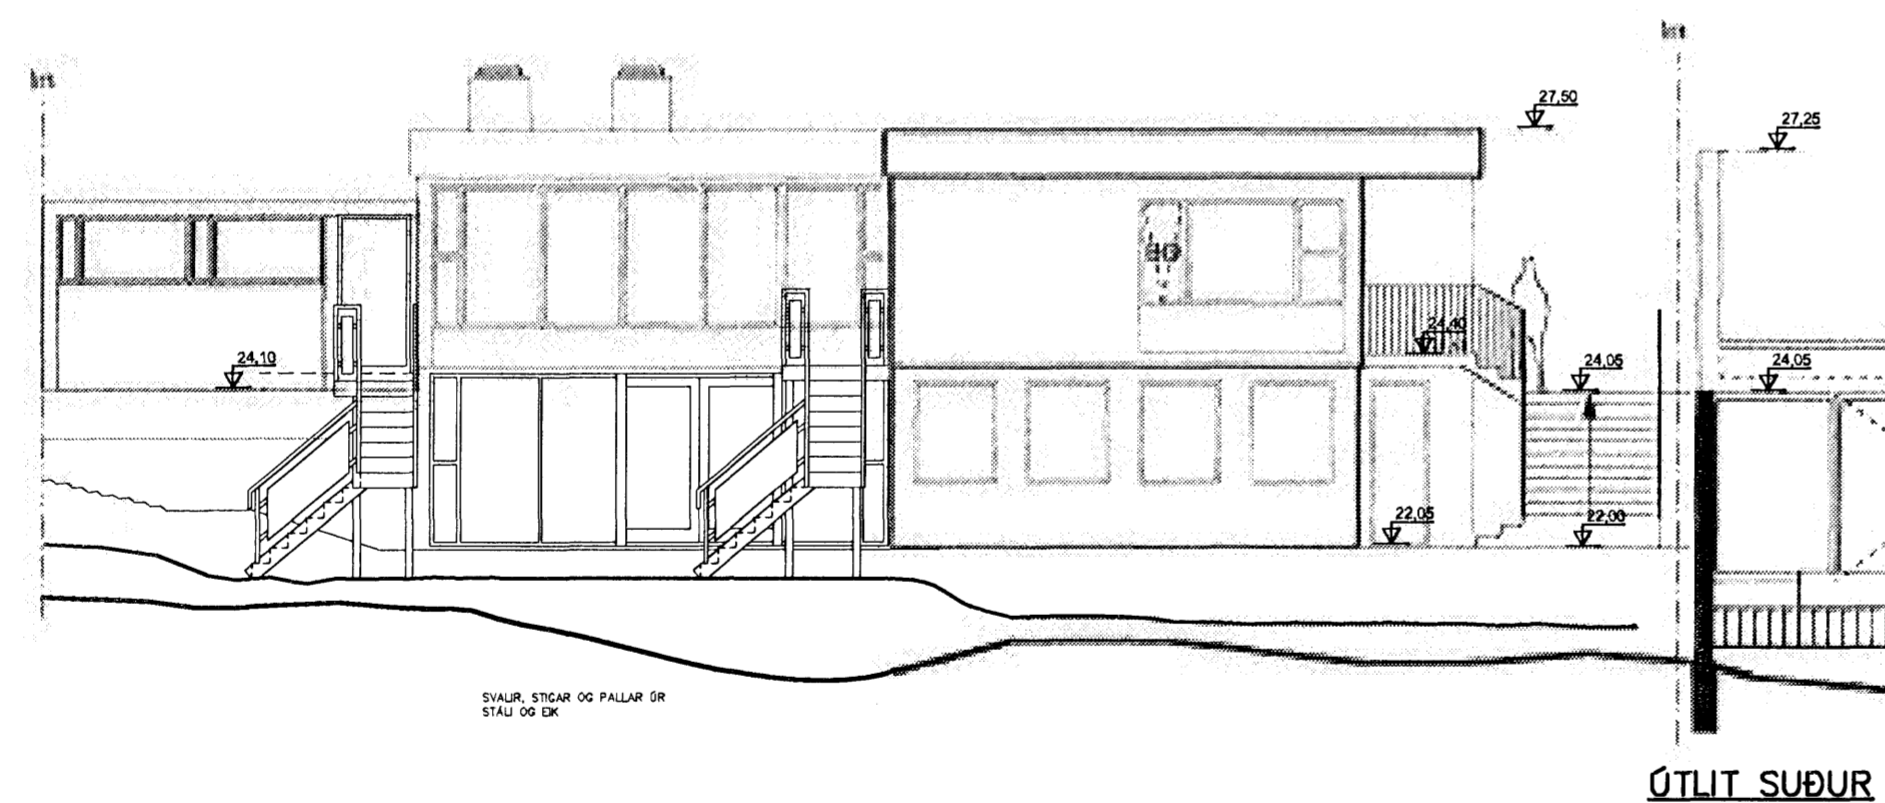

BREYTT SNIÐ A-A

