



Sambýkkjunn
22.10.2008
Byggingafræðingur í Hafnarfirði
F.h. Jón Sigurðsson

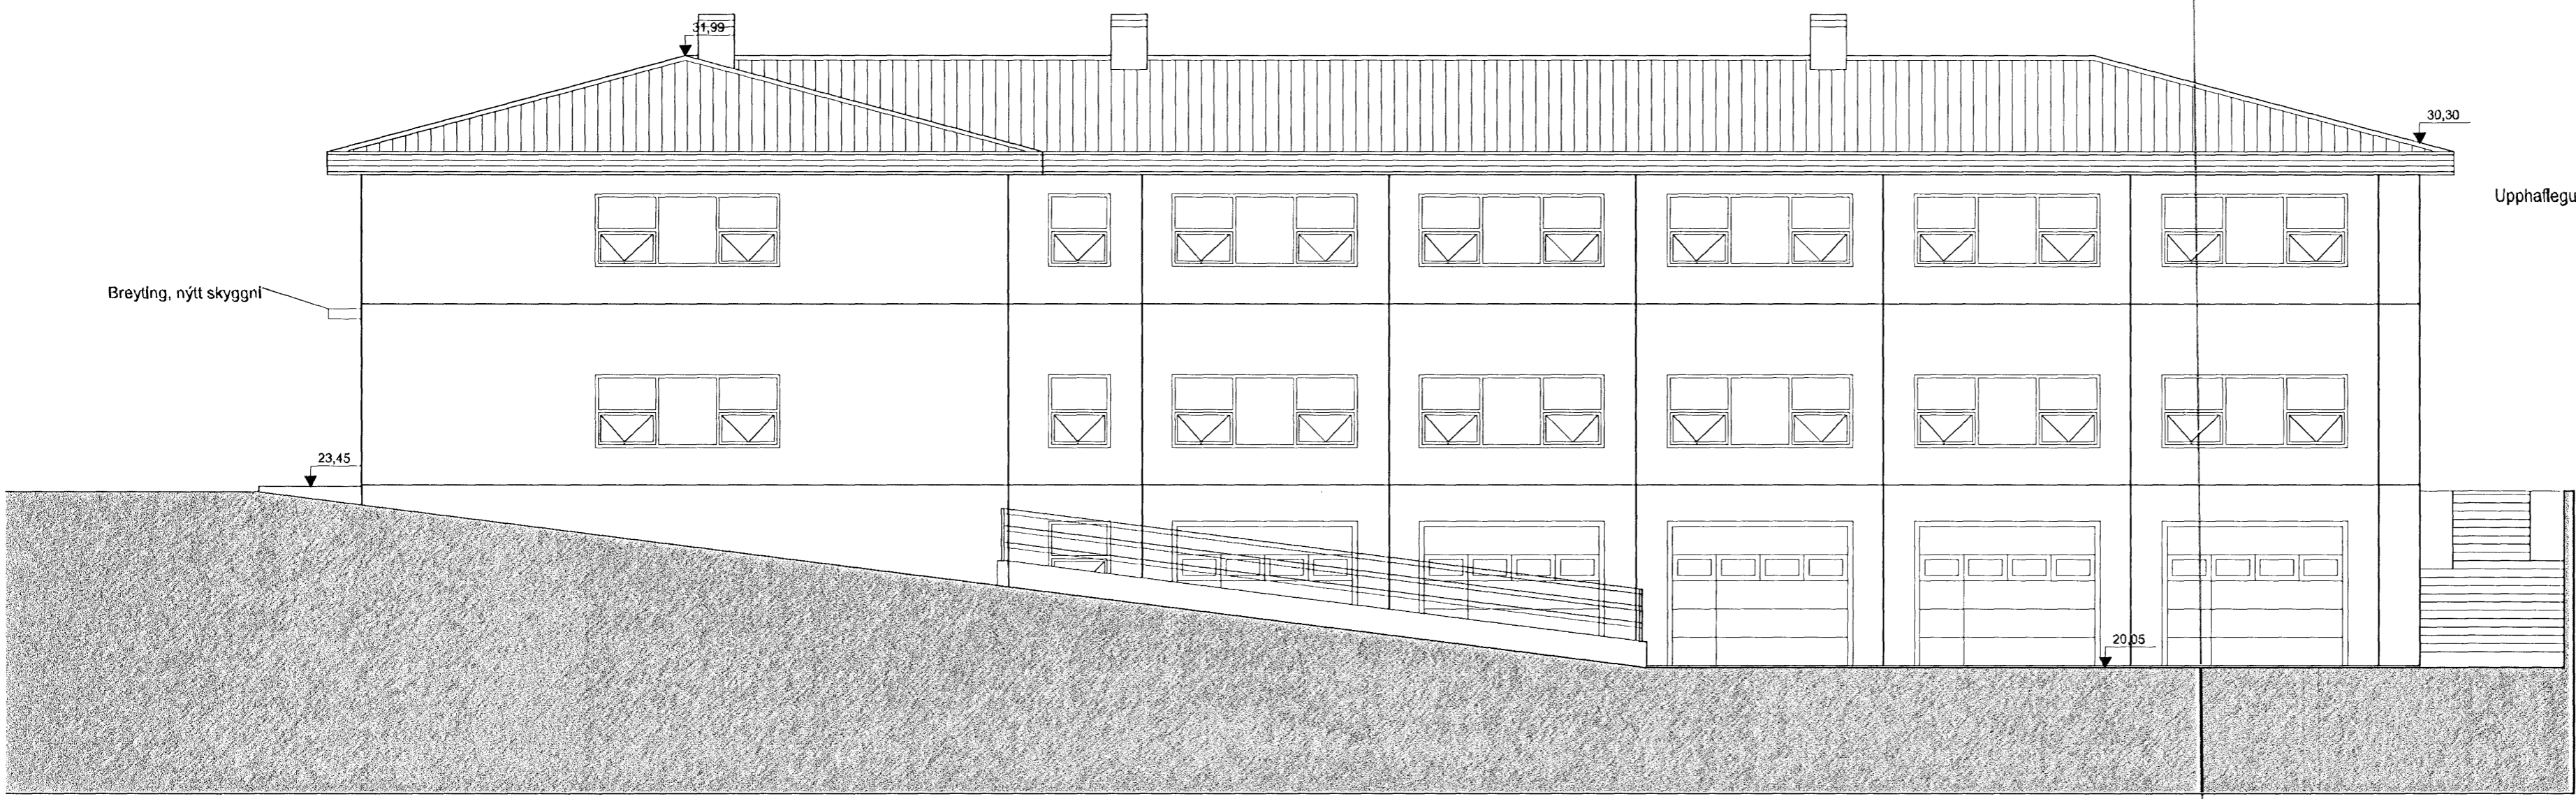

Upphaflegur höfundur: ES Teiknistofa

ÚTLIT NORÐUR
MKV 1:100

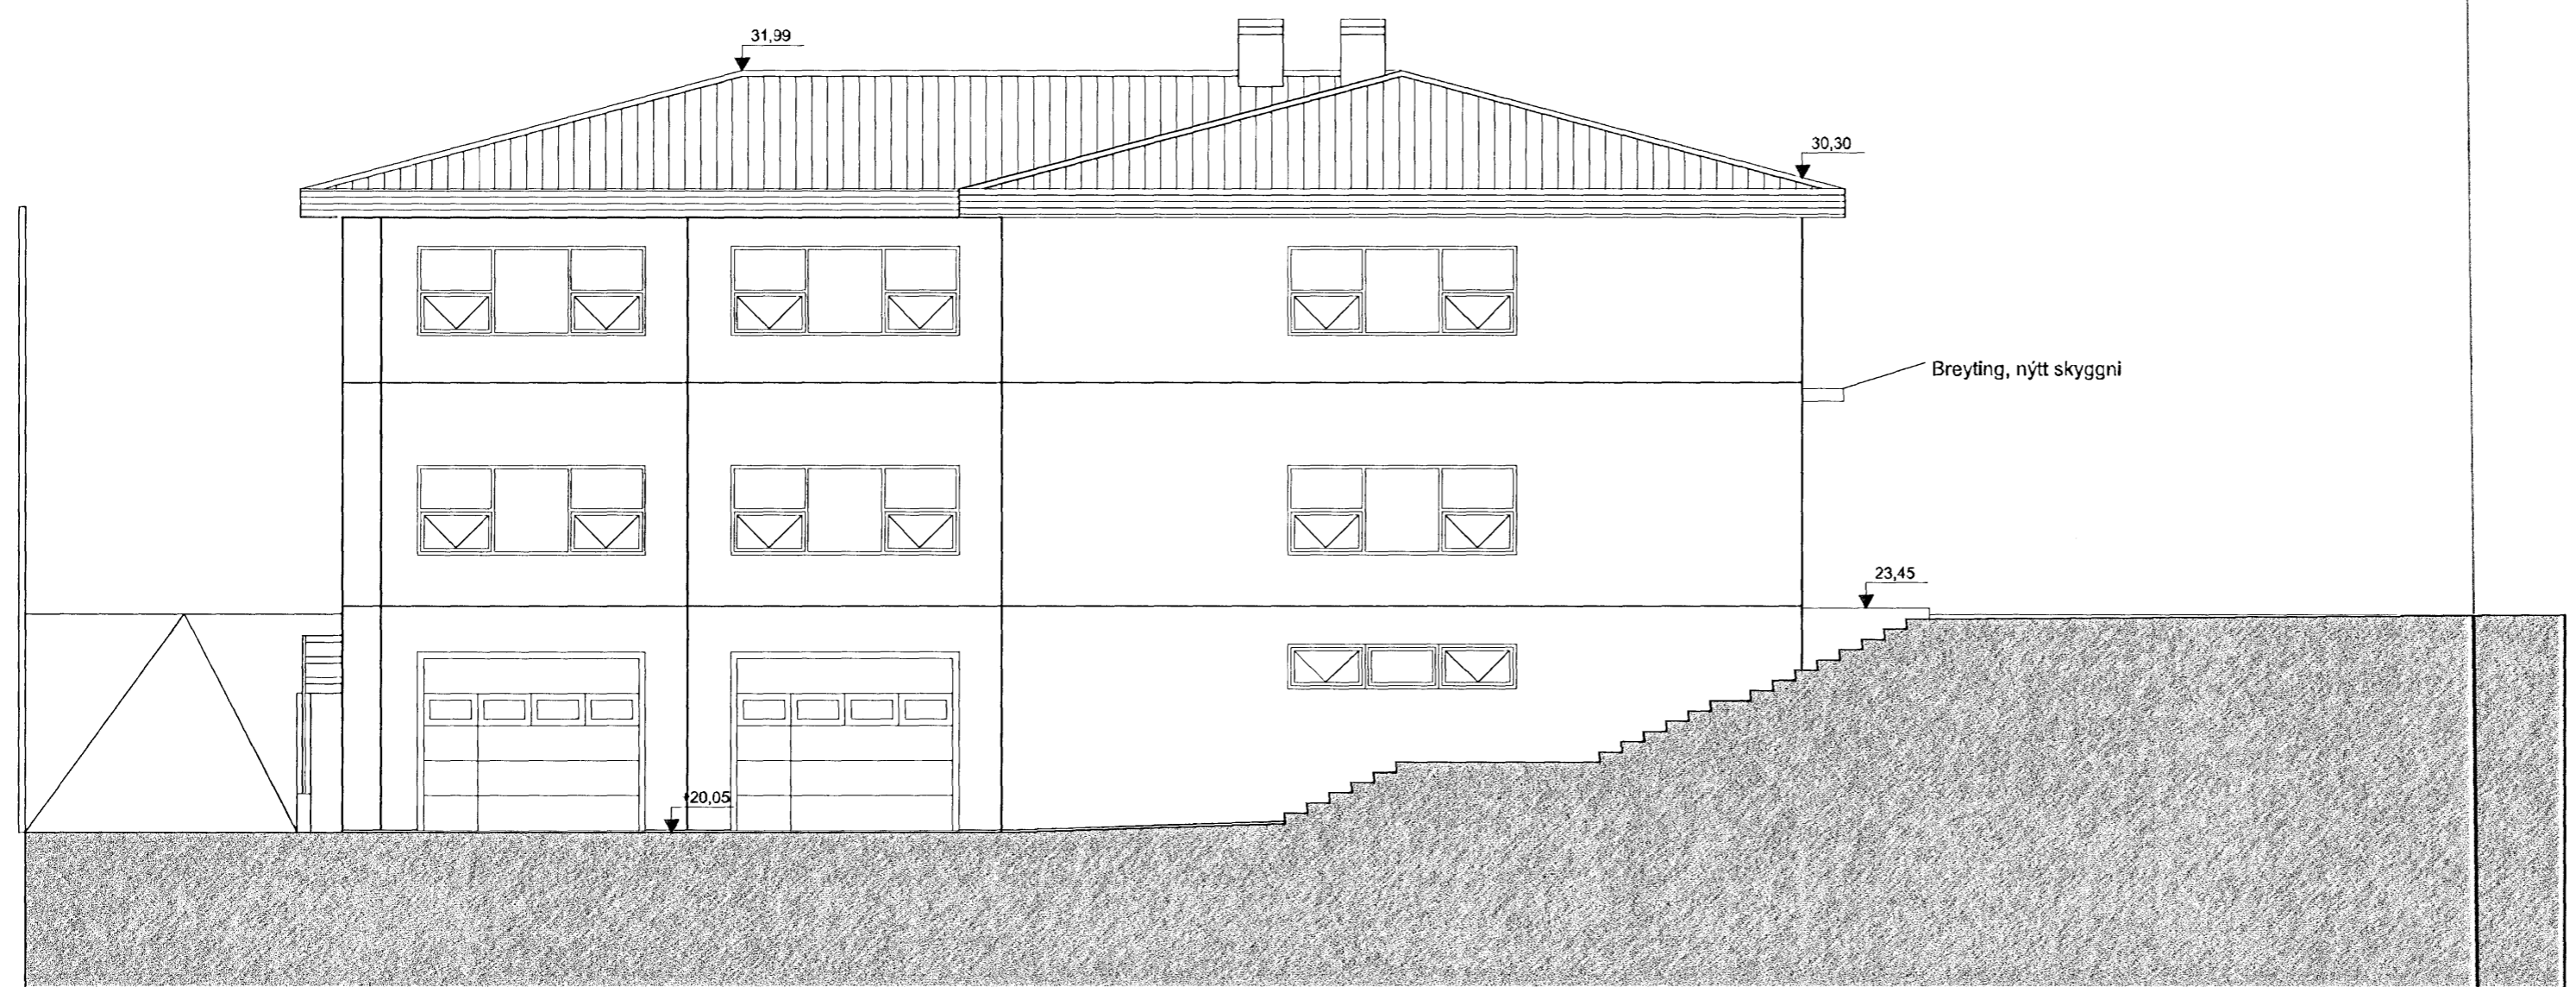

ÚTLIT VESTUR
MKV 1:100




HÚSFÉLAGIÐ TRÖNUHRAUNI 1
VERKKAUPI / EIGANDI
SKRIFSTOFU- OG VERSLUNARHÚSNÆÐI
TEGUND VERKS

TRÖNUHRAUN 1
GATA/STADSETNING

LANDNÚMÉR: 122747
STADGR.: 1400-1-88800010
MHL: 02
MKV.: 1:100
BLAÐSTÆRD: A2
ÚTGÁFA DAGS: 05.10.2008
STOFN DAGS: 05.10.2008
TEIKNAD: ASK
YFIRFARID: ASK

0632 - 07 - 0 - A - (99) - 306 - 00
VERKNR. MAPPA SVÆÐI ÁBYRGÐ SFB NR. RADNR. ÚTGÁFA

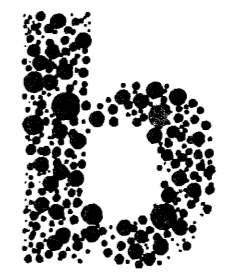

Jón Ólafur Ólafsson FAI
kt: 090658-4099
Stígurður Einarsson FAI
kt: 110457-2789

Stígurður Harðarson FAI
kt: 030446-3999

BATTERÍÐ | ARKITEKTAR
Trönuhrauni 1 | 220 Hafnarfirði | S: 54 54 700 | batteri@arkitekta.is | www.arkitekta.is
© BATTERÍÐ | ARKITEKTAR
ÖLL AFNOT OG AFRIÐUN TEIKNINGAR AÐ HLUTA EÐA Í HEILD ER HÁÐ SKRIFLEGGU LEYFI HÖFUNDA