


Samþykkt
 29 OKT 2008
 Bjarki Jóhannsson
 Skipulags- og byggingarmáttali

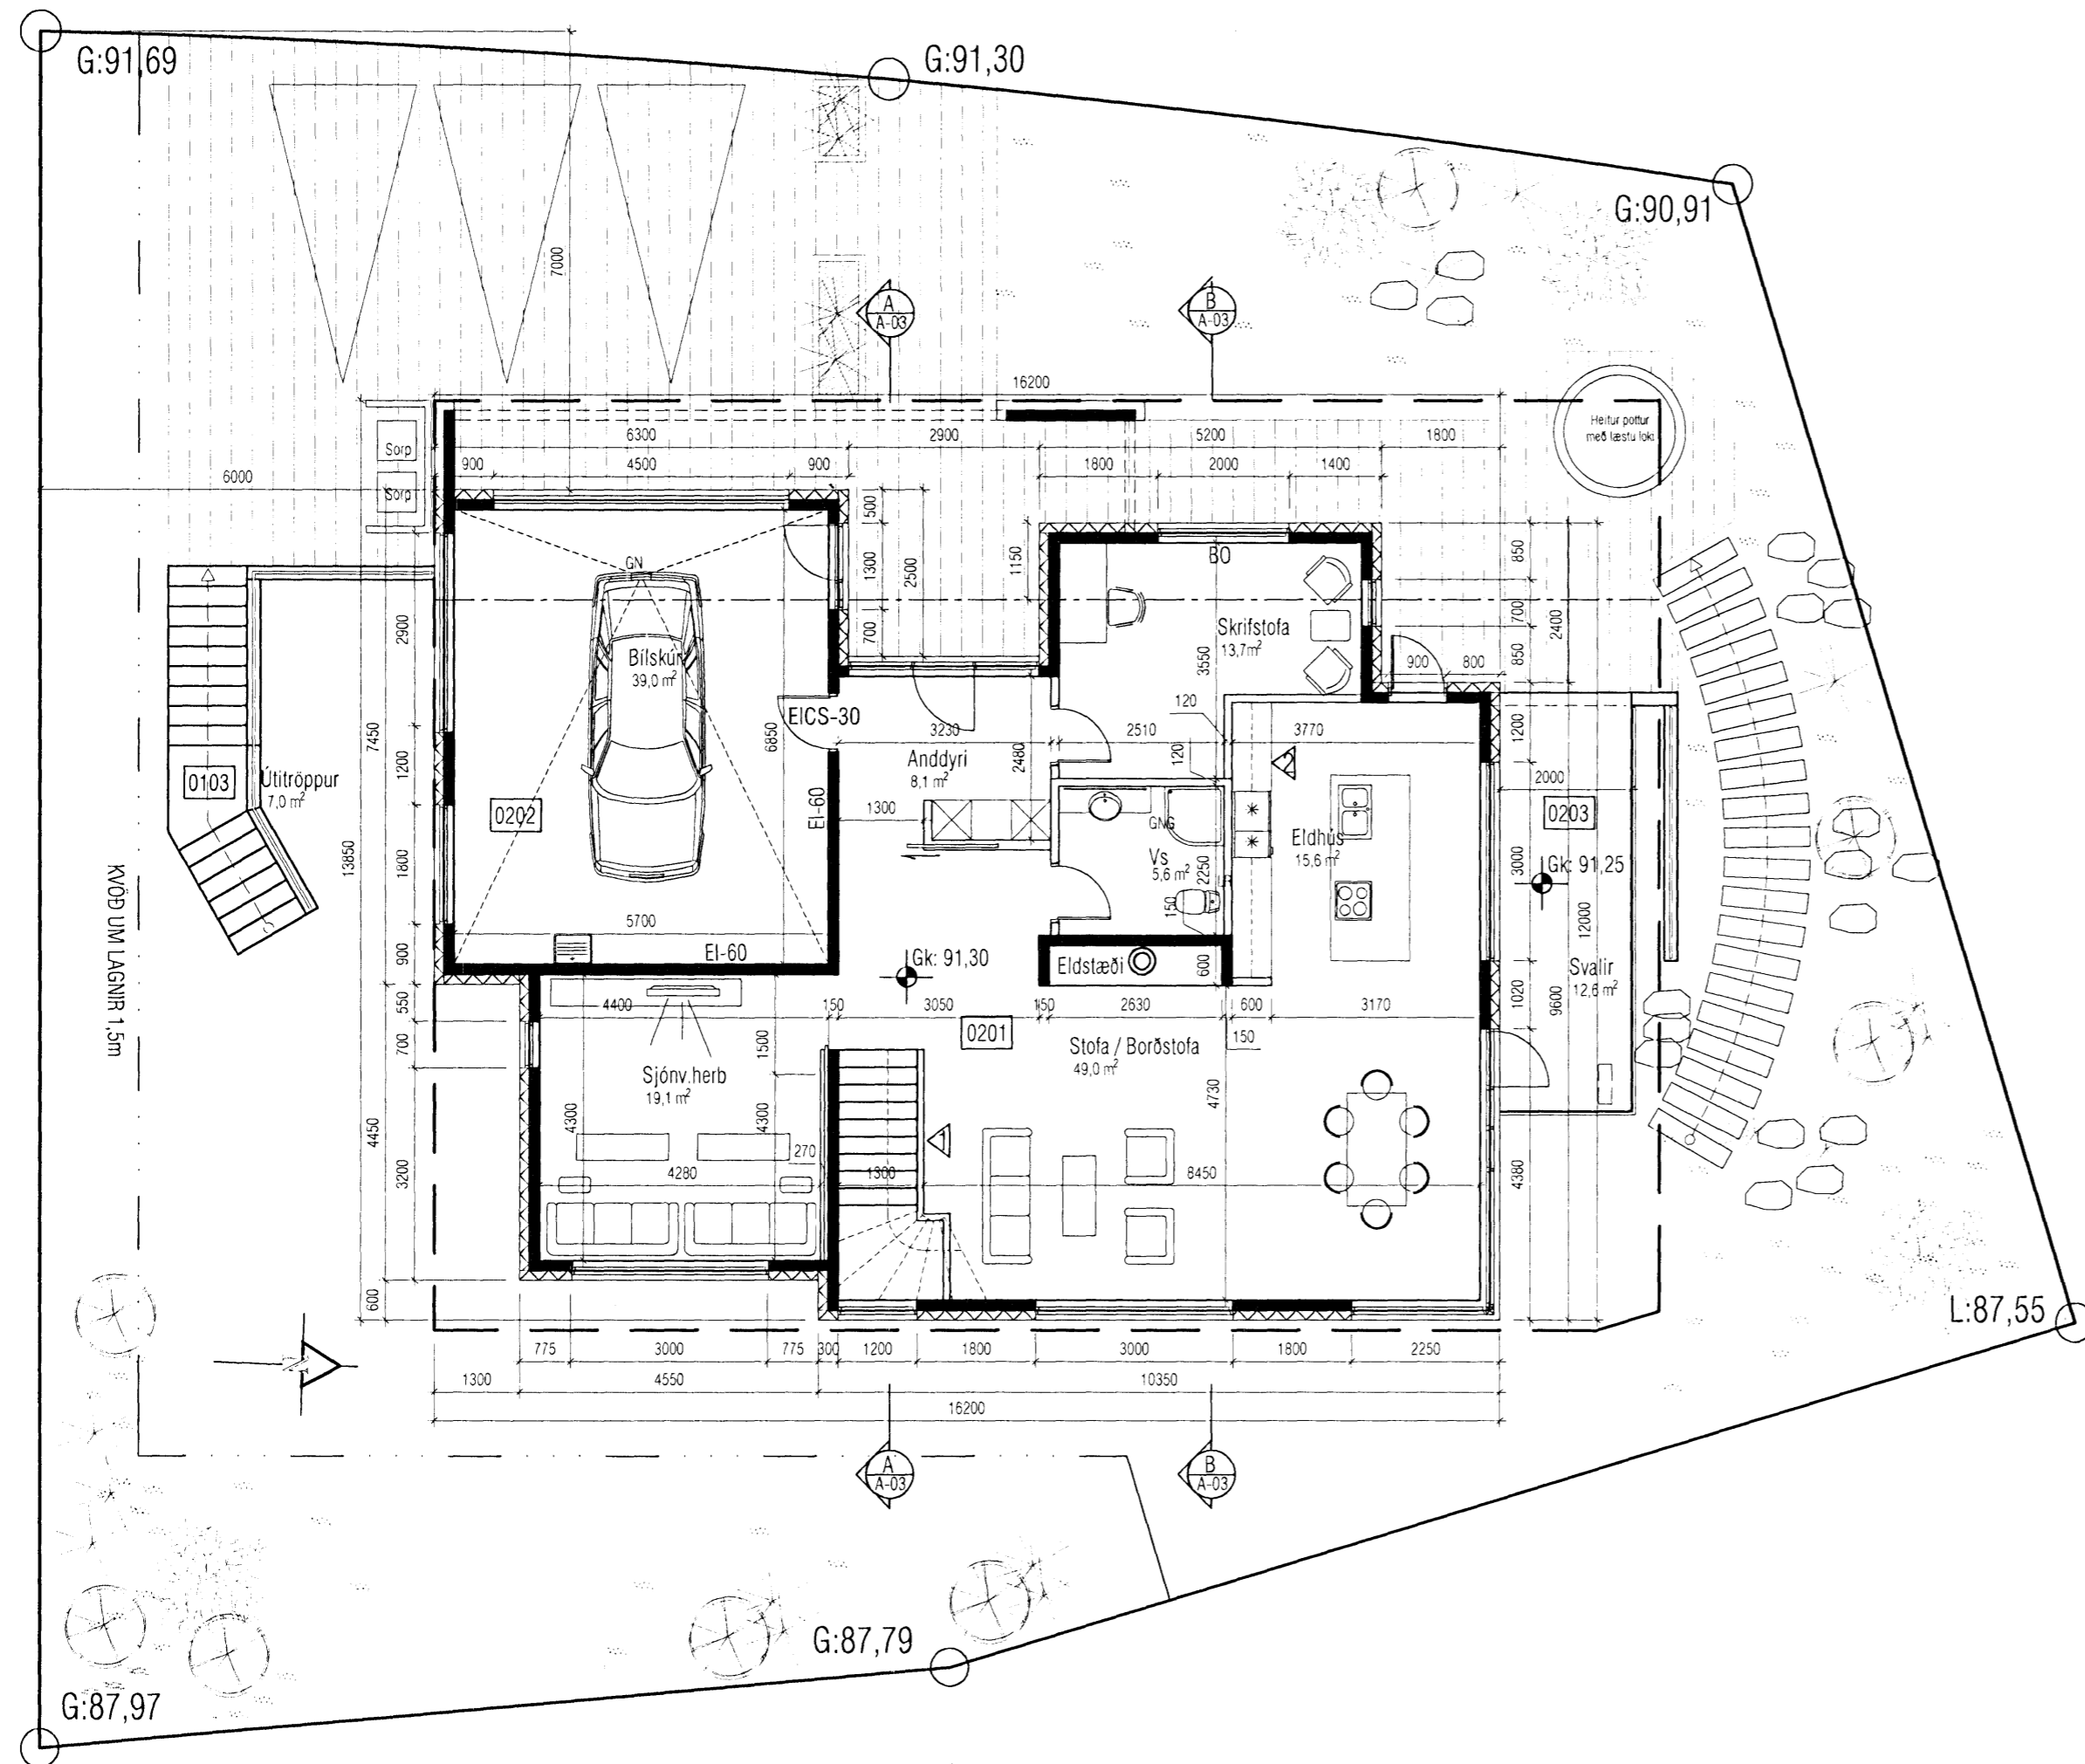

- ▶ Breyting 14.10.2008
- ▶ Stigi breytist
- ▶ Veggur færður um 200mm

VEKTOR - hönnun og ráðgjöf - Akralind 6, 201 Kópavogi.		Jón Hrafn Hlökkversson byggingafræðingur Kl. 280662-6519 sími: 554-6650 fax: 554-6689.	Brekkúas 13, Hafnarfjörður
			Grunnmynd Efri Hæðar
Teikn. nr. Samþykkt	Tilvísun á teikningu	Br. Dags.	
		Hannað JHH	Teiknað ÁVB
Dagsetning 12.06.2007		Verk nr. A-07-02-14	Mælikvarði 1:100
		Teikn. nr. A-002	