



Samþykkt
 29/06/2008
 Bjarki Jónsson
 Skipulags- og byggingarmátt.

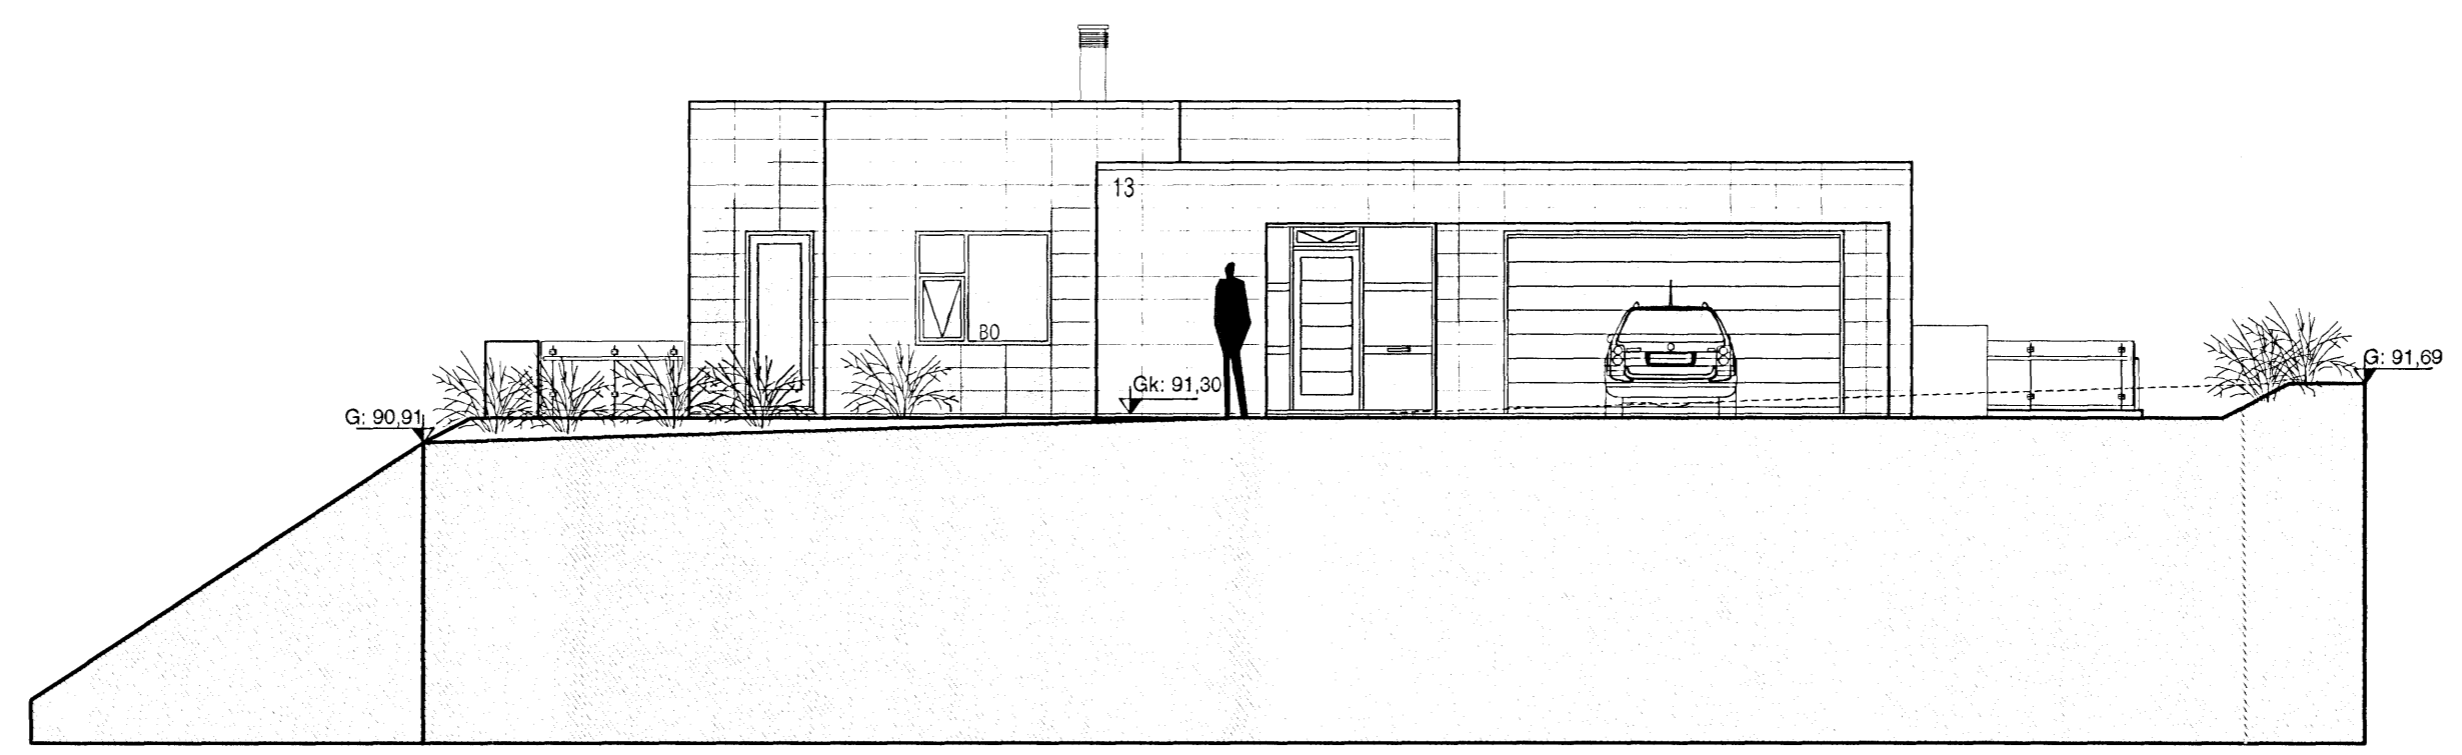

ÚTLIT - VESTUR

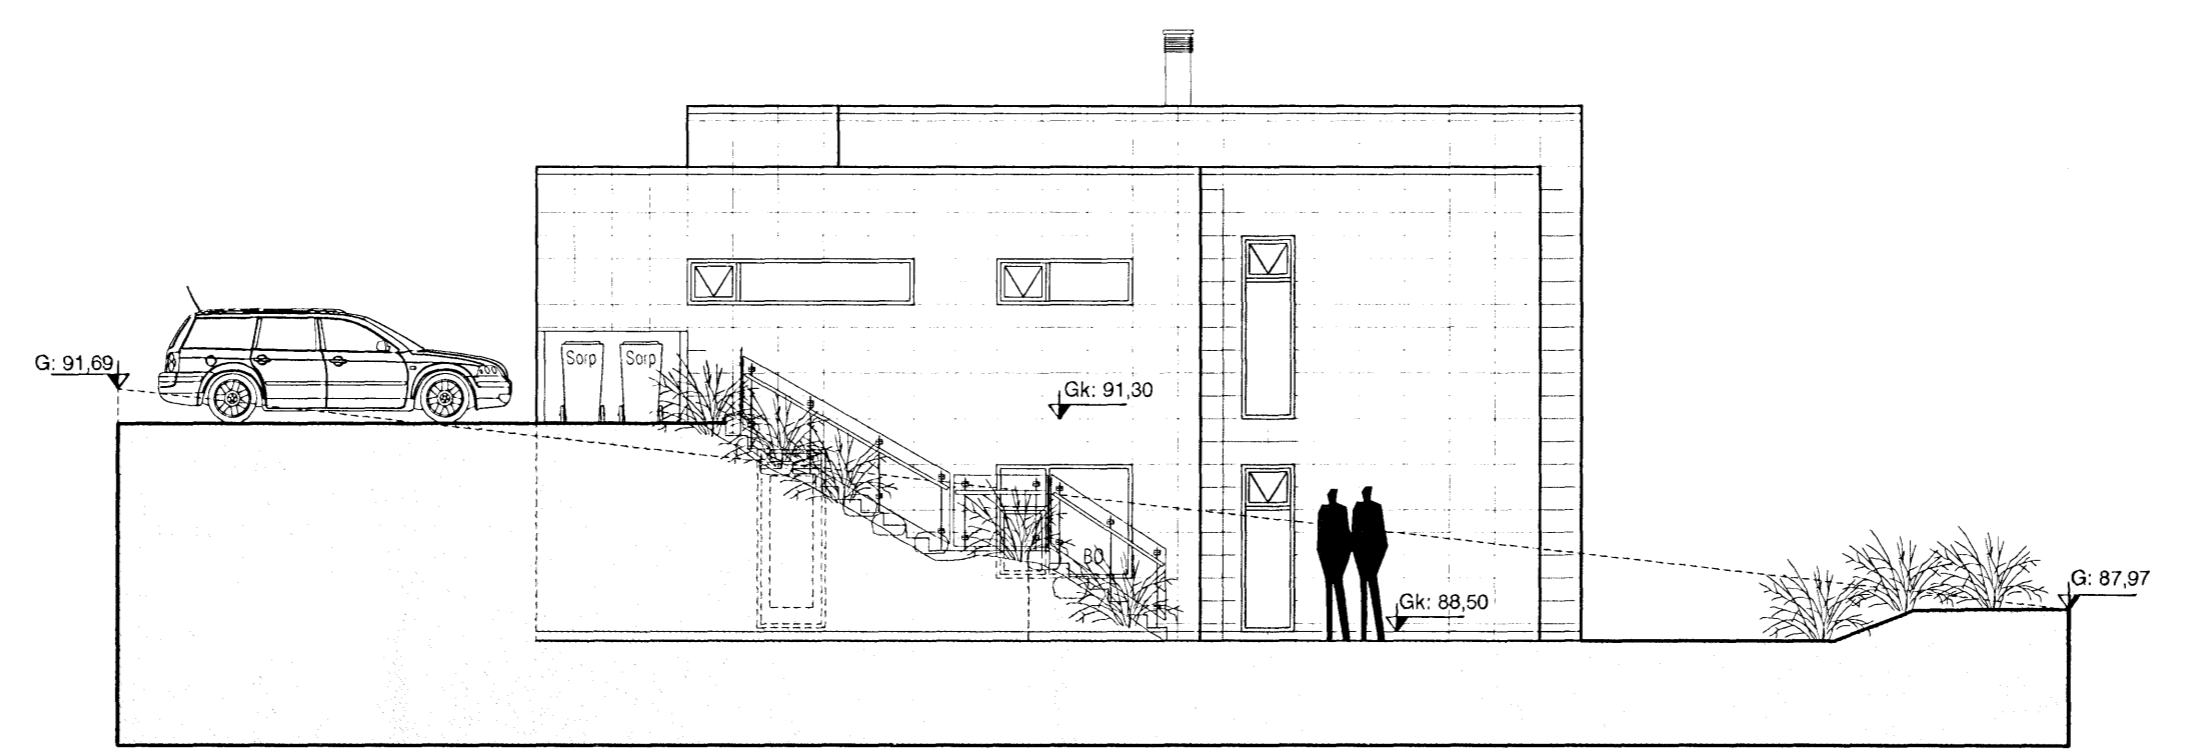

ÚTLIT - SUÐUR

Breyting 14.10.2008
 Breytt pósthúsið glugga

VEKTOR - hönnun og ráðgjöf - Akralind 6, 201 Kópavogi.		Jón Hrafn Hlökkversson byggingarfræðingur Kt. 230682-6519 sími: 554-6650 fax: 554-6669.	Brekkuás 13, Hafnarfjörður
Teikn. nr.	Tilvísun á teikningu	Br.	Dags.
Samþykkt		Hannað ÁVB	
Dagsetning		Verk nr.	Mælikvarði
12.06.2007		A-07-02-14	1:100
		Teikn. nr.	A-004