


Samþykkt  
 29.07.2008  
 Bjarki Johannesson  
 Skipulags- og byggingarfulltrúi

G:91,69


G:90,91

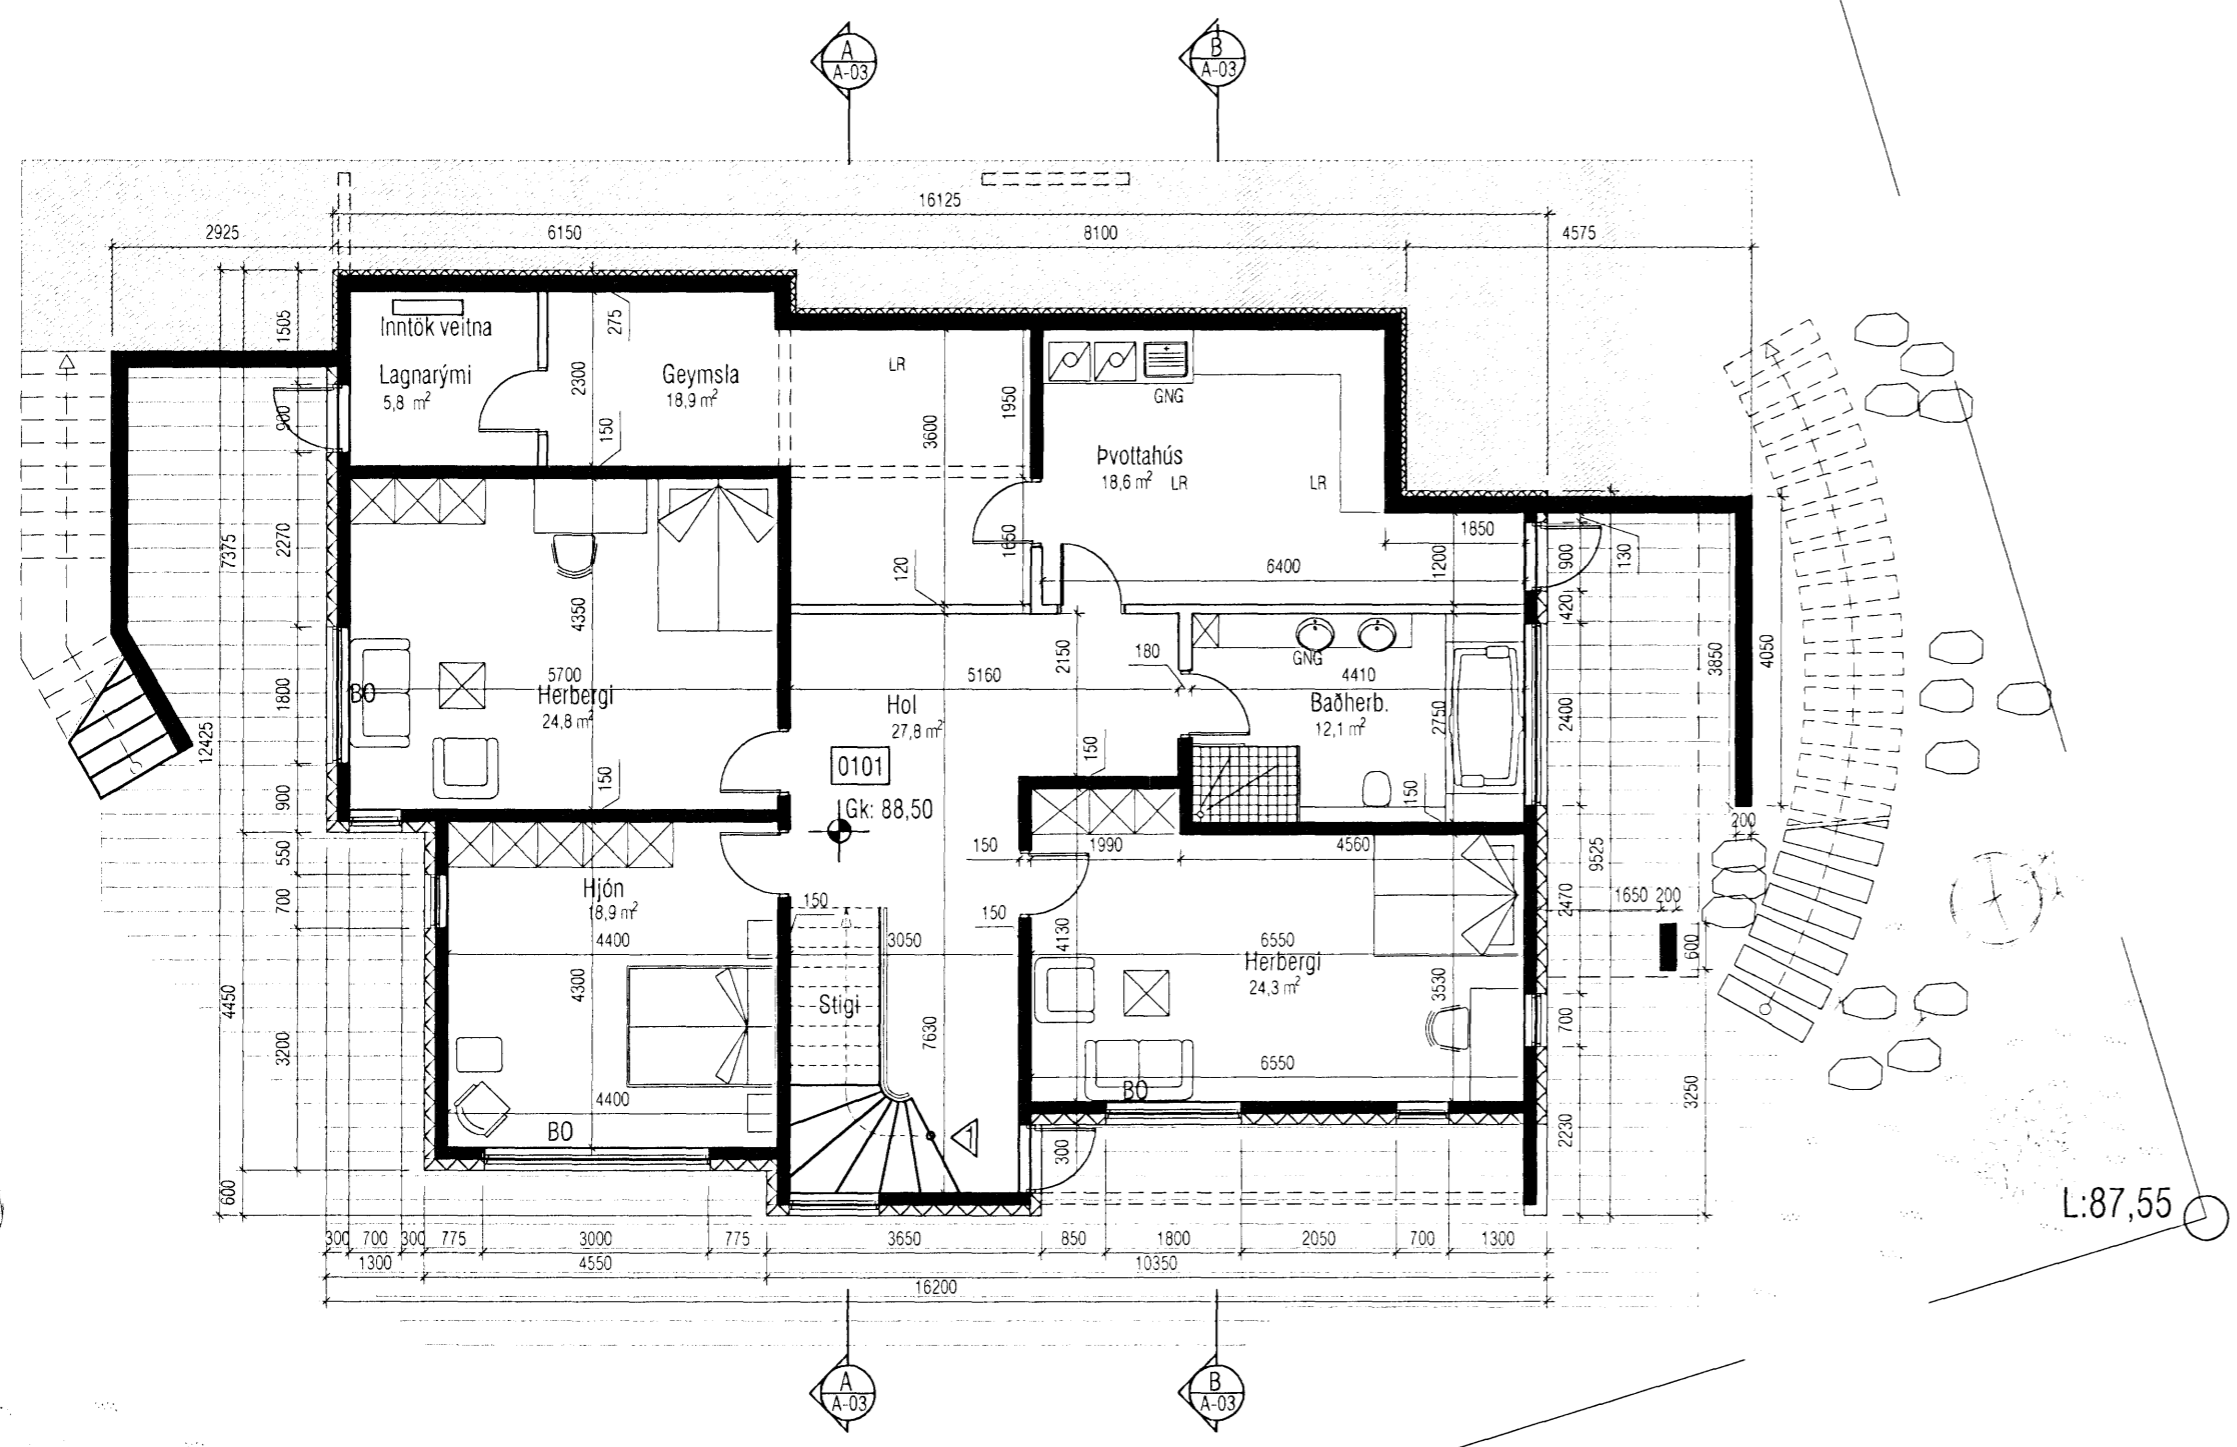


L:87,55

G:87,97

G:87,79

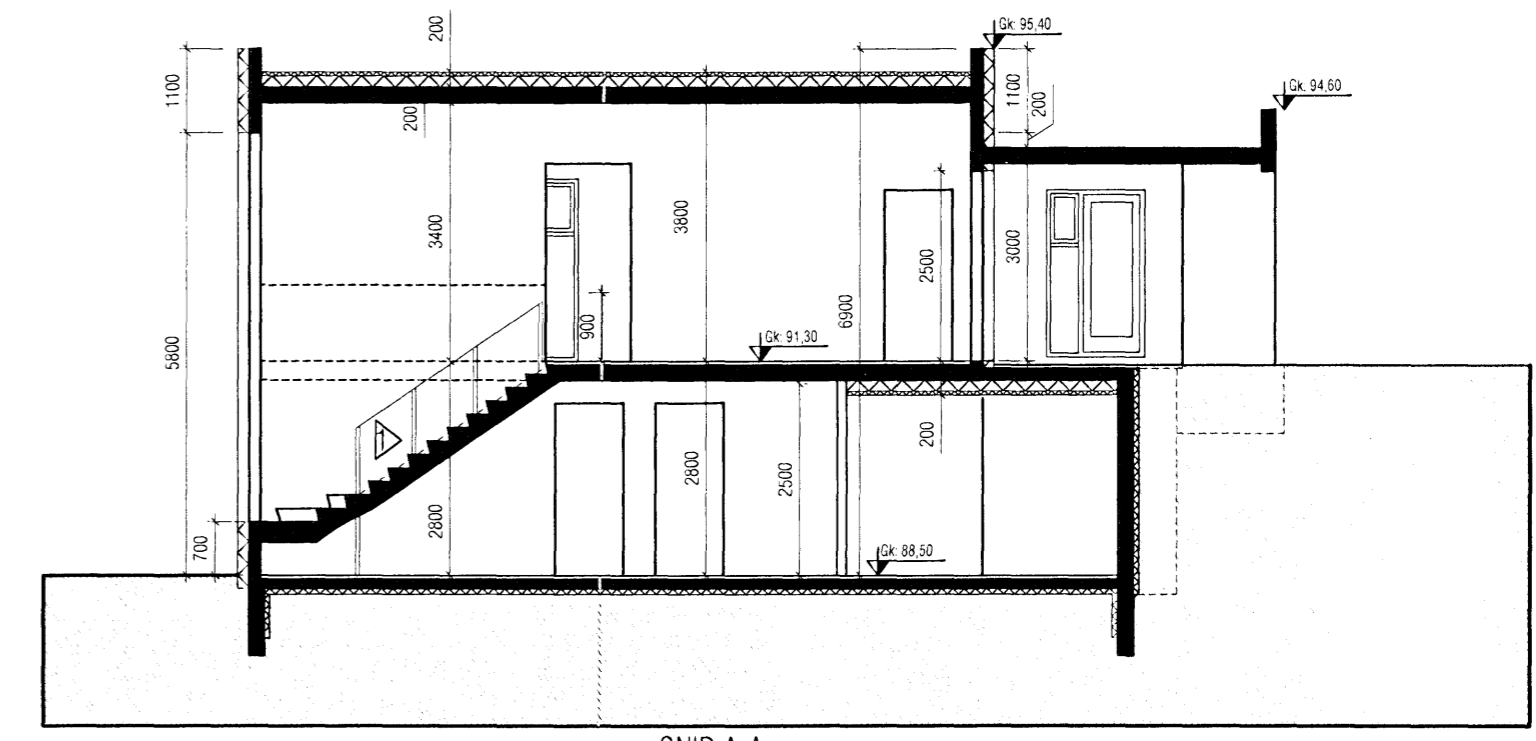

SNID A-A

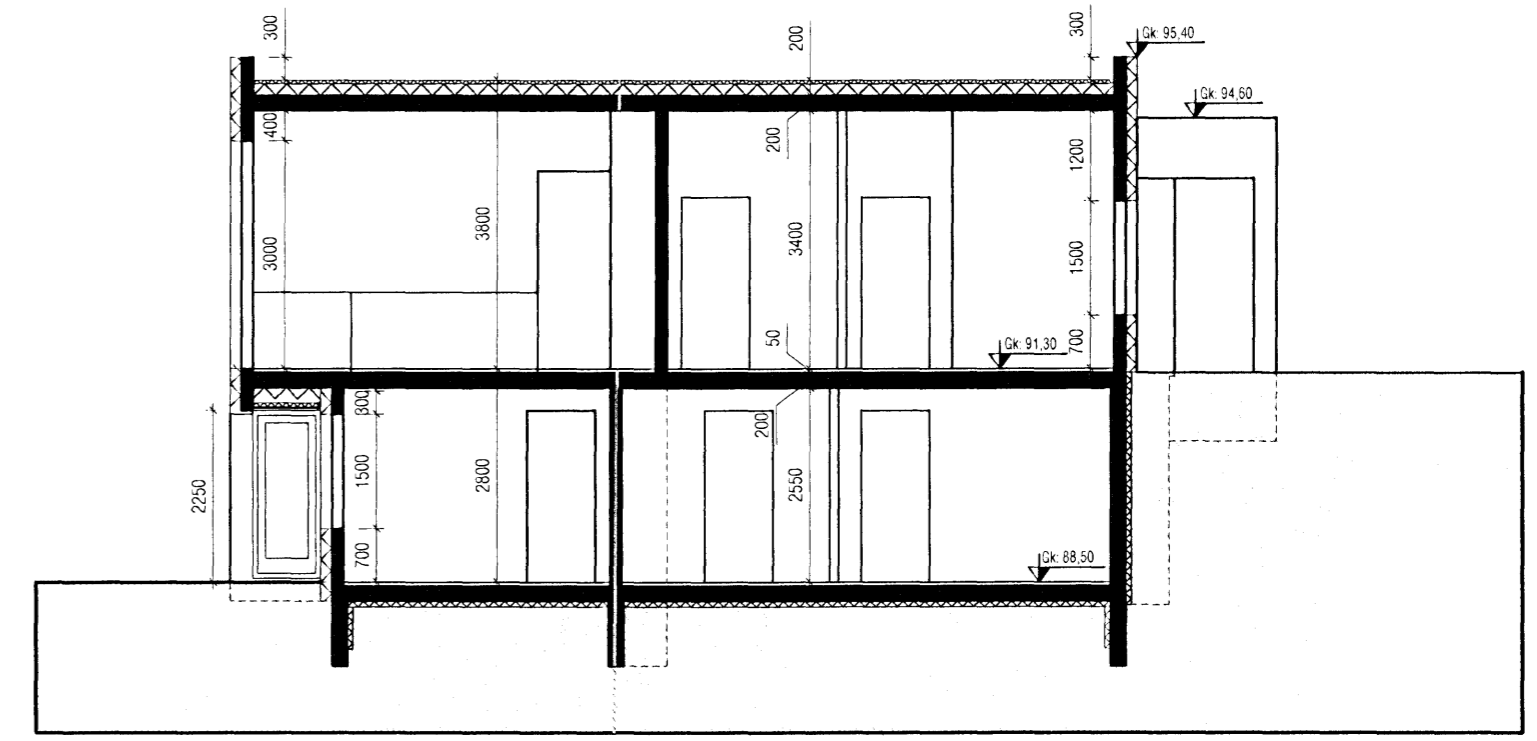

SNID B-B

Breyting 14.10.2008  
 Stigi breytist

<b>VEKTOR</b> - hönnun og ráðgjöf - Akralind 6, 201 Kópavogi.		Jón Hrafn Hlökkversson byggingarfræðingur Kl. 260662-6519 sími: 554-6650 fax: 554-6669.	Brekkuás 13, Hafnarfjörður
Teikn. nr.	Tilvísun á teikningu	Br.	Dags.
Samþykkt			
		Hannað	Teiknað
		JHH	ÁVB
Dagsetning	Verk nr.	Mælikvarði	Teikn. nr.
12.06.2007	A-07-02-14	1:100	A-003

Grunnmynd Neðri Hæðar  
 Sneiðingar A-A & B-B