


ÚTLIT - AUSTUR

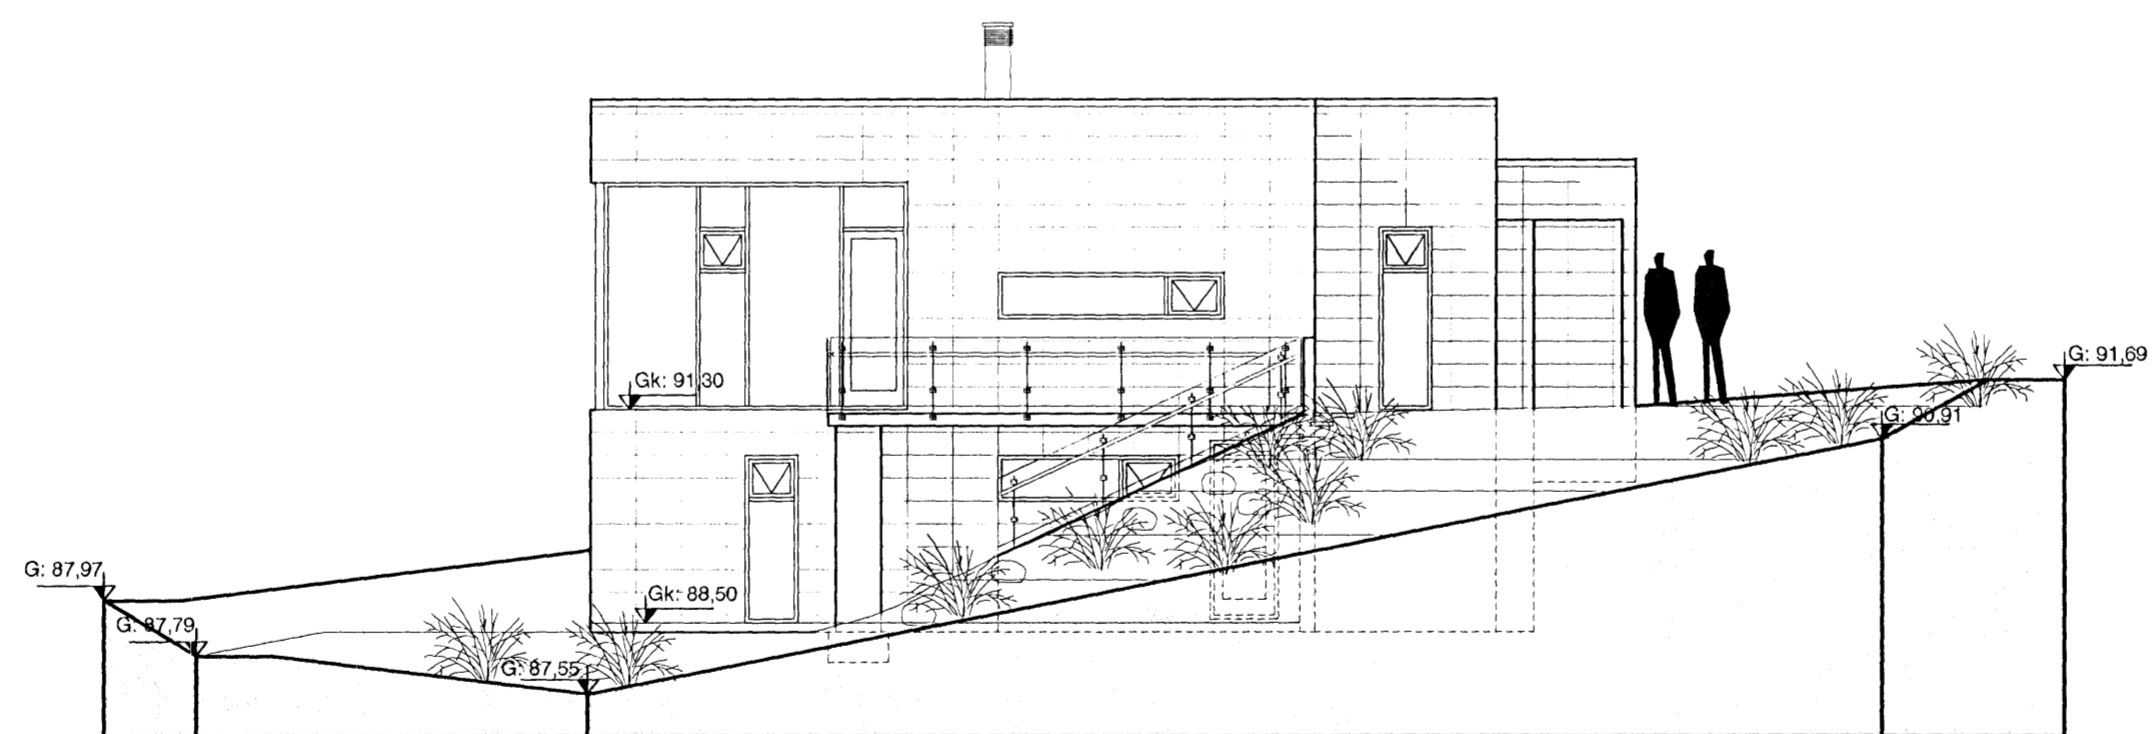

ÚTLIT - NORÐUR

Breyting 14.10.2008
 ► Breytt pótaskipan glugga

VEKTOR - hönnun og ráðgjöf - Akralind 6, 201 Kópavogi.		Jón Hrafn Hlöðversson byggingafræðingur Kt. 260662-6619 sími: 554-6650 fax: 554-6669.	Brekkuás 13, Hafnarfjörður
Teikn. nr. Samþykkt	Tilvísun á teikningu	Br. Dags.	Útlit
Hannað JHH		Teiknað ÁVB	
Dagsetning 12.06.2007	Verk nr. A-07-02-14	Mælikvæði 1:100	Teikn. nr. A-005