


Samþykkt þann  
22.06.2008  
Byggingarástjófnisstofa  
F.R. Jon Steinarsson

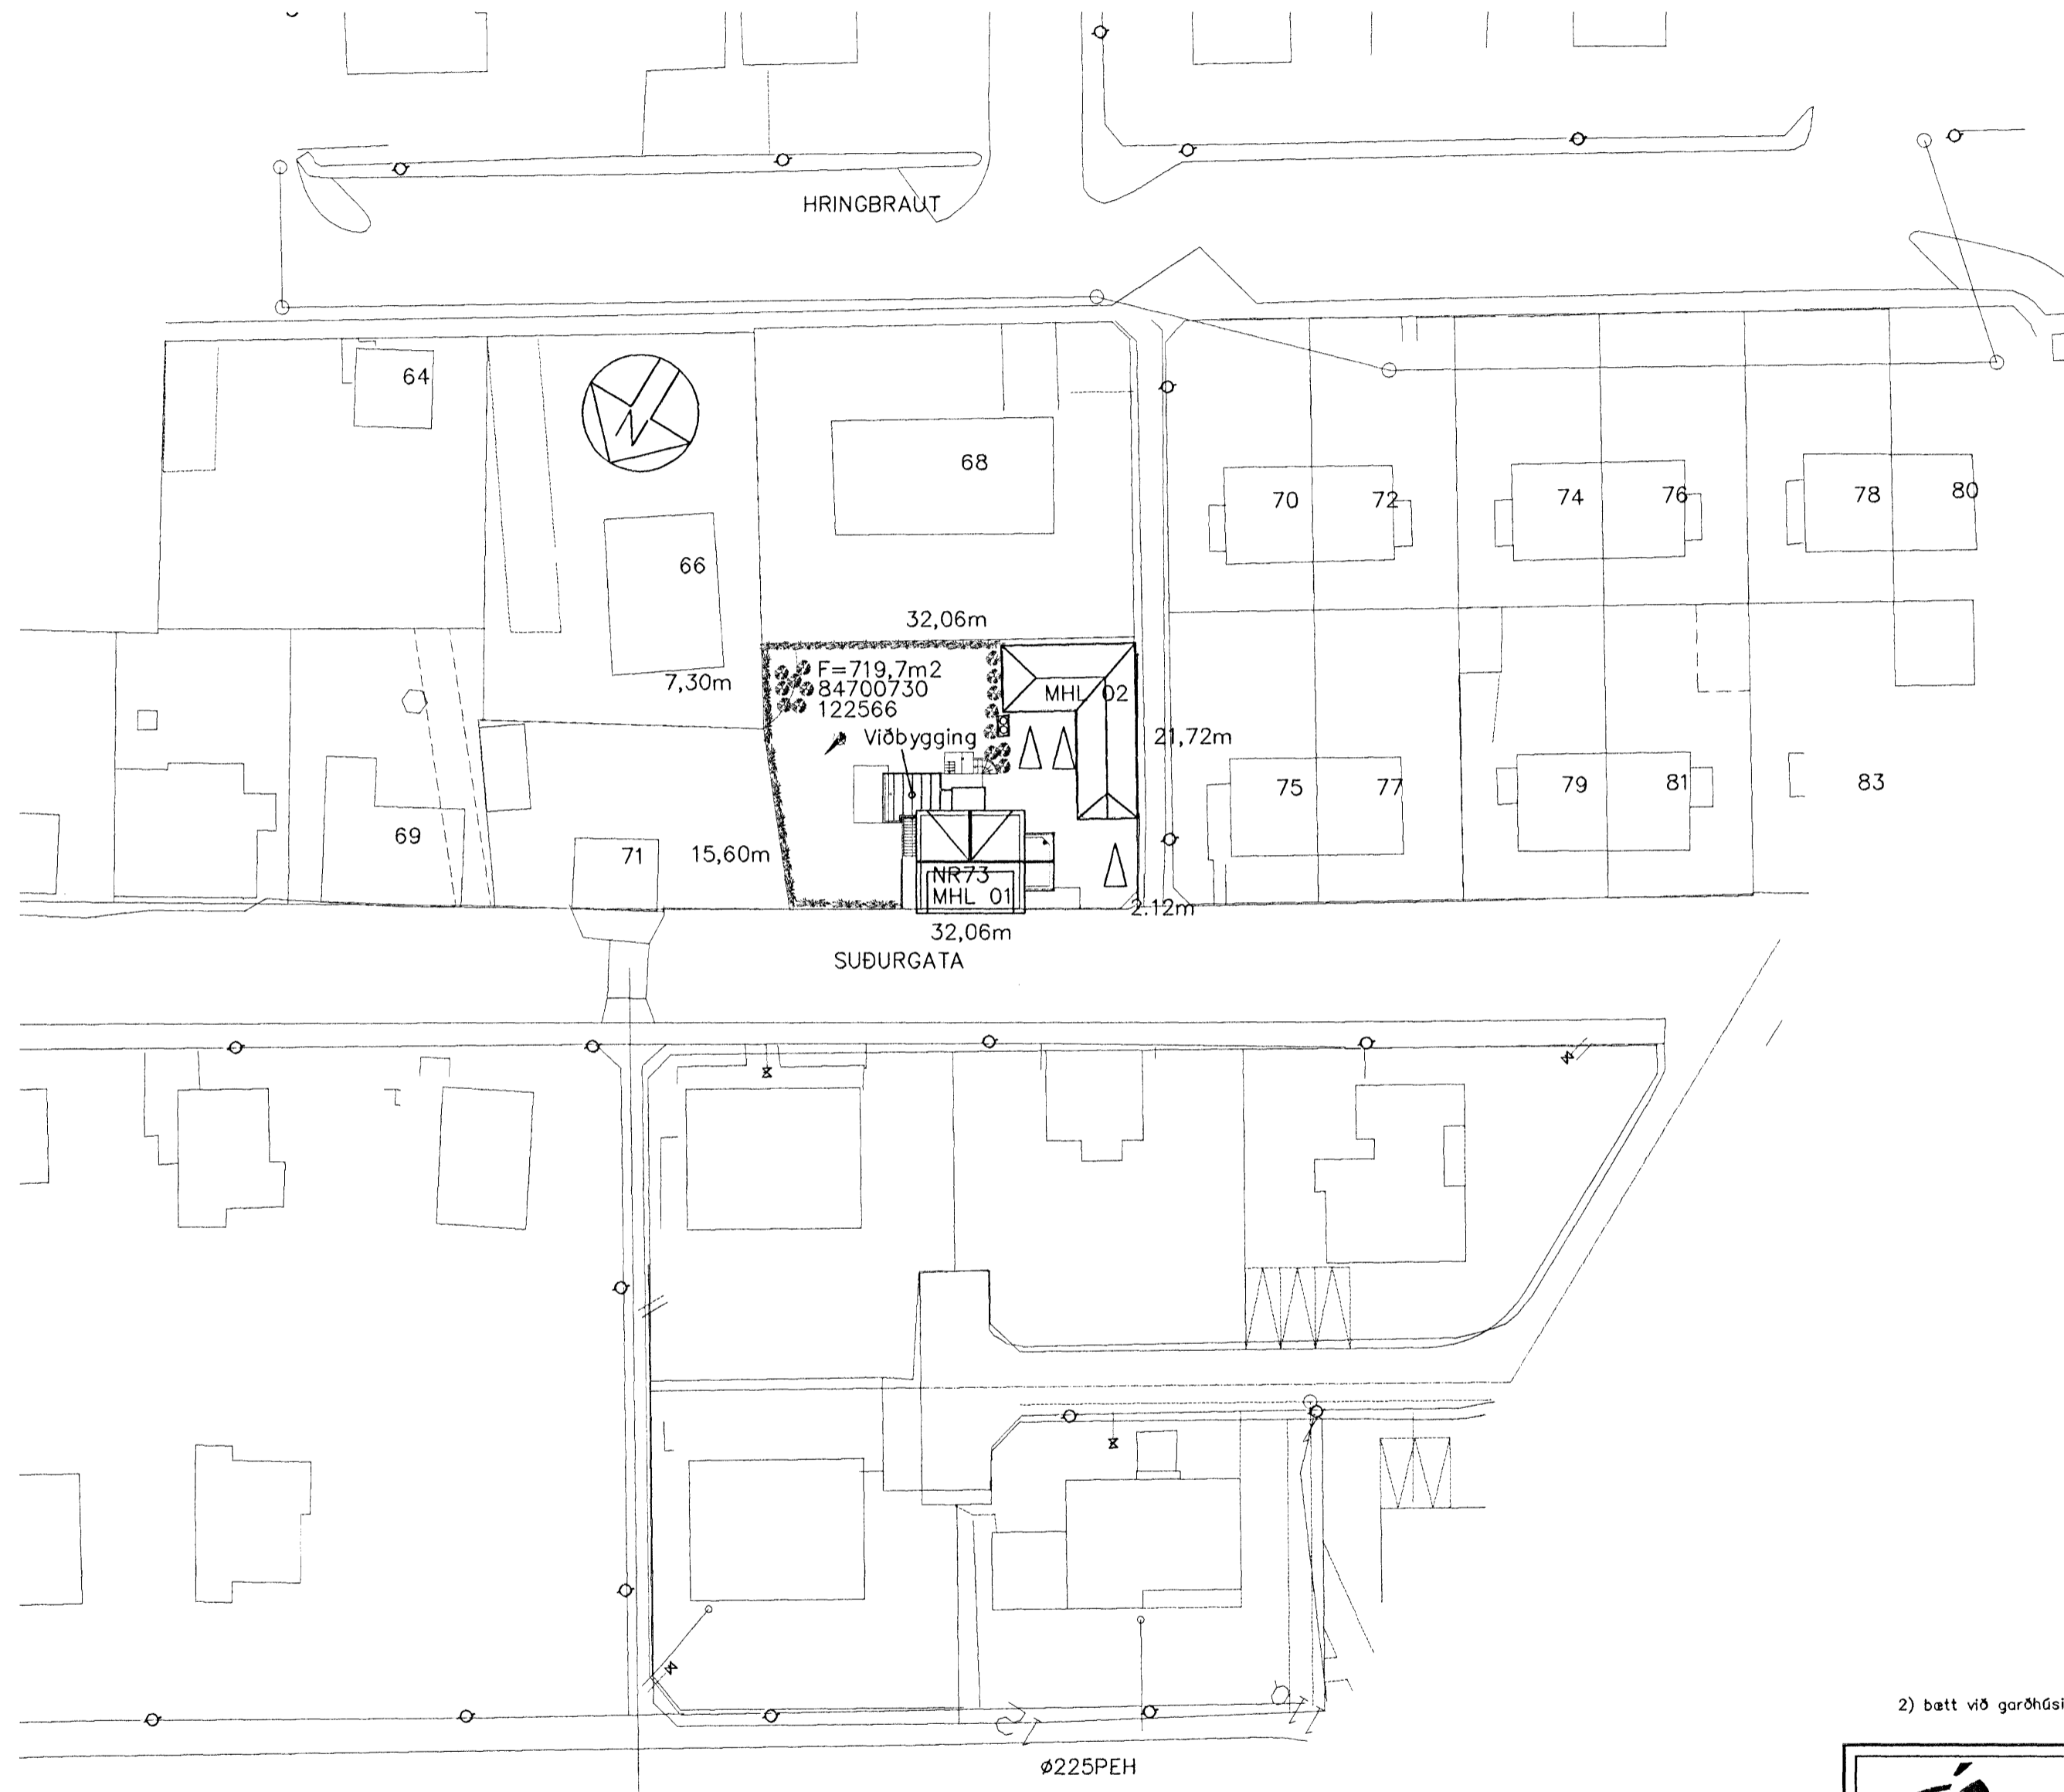

2) bætt við garðhúsi/ sálstofu

<b>Onyx ehf</b>		Brynjar Danielsson Byggingafr. Skjólslum 9 201 Kópavogi Sími. 861 5655 Fax. 587 2610 Netfang. onyx@simnet.is	
nr.	Breyting.	af dags	VERKEFNI
1	teikn uppfærð	BD 08.01.07	<b>SUBURGATA 73 HF</b>
2		BD 06.07.08	TEIKNING.
3			<i>Viðbygging á suðurgall afstöðumynd</i>
4			TEIKN nr.
5			<b>A100</b>
6			YFIRFARIN OG SAMÞYKKT.
7			Kt. 09.04.67-5229
8			MÆLIKVARDI. 1:100
		Öll mál á teikningunni eru í mm. 0,0 100 200 300 400 500 600 700 800 900 1000mm	