

Samþykkt þann

01 OCT 2008

Byggingafulltrúinn í Hafnarfirði
F.h. Jón Sigurðsson

breytt / dags. / teiknað / lýsing
A/30.08.08/FF/Geymslurými sett undir bílageymslu

Fagrákinn 1, bílageymsla.

Breyting 30.08.08:
Geymslu rými er sett undir bílageymslu með gönguopli í gólf.
Rýmið er einangrað með þrífalagl í gólf.

Lýsing: Byggð er bílageymsla sem er sambyggð við bílageymslu á lóðinni Fagrákinn 3.

Byggingarefni:

Útveggir eru staðsteyptir einangraðir að innan með 100mm plasteinangrun og múrhúðað að utan. Gólfplata eru staðsteypt. Burðarvirki í þaki er úr sperrum 50x225mm c/c 600, klætt að utan með borðum (25 x 150) og þakpappa og bárujárni. Loftþræsting fyrir þak er með 1 x 30mm róni í hvert sperrubíl.

Þakrennur og niðurföll eru utánaliggjandi. Gluggar og útihurðir eru úr tré með tvöföldu einangrunargleri (K-gler). Klæðning í bílageymslu skal vera í flokki 1. Upphitun verður í forml ofna. Vatns og frárennisslagirnir eru lagðar í einangrun og grunn. Loftþræsting er náttúruleg um opnanlega glugga.

Frágangur á lóðarmörkum skal vera í samráði við lóðarhafa aðliggjandi lóða. Eitt bílastæði er á lóð.

Fagrákinn 1

Hafnarfjörður

Grunnmynd

Afstöðumynd




Hannað / teiknað: ff Verknúmer: 0715
Mælikvarði: 1/100 Dagsetning: 05.12.07

Teikn.nr. 101 A

Aðalhönnuður:
Fríðrik Fríðriksson arkitekt Fa, Kt: 211256-4519

Teiknistofan TAK

Langhóltsveg 111, 104 Reykjavík
Sími: 551 10 60 Fax: 551 10 66 Netfang: ffark@islandia.is

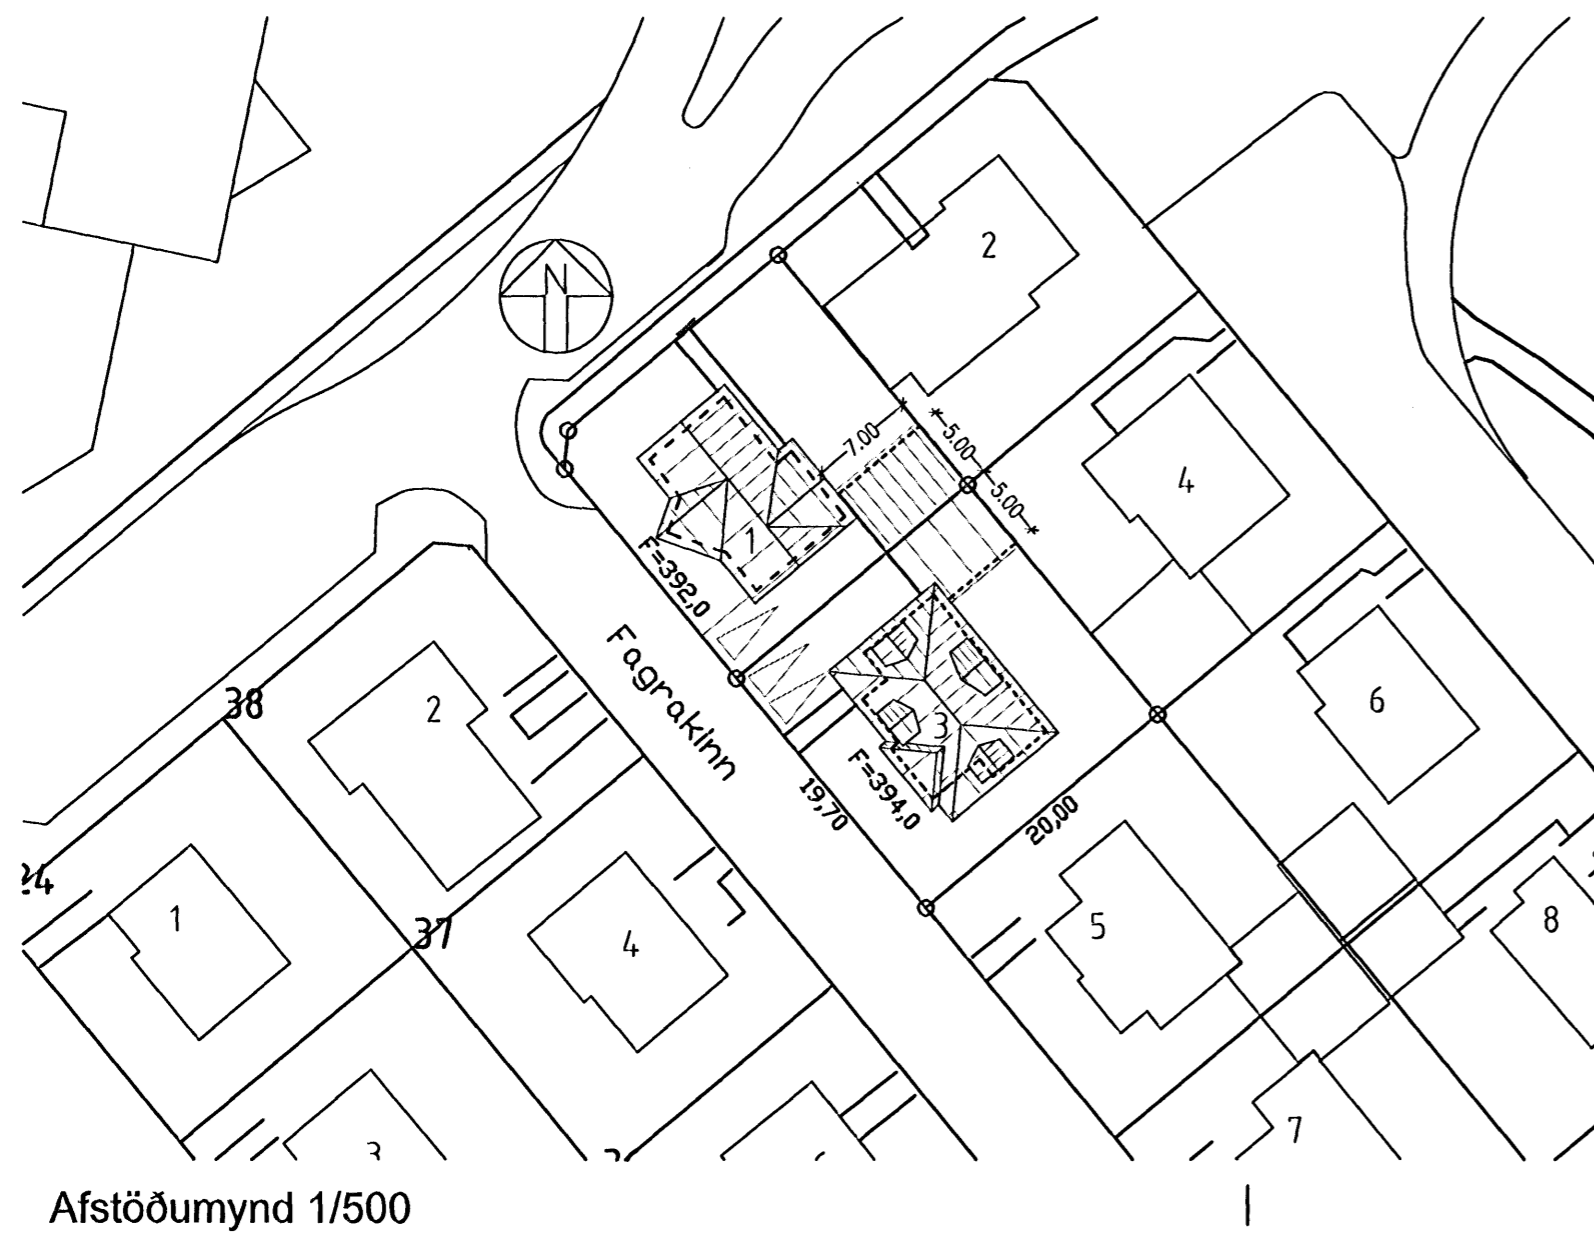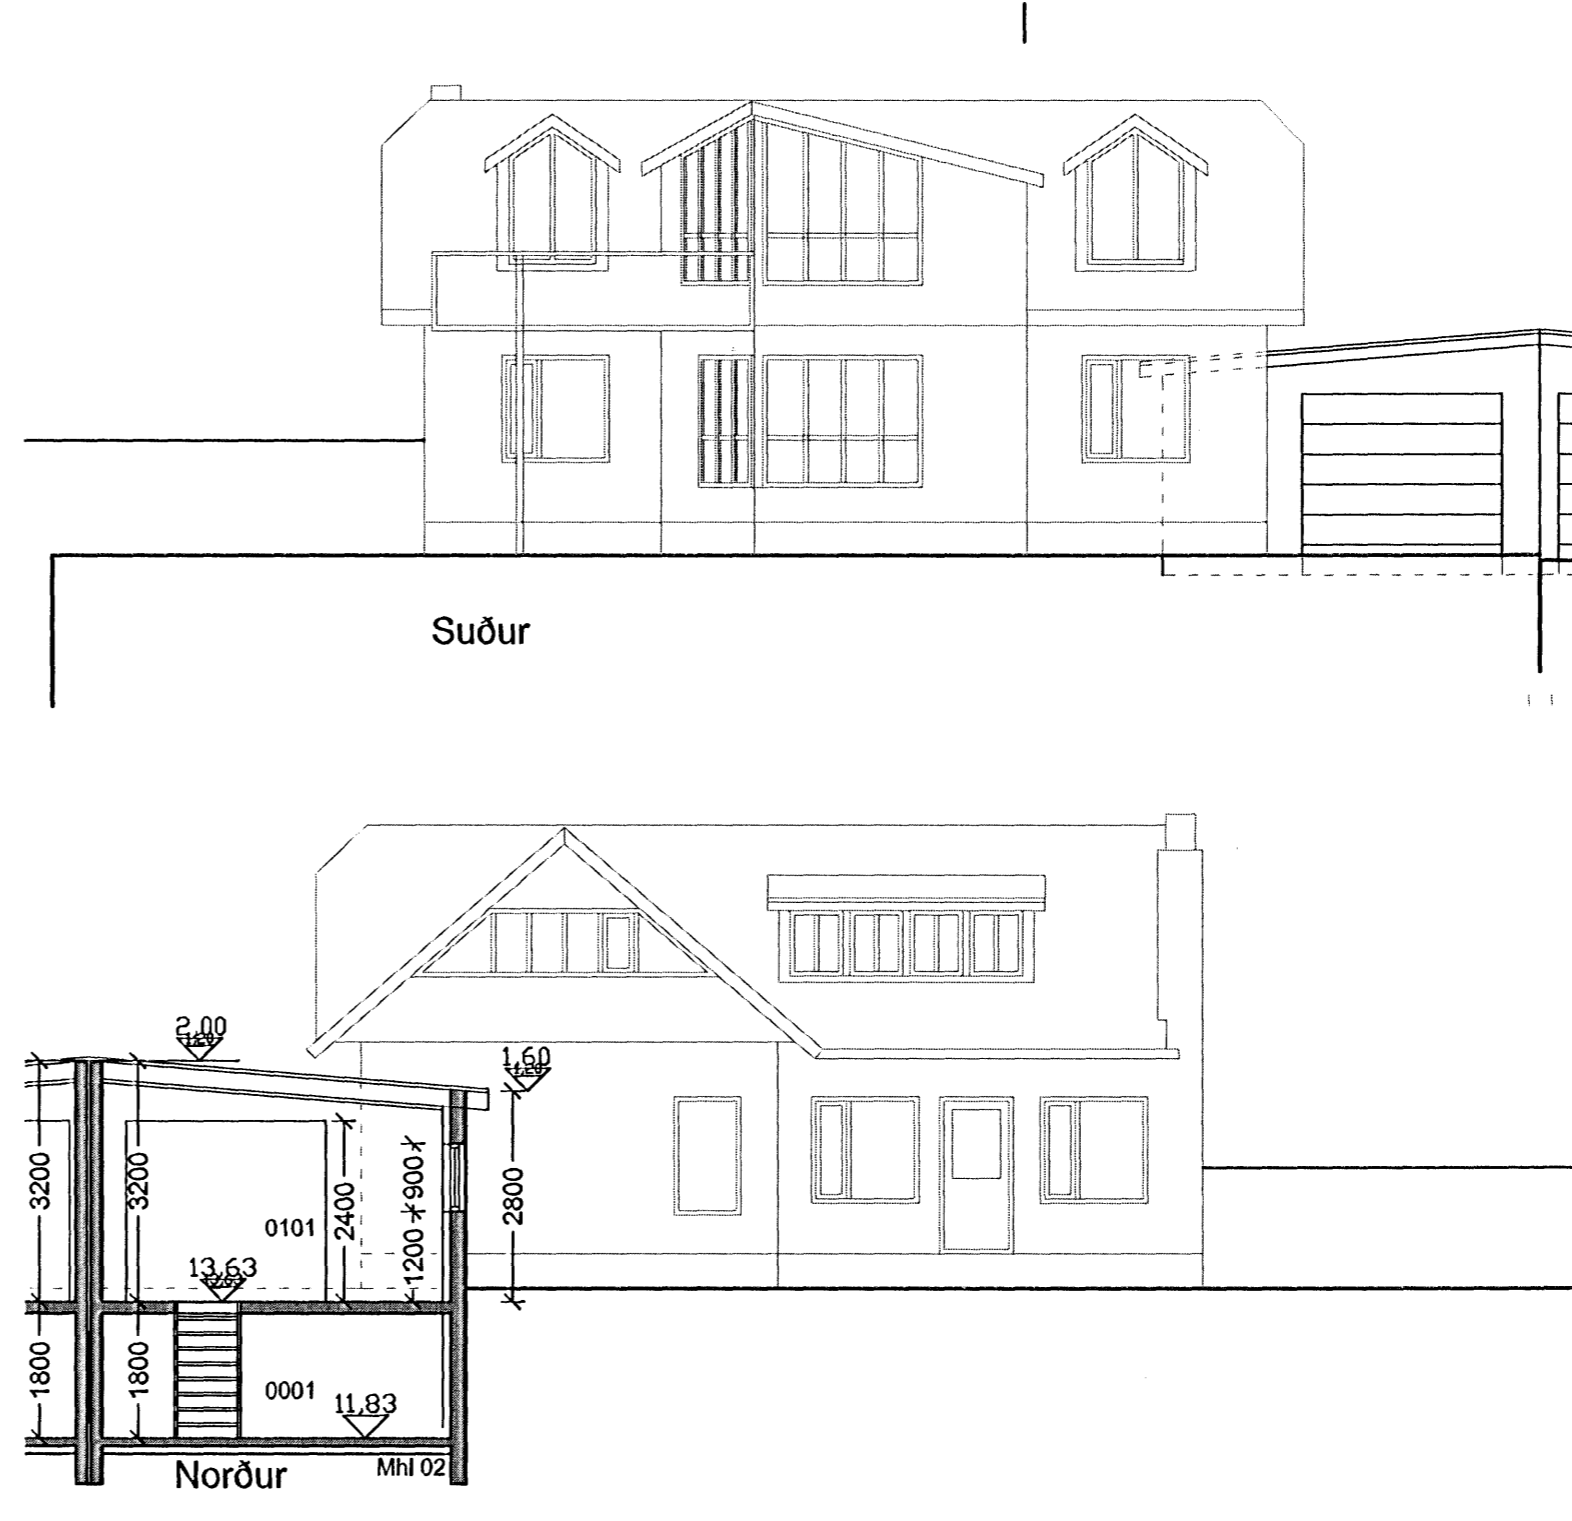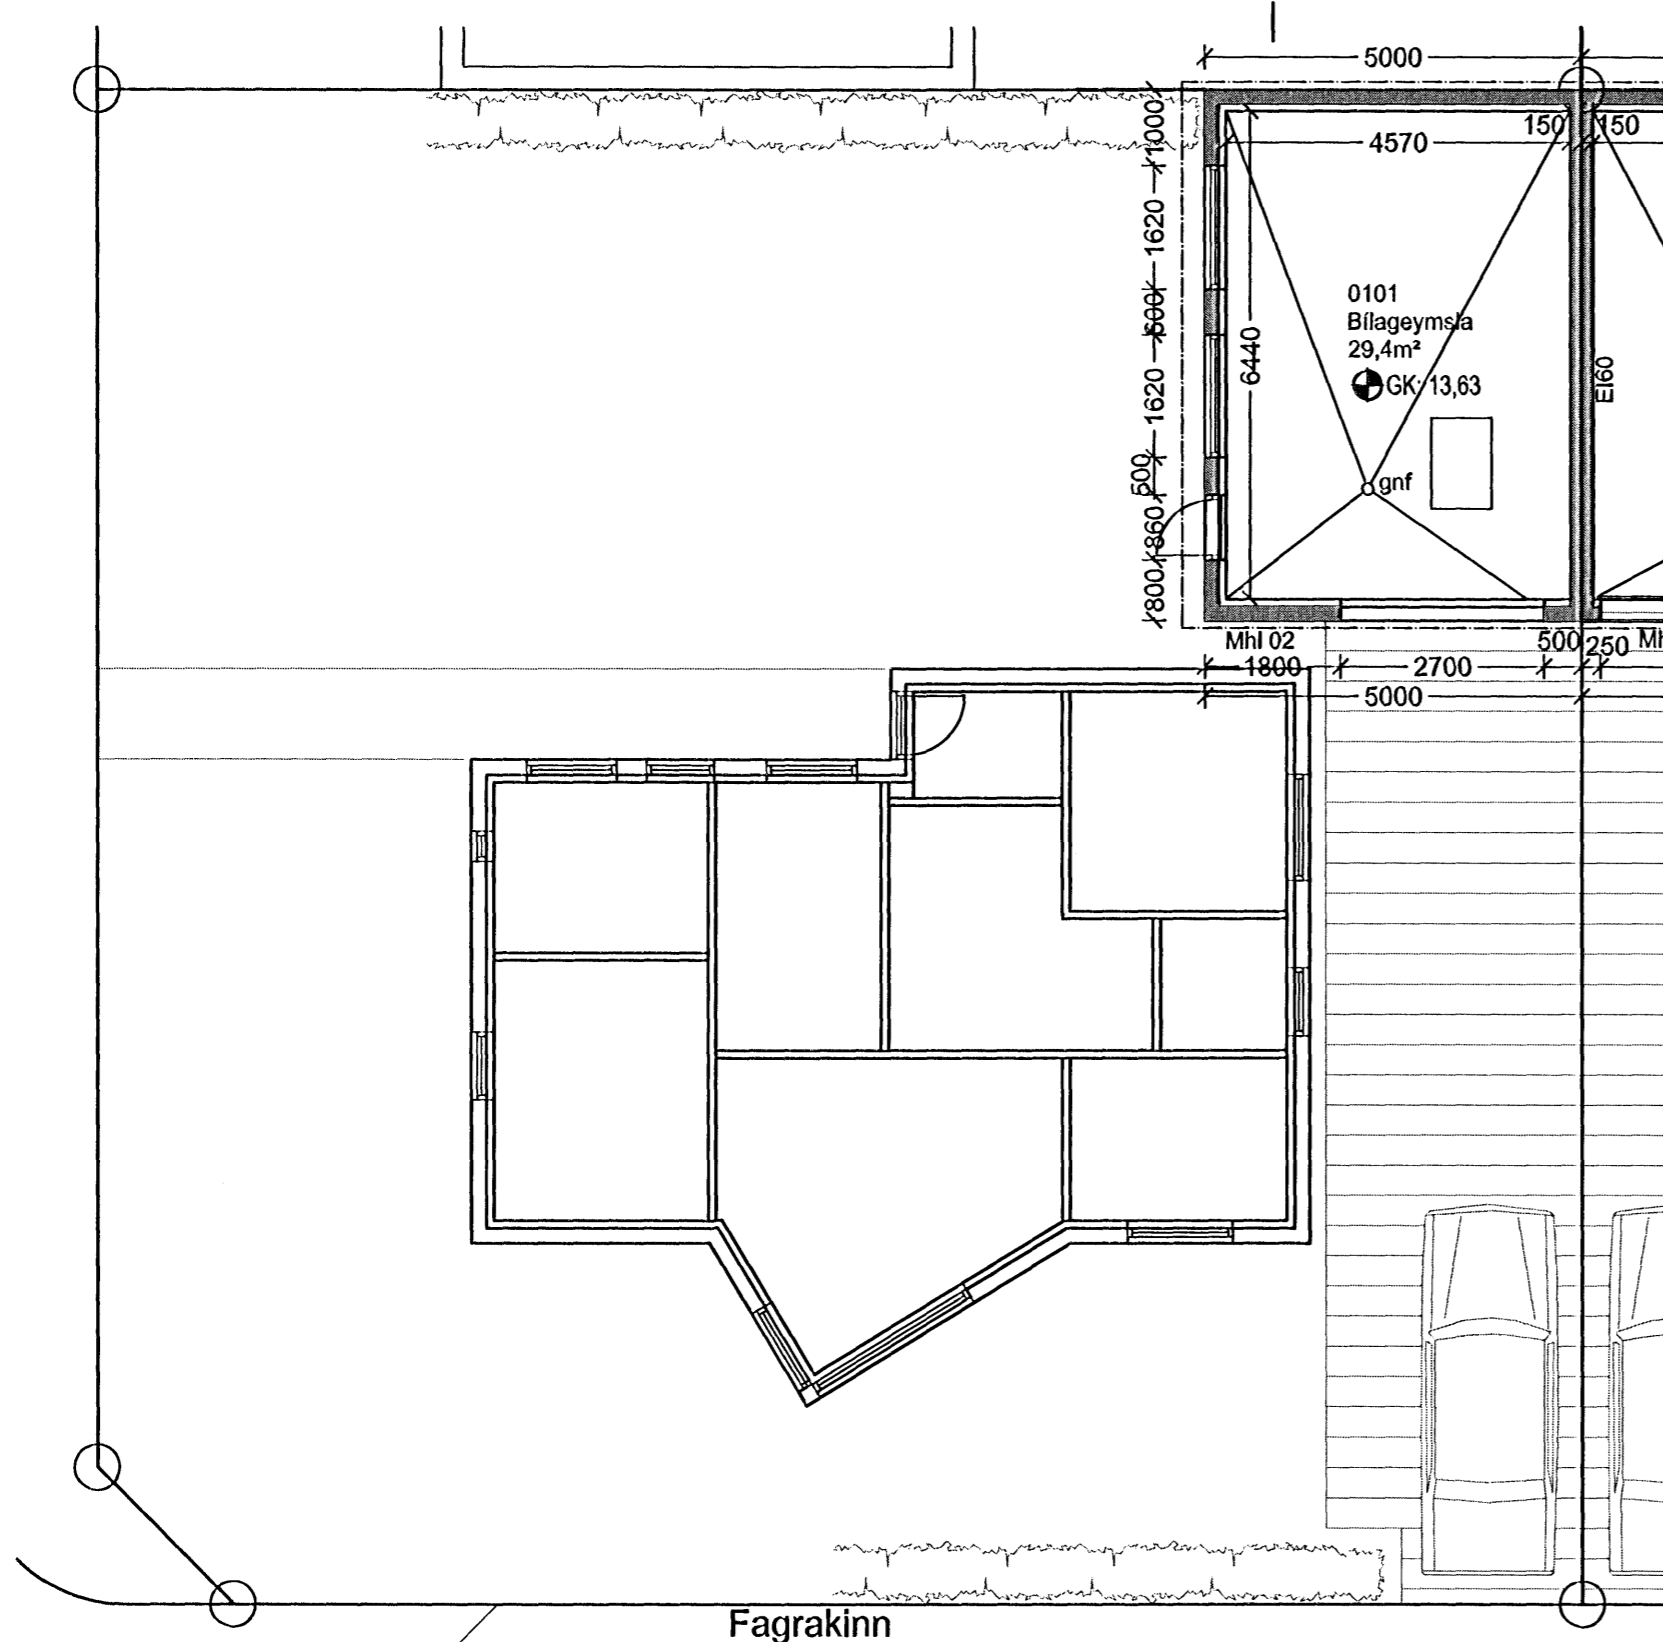

Afstöðumynd 1/500