


Samþykkt hönn  
 0.001 2008  
 Byggingarfræðingur  
 Eft. Jón Sigurðsson

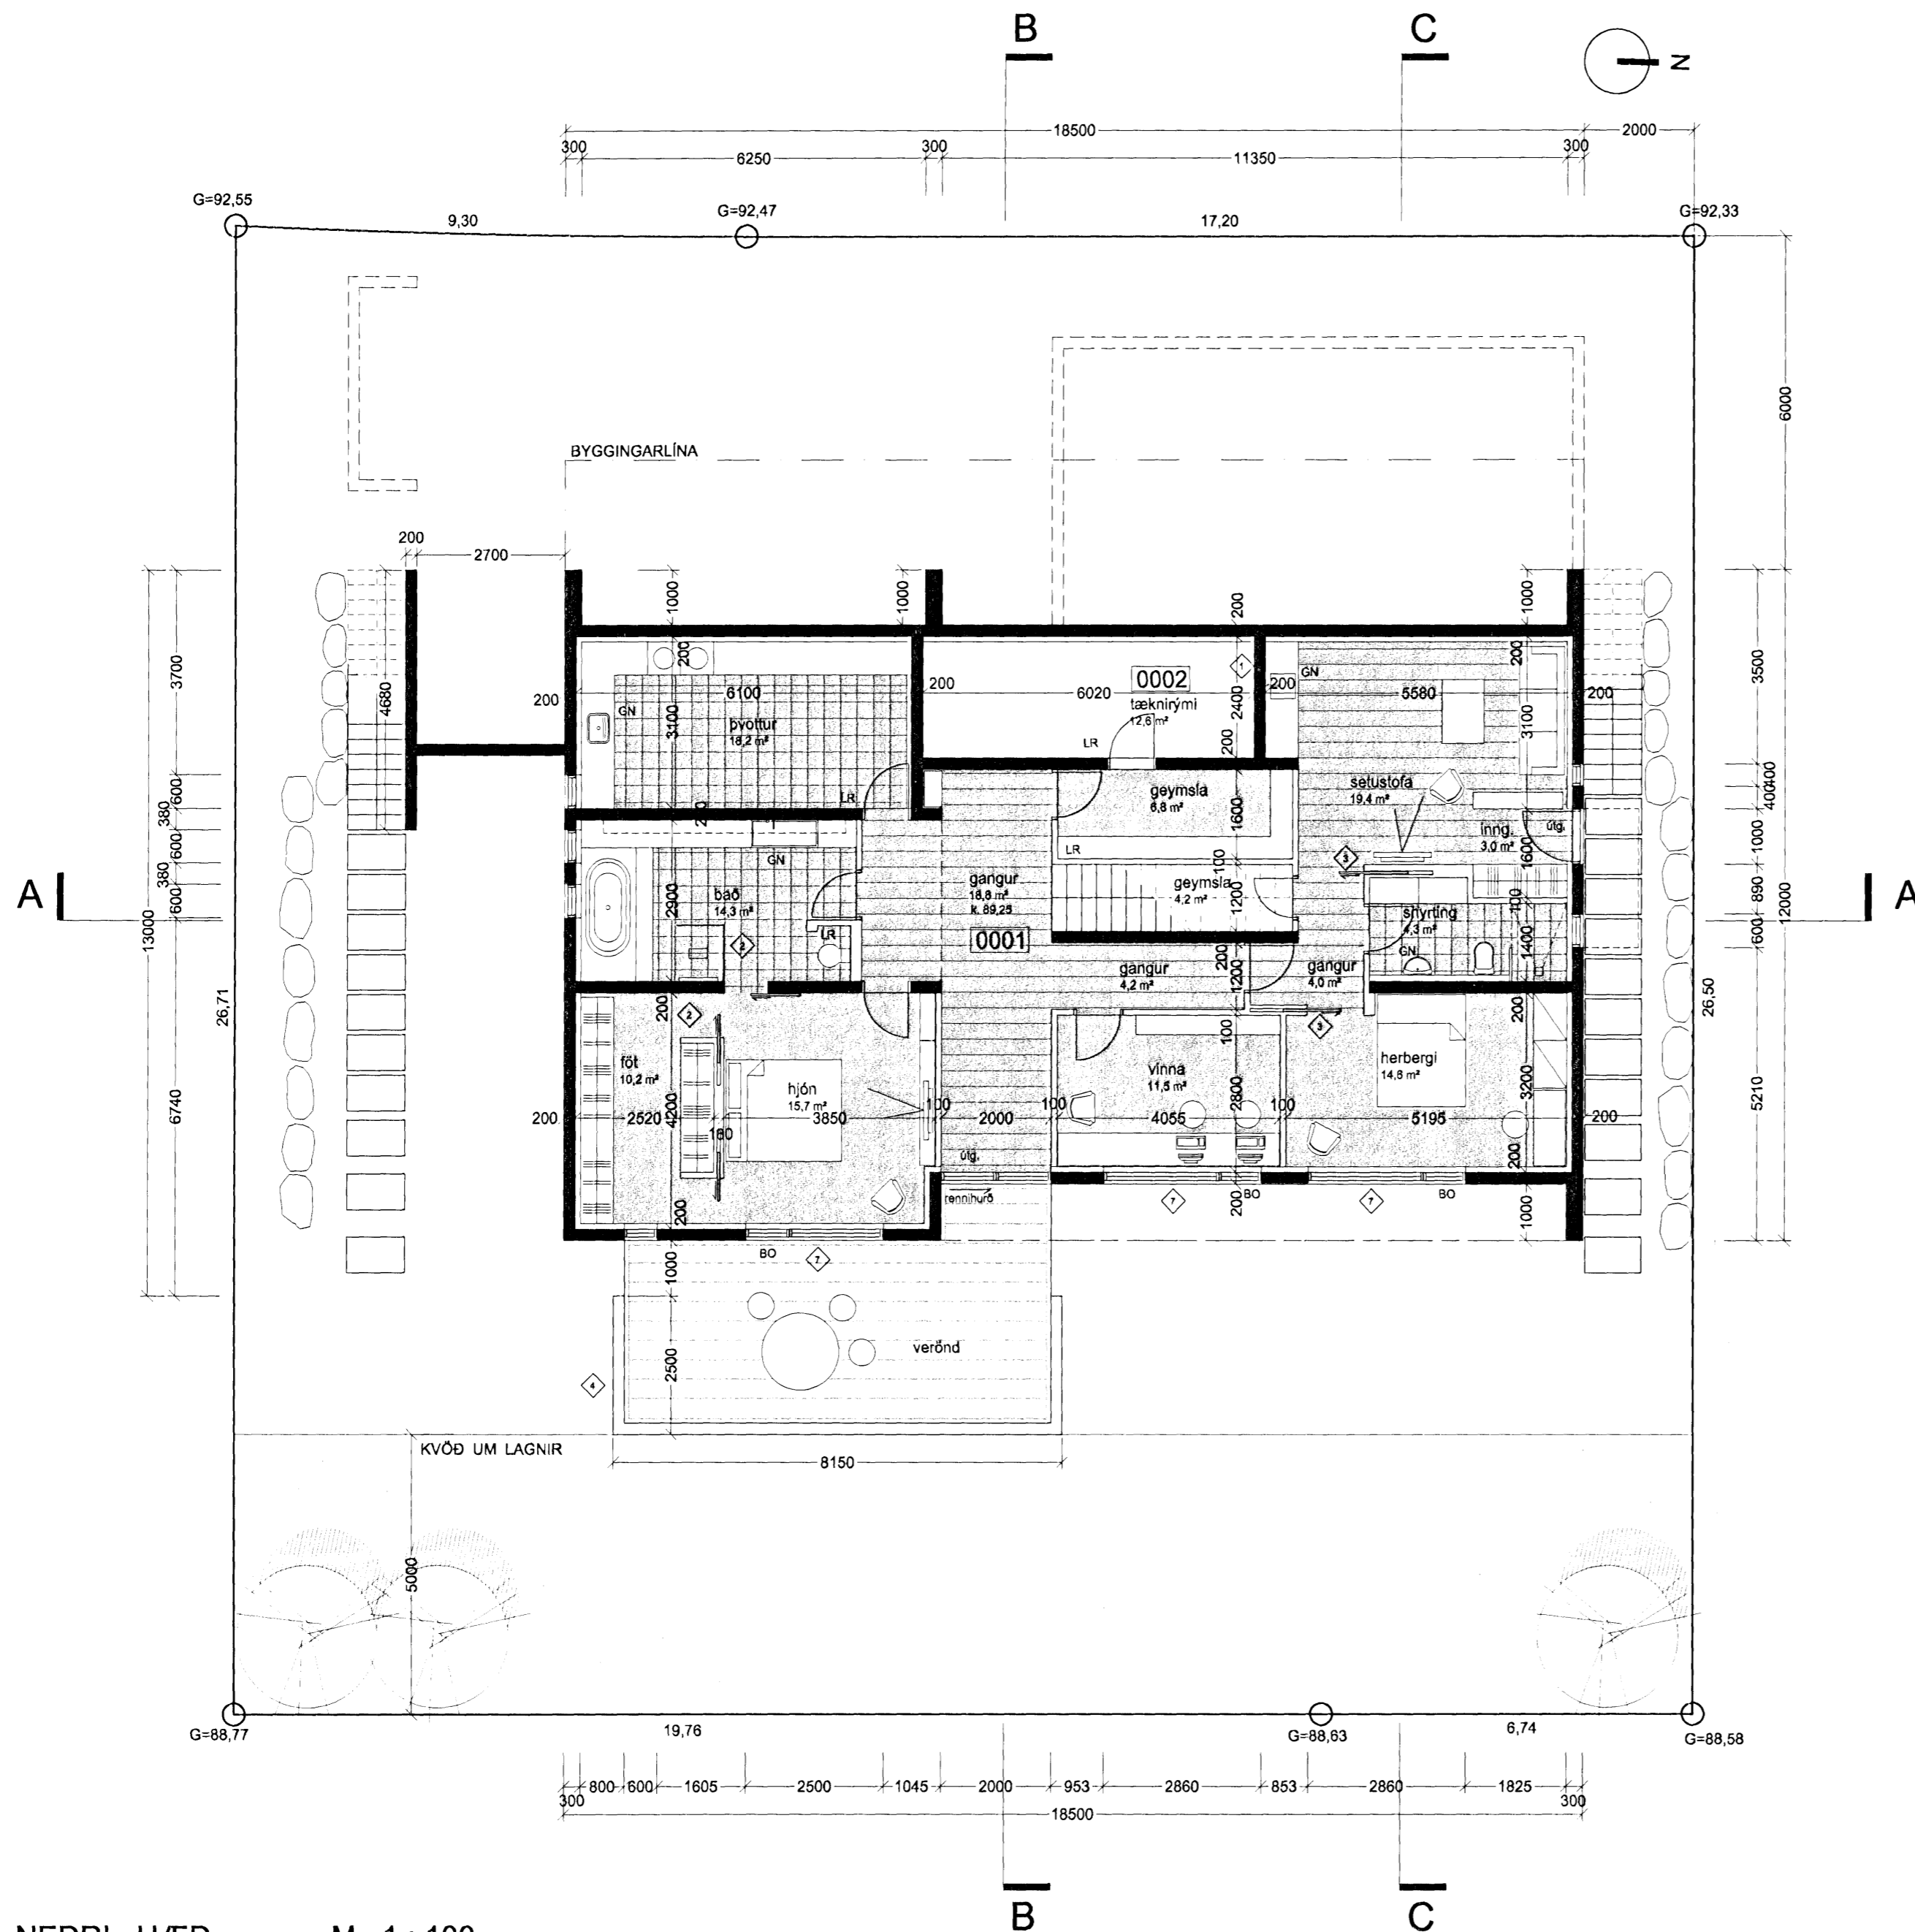

7	Gluggum breytt	11.09.08
4	Verönd stækkuð	11.09.08
3	Nýjar rennihúðir	22.08.08
2	Breyting á fyrirkomulagi á baði og fatah.	22.08.08
1	veggur færirst, tæknirými minnkar	22.08.08

Breyting: Fylgirit: Texti: Dags: Samp:

**Brekkuás 21, Hafnarfirði**  
 Einbýlishúð

Verkhiluti: grunnmynd neðri hæð

Teiknínúmer: 1.02

Mælikvarði: 1:100

Teiknað: RA

Yfirfarið:

Samþykkt:

Verknúmer: 07090

Útgáfudagur: 7. maí 2008

Teiknisið:

Útprintað: Sep 15, 2008 - 9:44

*Sig. Hallgrímsson*

**ARKÞING**  
 BOLHOLT 8 - 105 REYKJAVÍK  
 Sími: 570 5700 - Fax: 570 5701  
 arkthing@arkthing.is - www.arkthing.is

SIGURÐUR HALLGRÍMSSON, 170753-3139 ARKITEKT  
 HJÓRTUR PÁLSSON, 080152-4429 BYGG.FR.  
 GUÐRÚN INGVARSDÓTTIR, 291272-6069 ARKITEKT  
 ÞÓRÐUR ÞORVALDSSON, 210463-4619 ARKITEKT