




Byggingarritun
 05.10.2008
 Byggingarritun
 E.H. Jon Sigurdsson

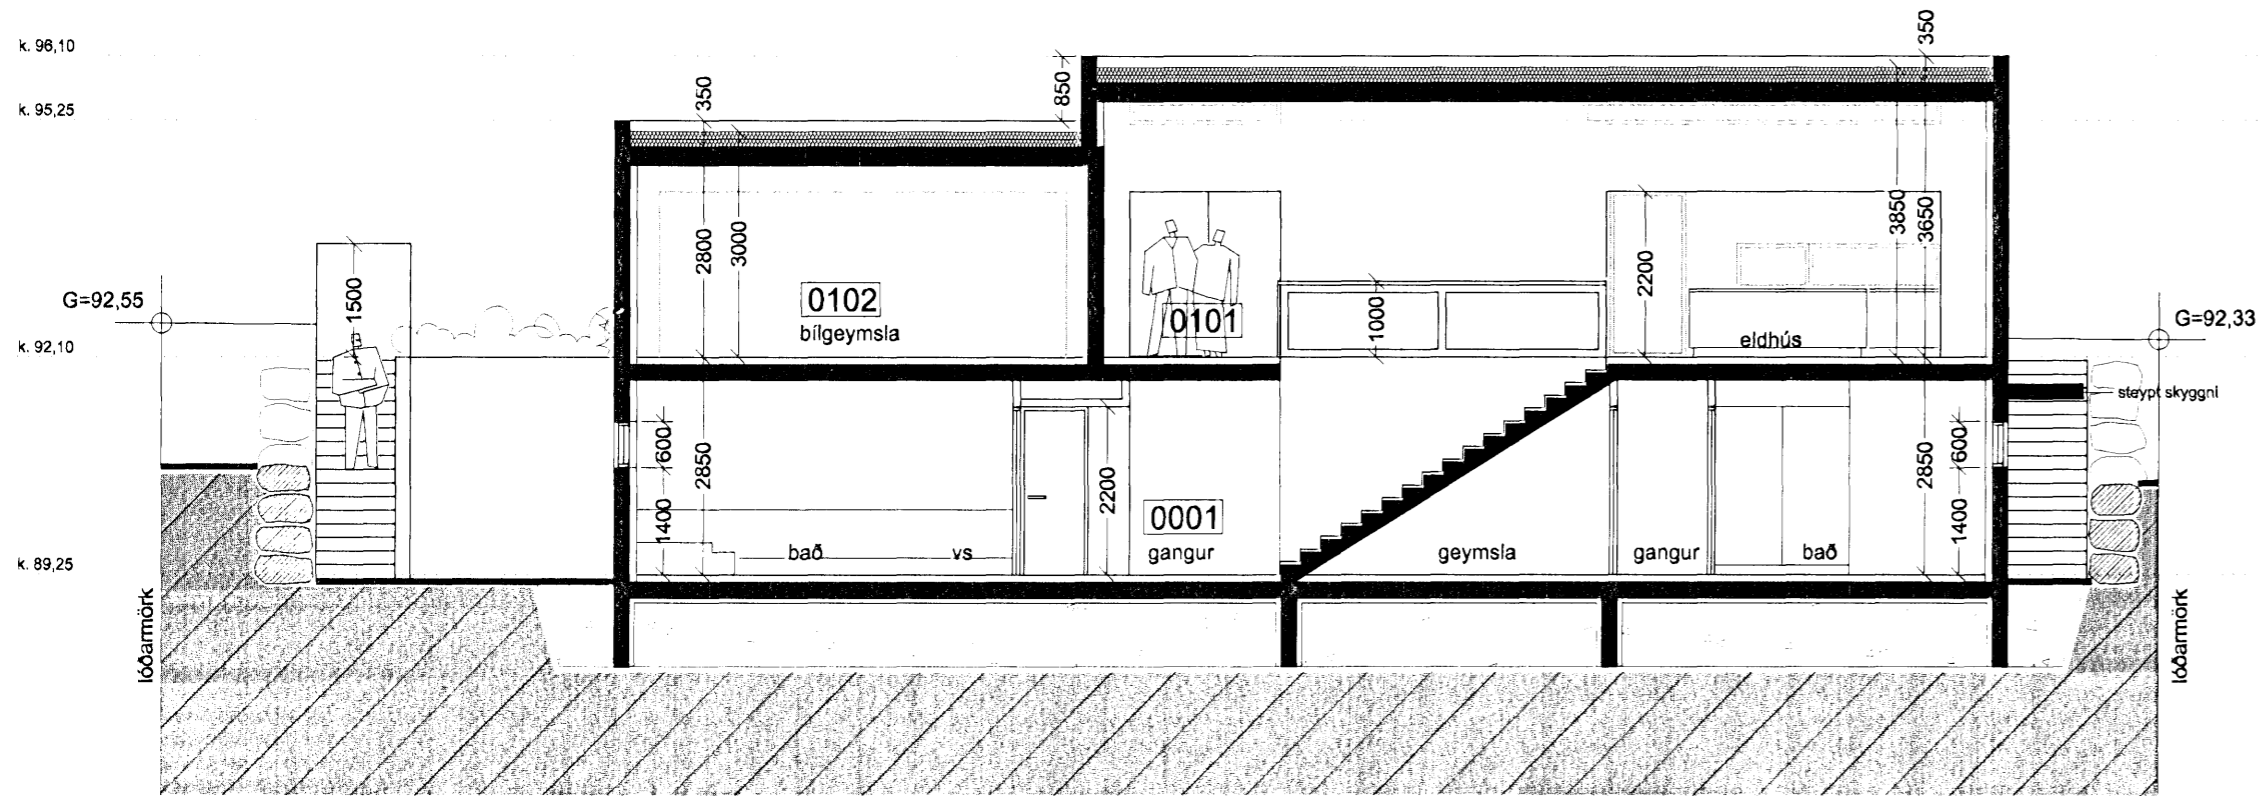

SNEIÐING A - A M 1 : 100

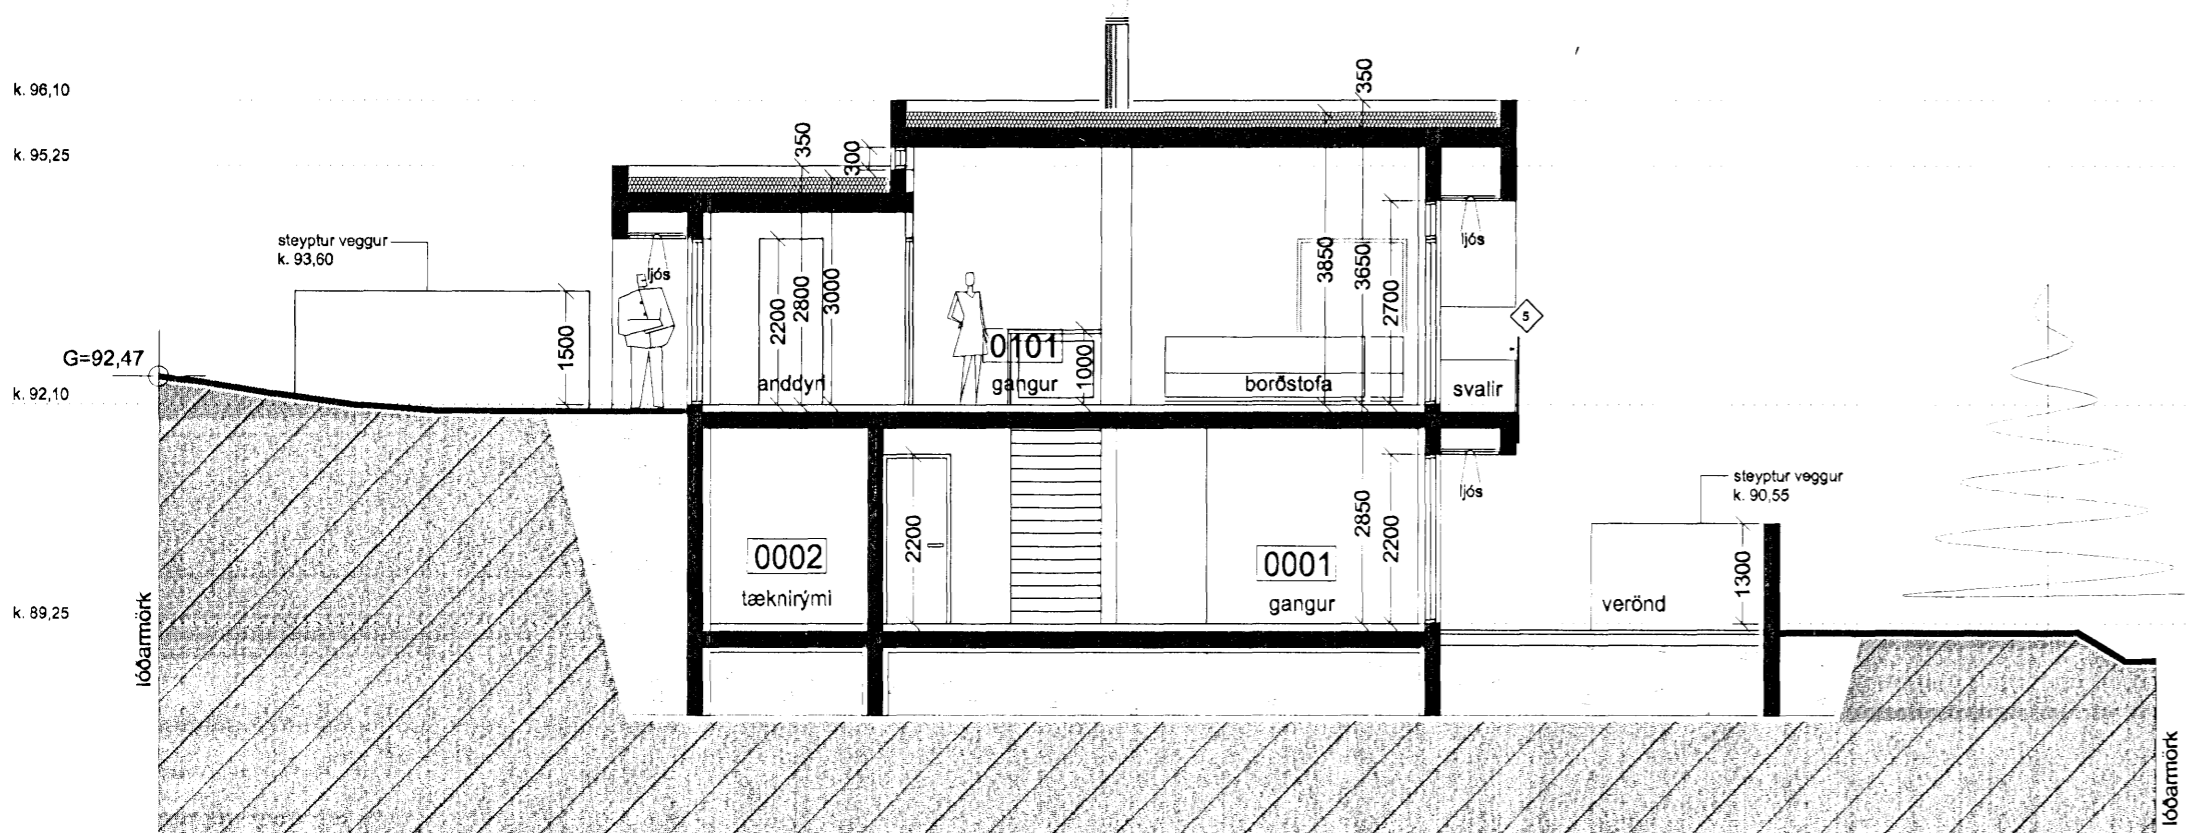

SNEIÐING B - B M 1 : 100

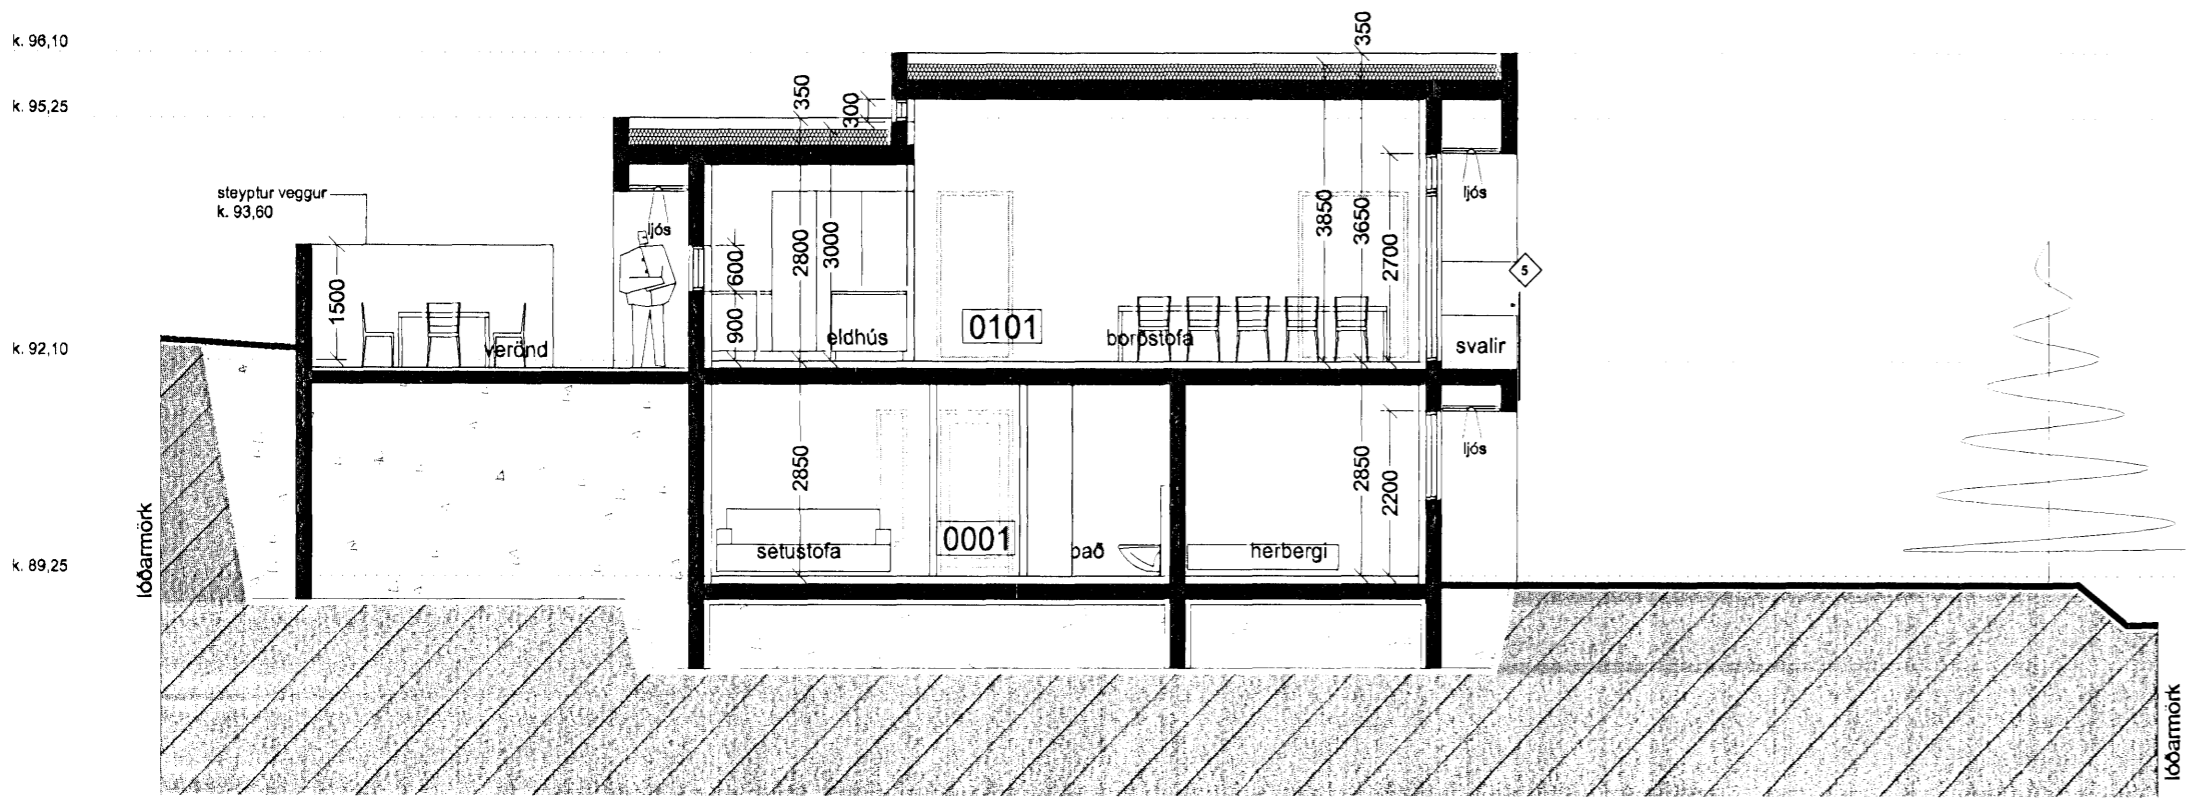

SNEIÐING C - C M 1 : 100

Op í vegg við svalir	11.09.08
Breyting: Fylgirt: Texti:	Daga: Samp:
Verkheiti:	
Brekkuás 21, Hafnarfirði	
Einbýlishús	
Verkhluti:	sneiðingar
Teiknínúmer:	1.04
Mælikvarði:	1:100
Teiknað:	RA
Yfirfarið:	
Samþykkt:	
Verknúmer:	07090
Útgáfudagur:	7. maí 2008
Teiknisiðóð:	
Útprintað:	Sep 15, 2008 - 9:45

Sig. Hallgrímsson

ARKÞING
 BOLHOLT 8 - 105 REYKJAVÍK
 Sími: 570 5700 - FAX: 570 5701
 arkthing@arkthing.is - www.arkthing.is

SIGURÐUR HALLGRÍMSSON, 170753-3139 ARKITEKT
 HJÓRTUR PÁLSSON, 080152-4429 BYGG.FR.
 GUÐRÚN INGVARSDÓTTIR, 291272-6069 ARKITEKT
 ÞÓRÐUR ÞORVALDSSON, 210463-4619 ARKITEKT