


ÚTLIT VESTUR M 1 : 100

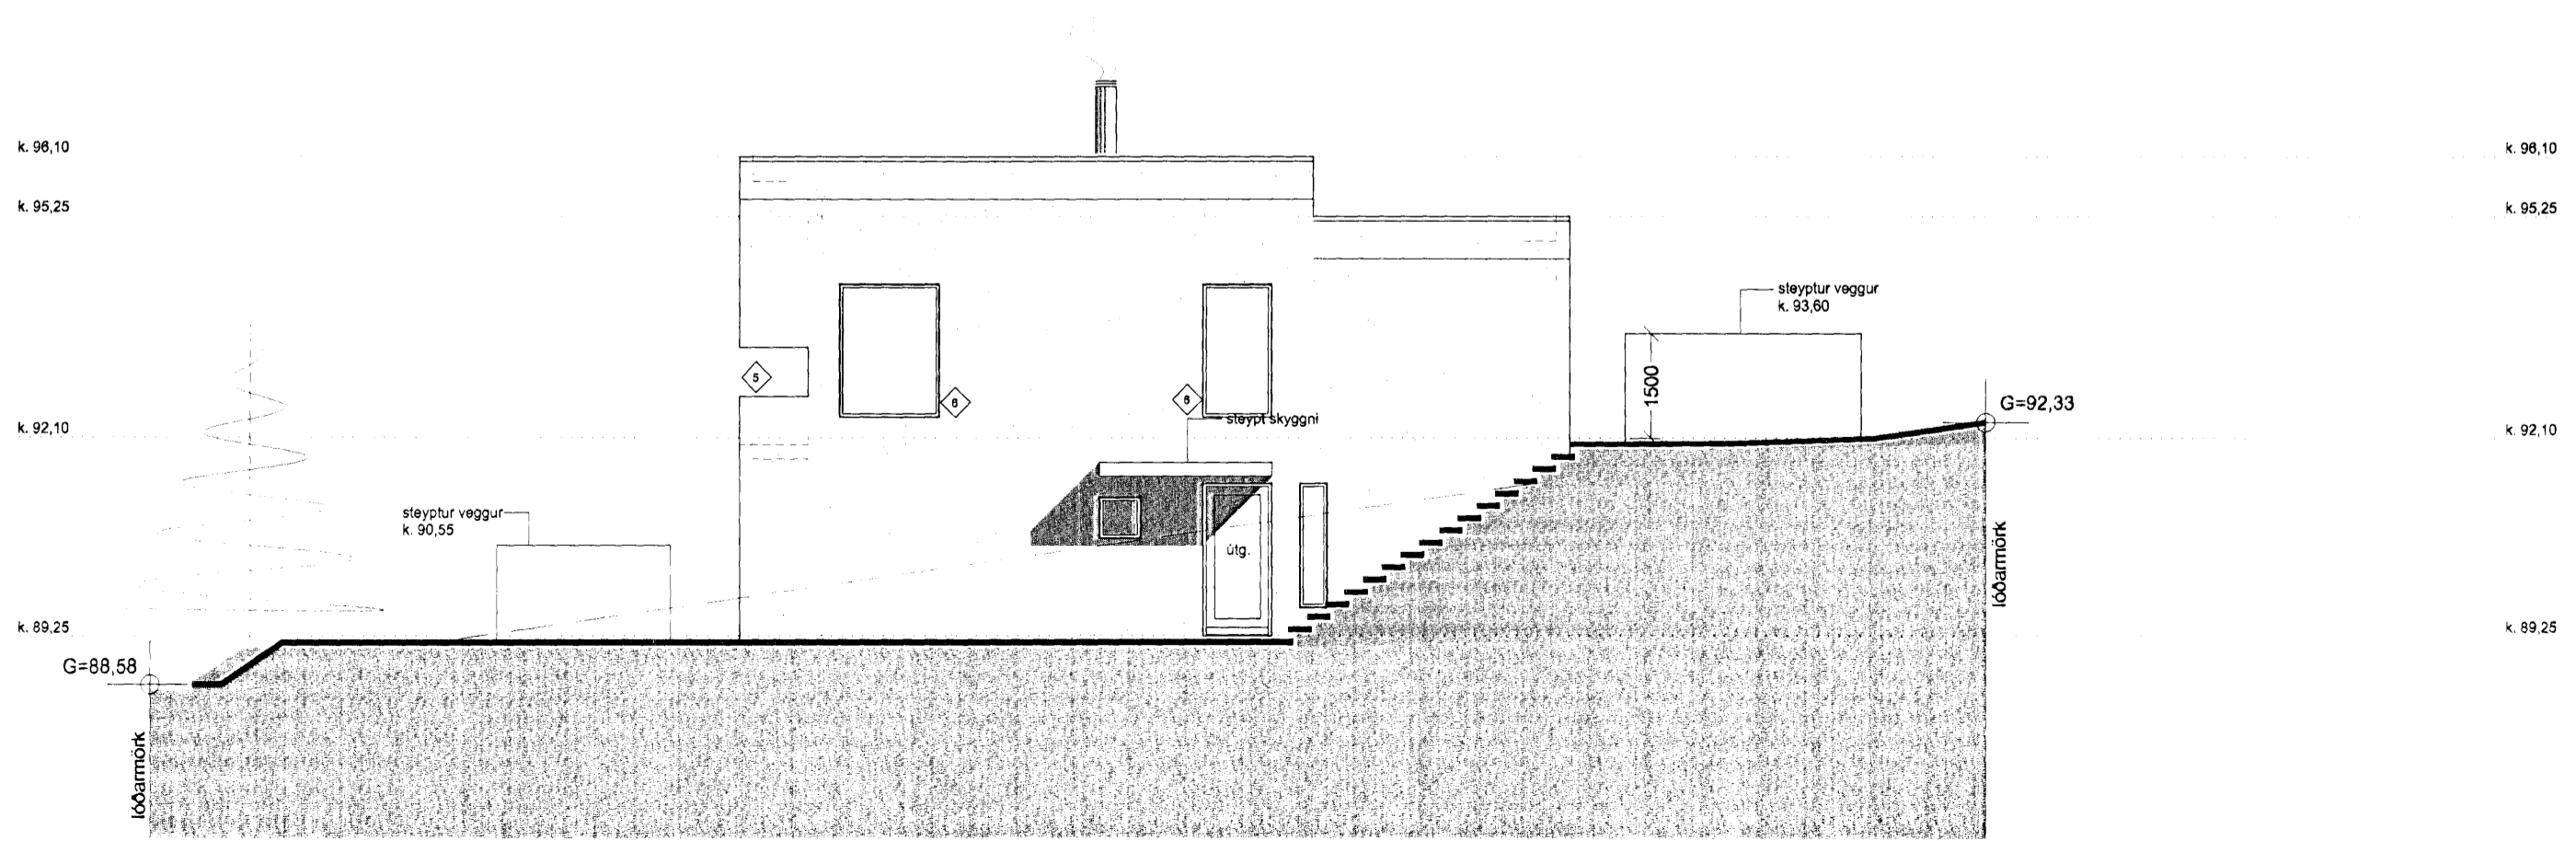

ÚTLIT NORÐUR M 1 : 100

⬡	30 cm undir glugga	11.09.08
⬡	Op í vegg við svalir	11.09.08
Bræting:	Fylgitt:	Text:
Verkhelti:	Daga:	Samb:

**Brekkuás 21, Hafnarfirði**  
 Einbýlishús

Verkhelti:	Útlit
Teiknínúmer:	1.05
Mælikvarði:	1:100
Teiknað:	RA
Yfirfarid:	
Samþykkt:	
Verknúmer:	07090
Útgáfudagur:	7. maí 2008
Teiknislóð:	
Útprintað:	Sep 15, 2008 - 9:45

*Sig. Hallgrímsson*

**ARKÞING**  
 BOLHOLT 8 - 105 REYKJAVÍK  
 Sími: 570 5700 - Fax: 570 5701  
 arkthing@arkthing.is - www.arkthing.is

SIGURÐUR HALLGRÍMSSON,	170753-3139	ARKITEKT
HJÓRTUR PÁLSSON,	080152-4429	BYGG.FR.
GUÐRÚN INGVARSDÓTTIR	291272-6069	ARKITEKT
ÞÓRÐUR ÞORVALDSSON	210463-4619	ARKITEKT