



Samþykkt þann  
 08 OCT 2008  
 Byggingafræðingur í Hafnarfirði  
 F.h. Jón Sigurðsson

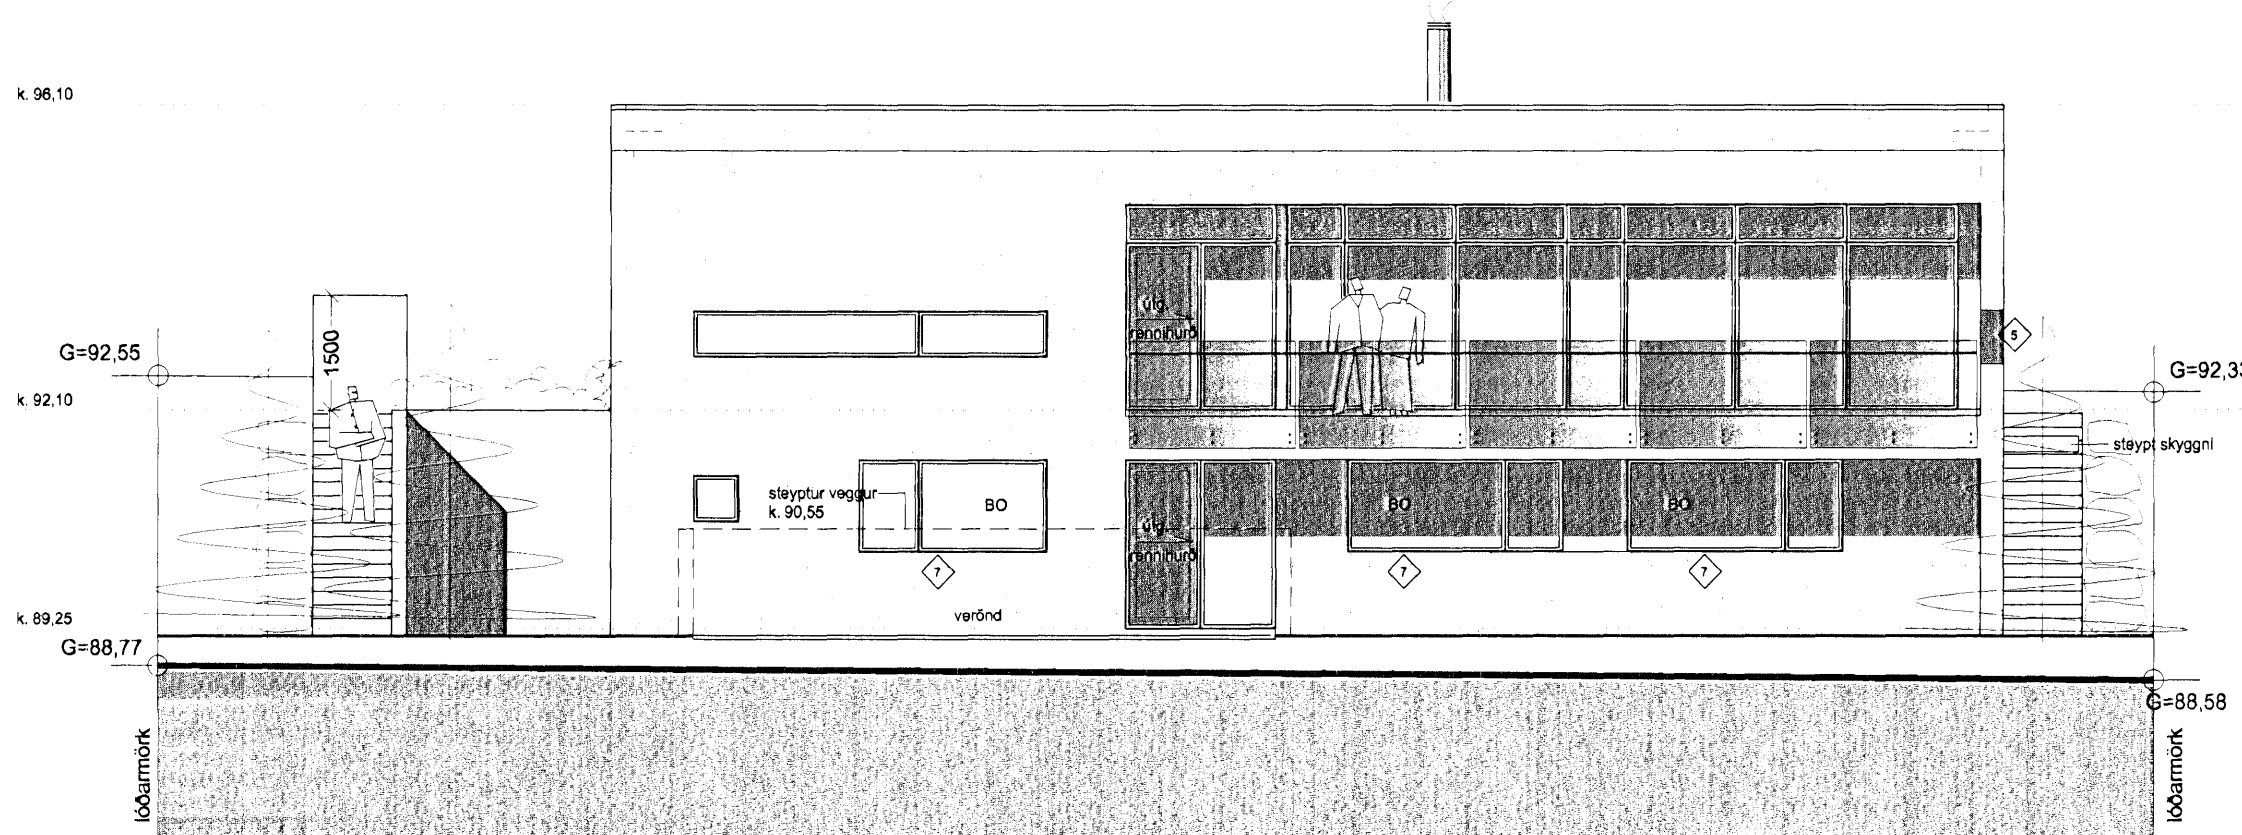

ÚTLIT AUSTUR M 1 : 100

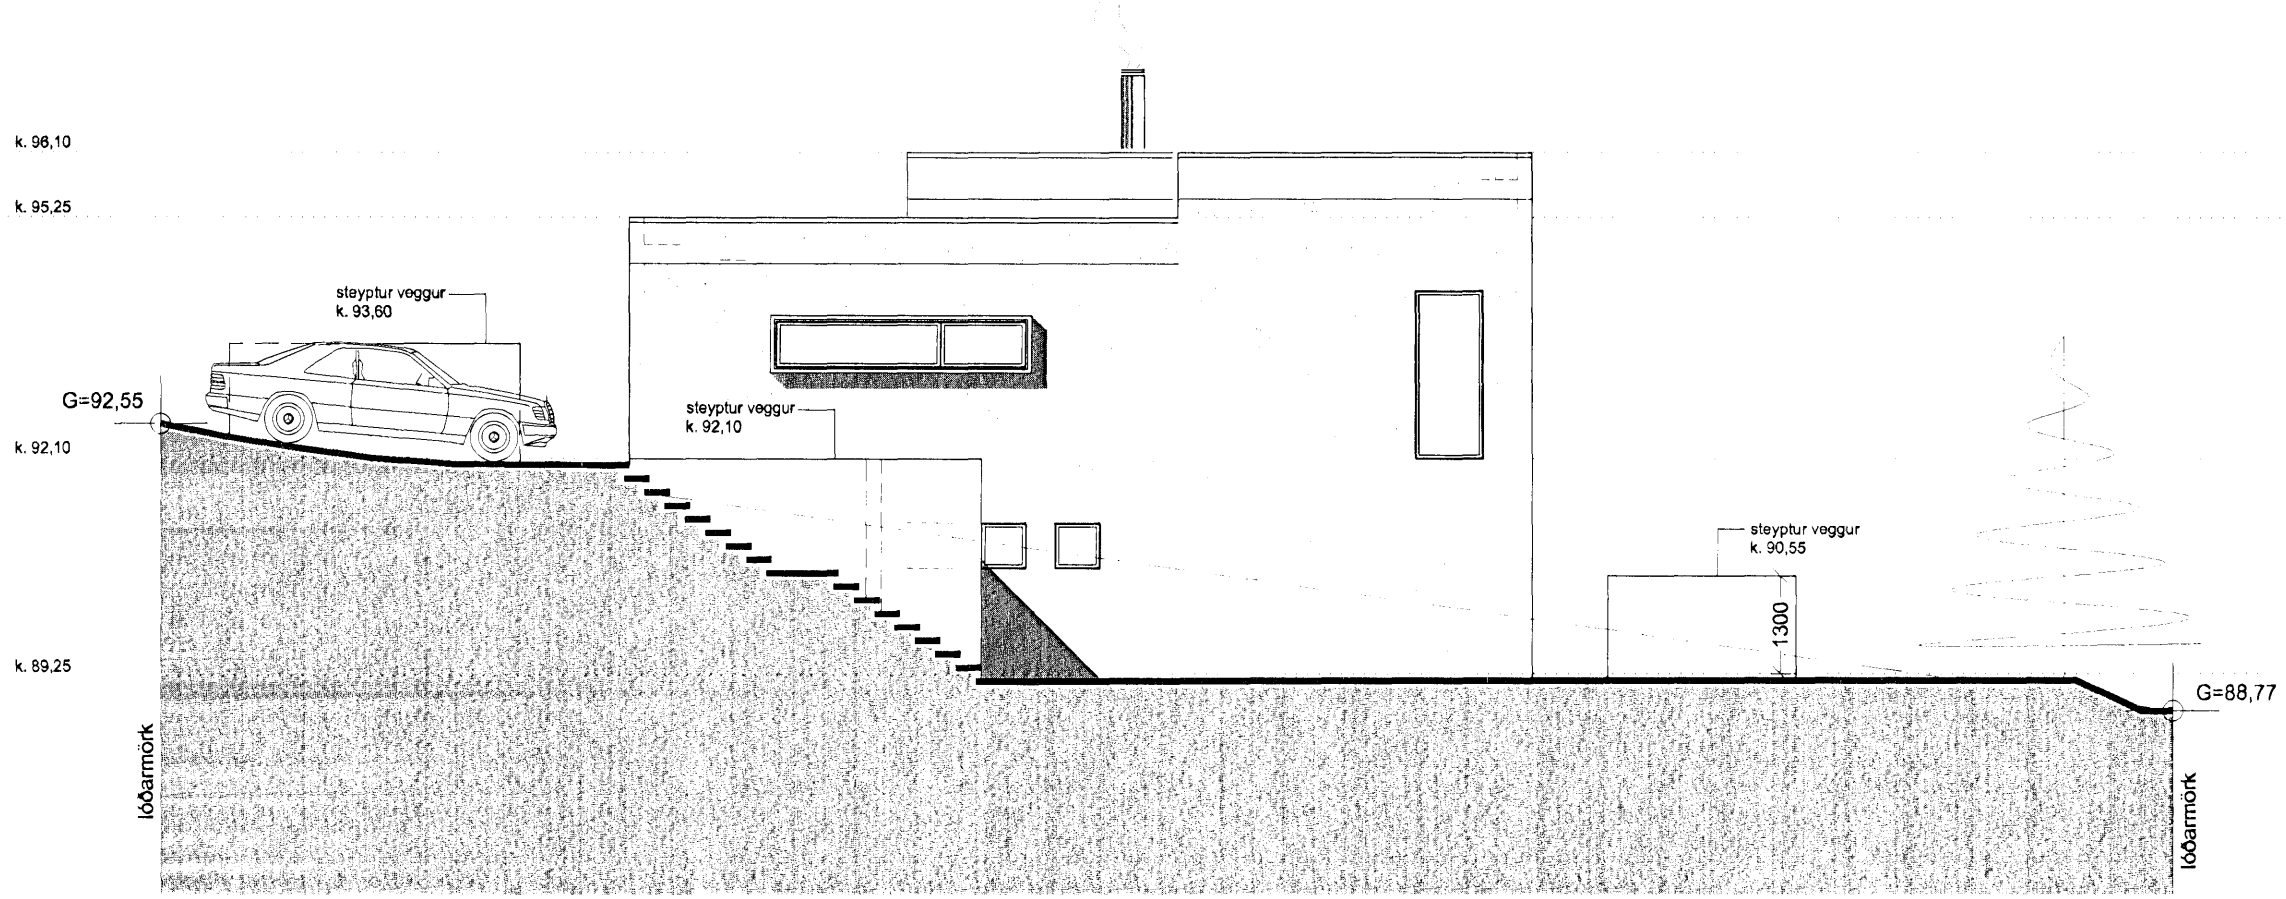

ÚTLIT SUÐUR M 1 : 100

7	Gluggum breytt	11.09.08
5	Op í vegg við svalir	11.09.08
Breyting:	Fylgint:	Texti:
Dags:	Samb:	

**Brekkuás 21, Hafnarfirði**  
 Einbýlishús

Verkhliuti:	útlit
Teiknínúmer:	1.06
Mælikvarði:	1:100
Teiknað:	RA
Yfirfarð:	
Samþykkt:	
Verknúmer:	07090
Útgáfudagur:	7. maí 2008
Teiknislóð:	
Útprintað:	Sep 15, 2008 - 9:46

*Sig. Helliðsmásson*

**ARKÞING**

BOLHOLT 8 - 105 REYKJAVÍK  
 Sími: 570 5700 - Fax: 570 5701  
 arkthing@arkthing.is - www.arkthing.is

SIGURÐUR HALLGRÍMSSON,	170753-3139	ARKITEKT
HJÓRTUR PÁLSSON,	080152-4429	BYGG.FR.
GUÐRÚN INGVARSDÓTTIR	291272-6069	ARKITEKT
ÞÓRÐUR ÞORVALDSSON	210463-4619	ARKITEKT