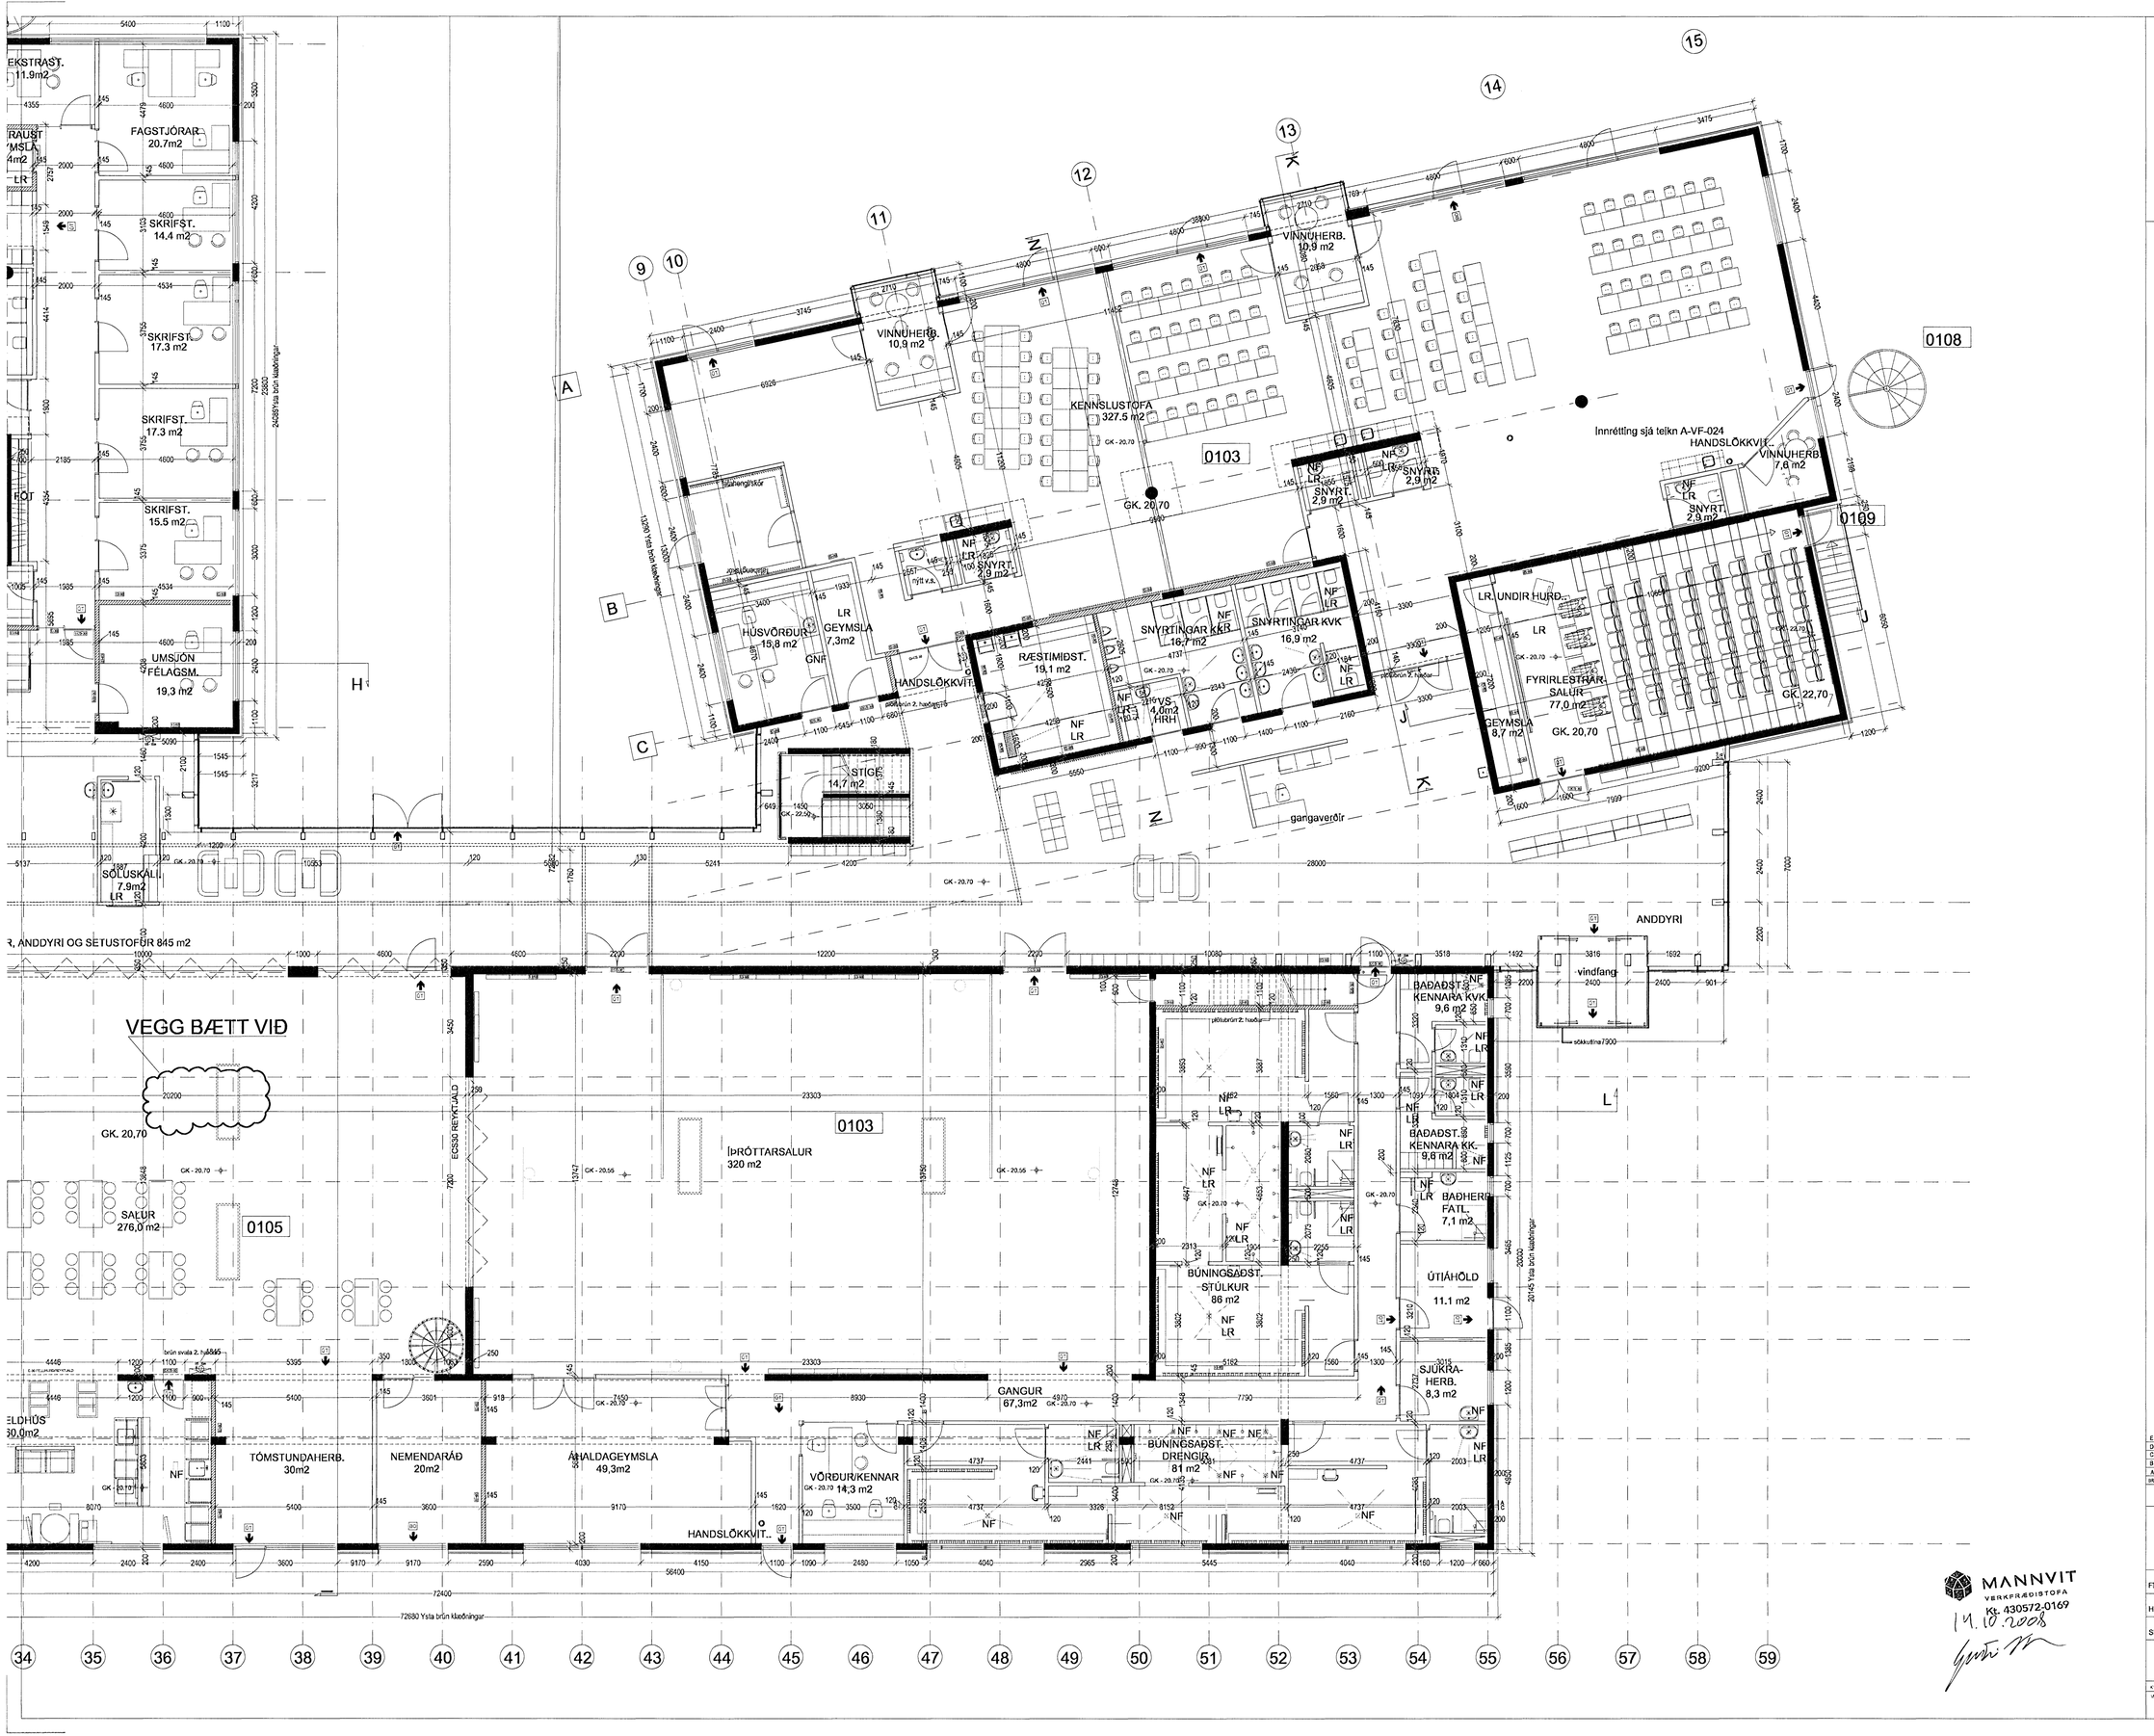

Samþ. skt þann
22.09.2008

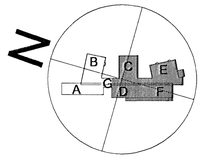

SR.	DAGS.	SKÝRING	TEKN.	TEKN.
E	21.09.2008	Teikning yfirfarin		
D	15.06.2008	Munaðsfl		
C	13.05.2008	Númering vegna skráningarúttu		
B	19.11.2007	Húsið stækkað		
A	30.10.2008	Ýmsar lagfæringar		

á stofunni arkitektar
Bergstaðastræti 10. Rvk. Sími 551 1460. Stofan@stofunni.is

Finnur Björgvinsson, arkitekt FAÍ — KT: 180946-3069
Hilmar Þór Björnsson, arkitekt FAÍ — KT: 280845-3109
Sigríður Ólafsdóttir, arkitekt FAÍ — KT: 071070-5069

DREKAVELLIR 9
HRAUNVALLASKÓLI - 2. & 3. ÁFANGI
Byggingarefndateikning - GRUNNMYND 1. HÆÐAR

HANNAÐ/TEKN: HÞÓRÞA
ATH.
SAMÞ.KKT
KT. 660589-1399
KVARÐI: 1:100
REYKJAVÍK: 15.02.2006

VERKNR. 05-01 — TEKN. NR. A-BG1-002 — SR. E

MANNVIT VERKFRÆÐISTOFA
Kt. 430572-0169
14.10.2008